


DEPARTEMENT DES HAUTES-PYRENEES
Commune d'ARREAU

ADDUCTION D'EAU POTABLE


PLAN DE RÉCOLEMENT

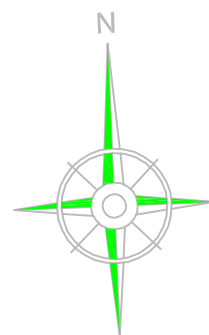


28.10.2019


classe de précision: C

T.M.

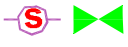	Sortie purge		Compteur
	Vanne branchement		Ventouse
	Vanne secteur		Borne incendie
			Pe 140
			Pe 100
			Pe 90
			Pe 60
			Pe 50
			Pe 40
			Pe 32
			Pe 25
			Acier diam 125
			Acier diam 100
			Acier diam 90
			Acier diam 80
			Acier diam 60
			Acier diam 40
			Acier diam 25
			non connu
			PVC diam 110
			PVC diam 90
			PVC diam 60
			PVC diam 75
			PVC diam 50
			PVC diam 40
			PVC diam 32

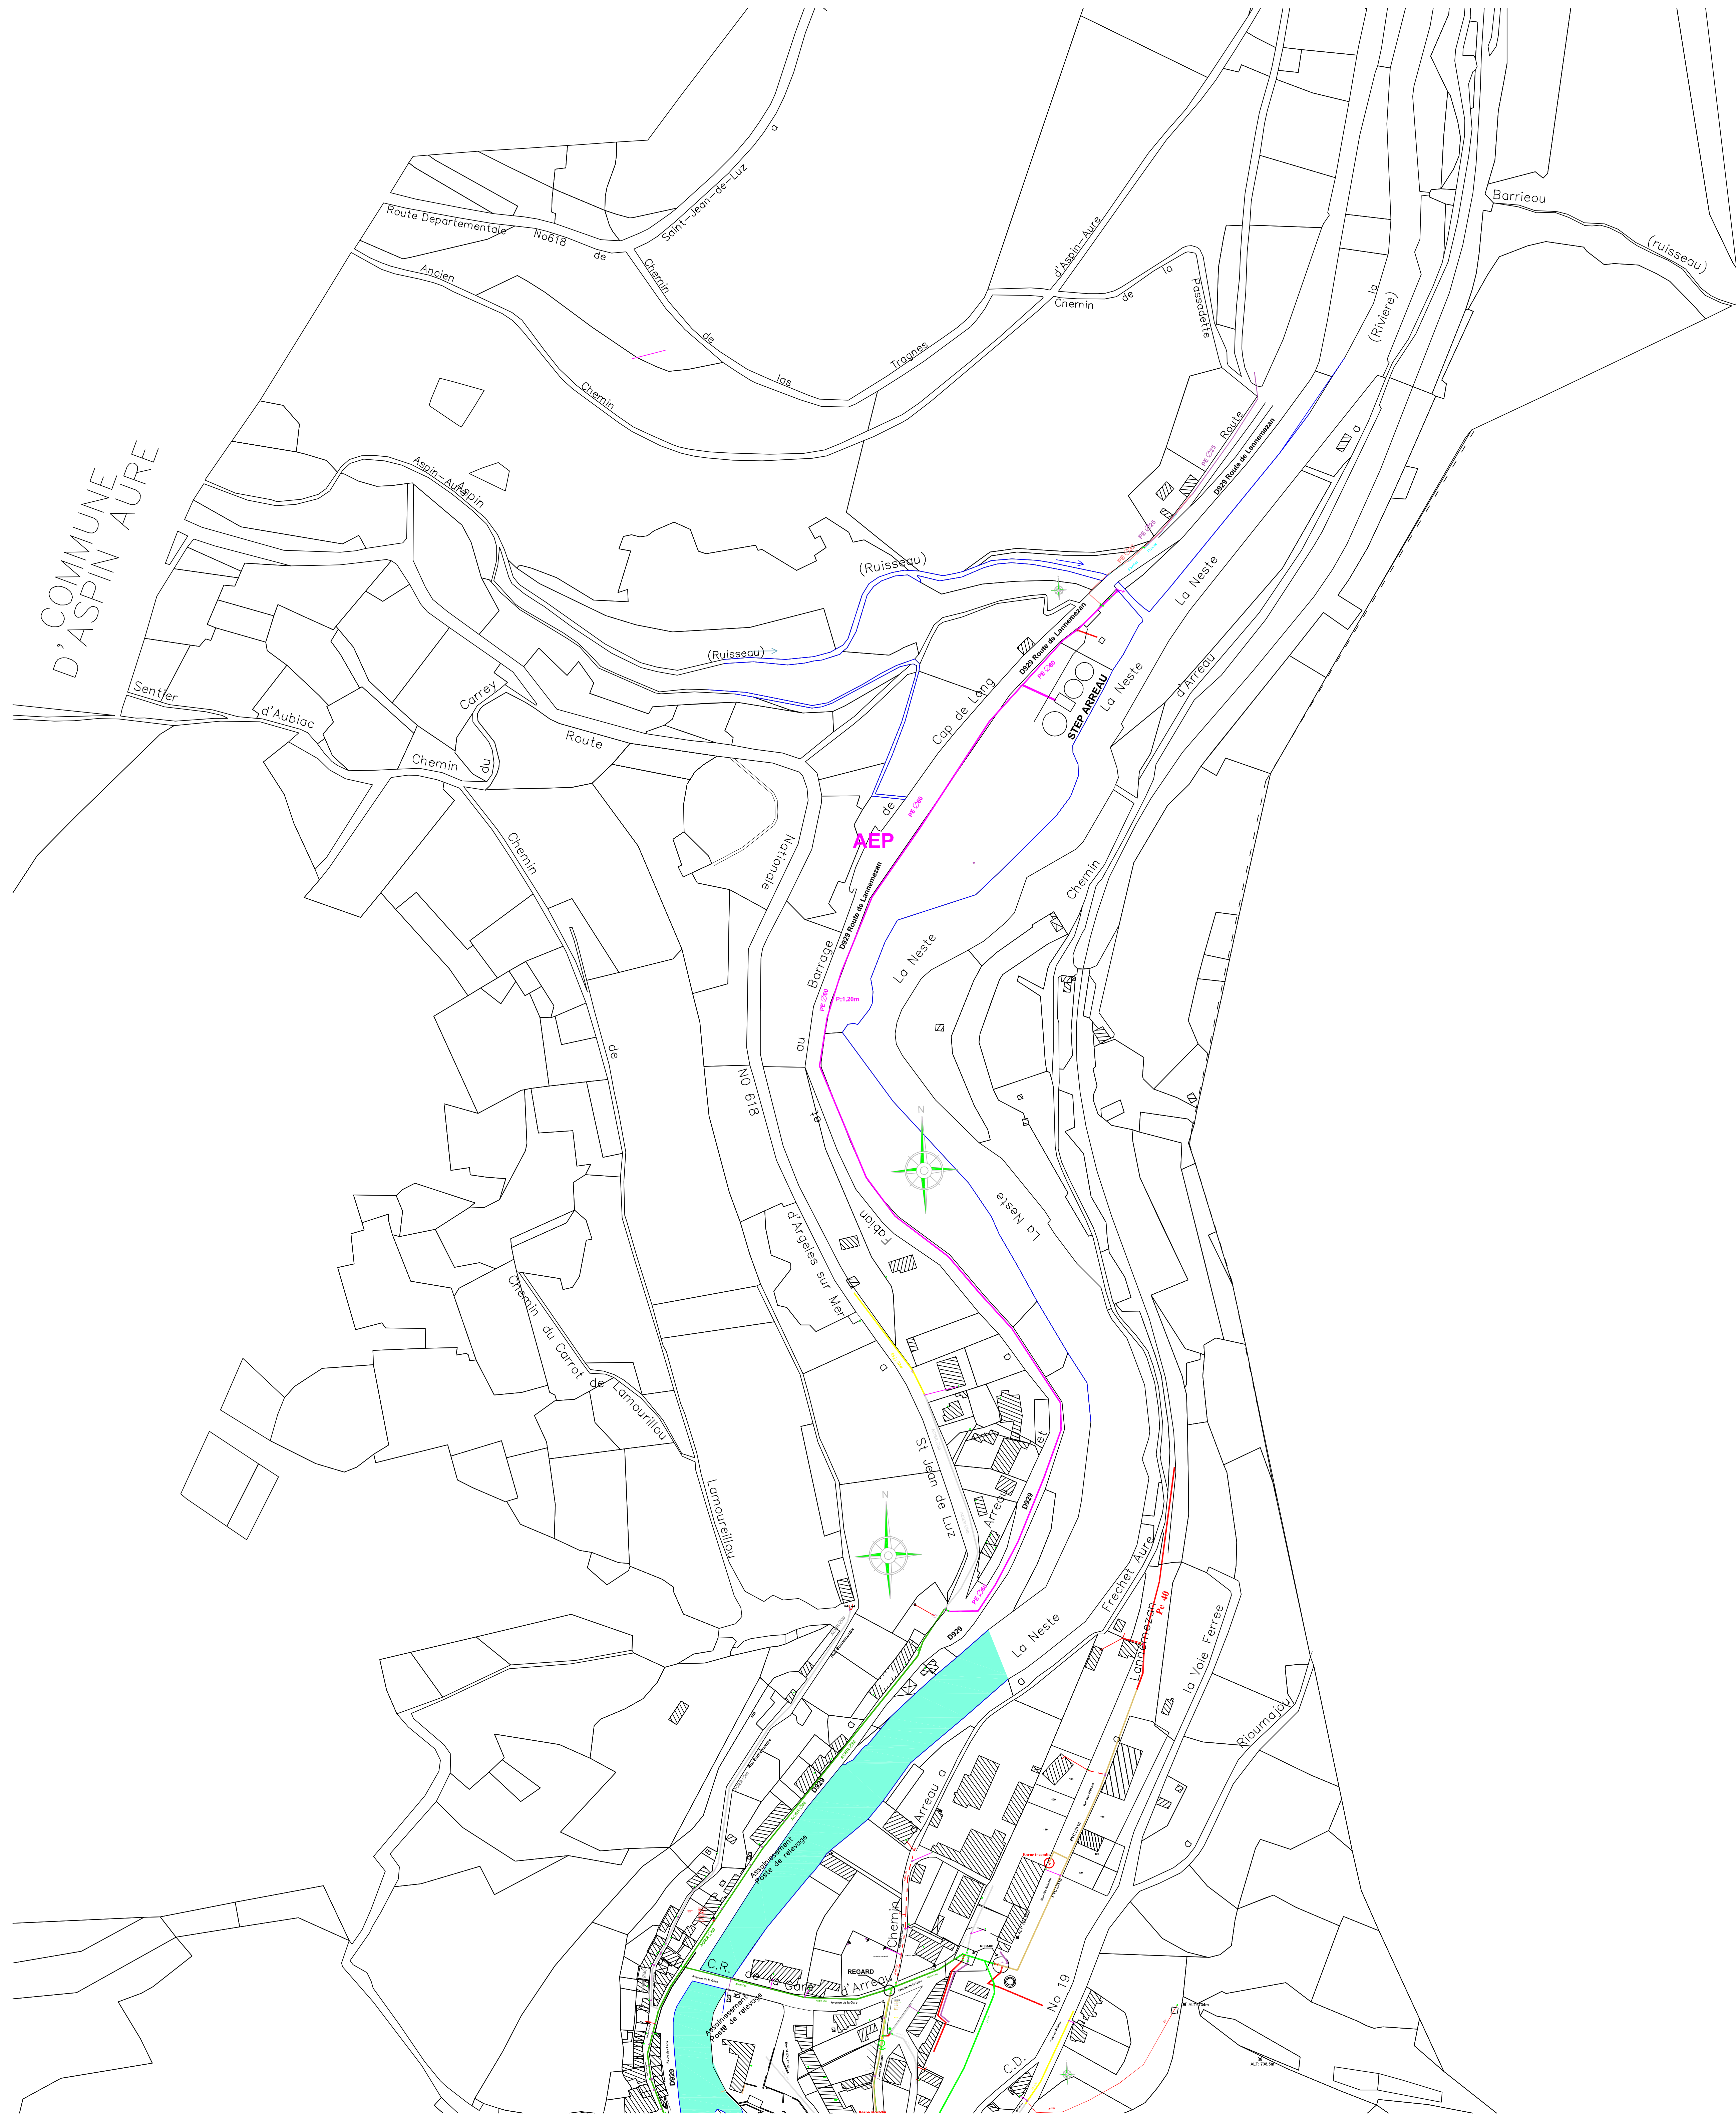

COMMUNE

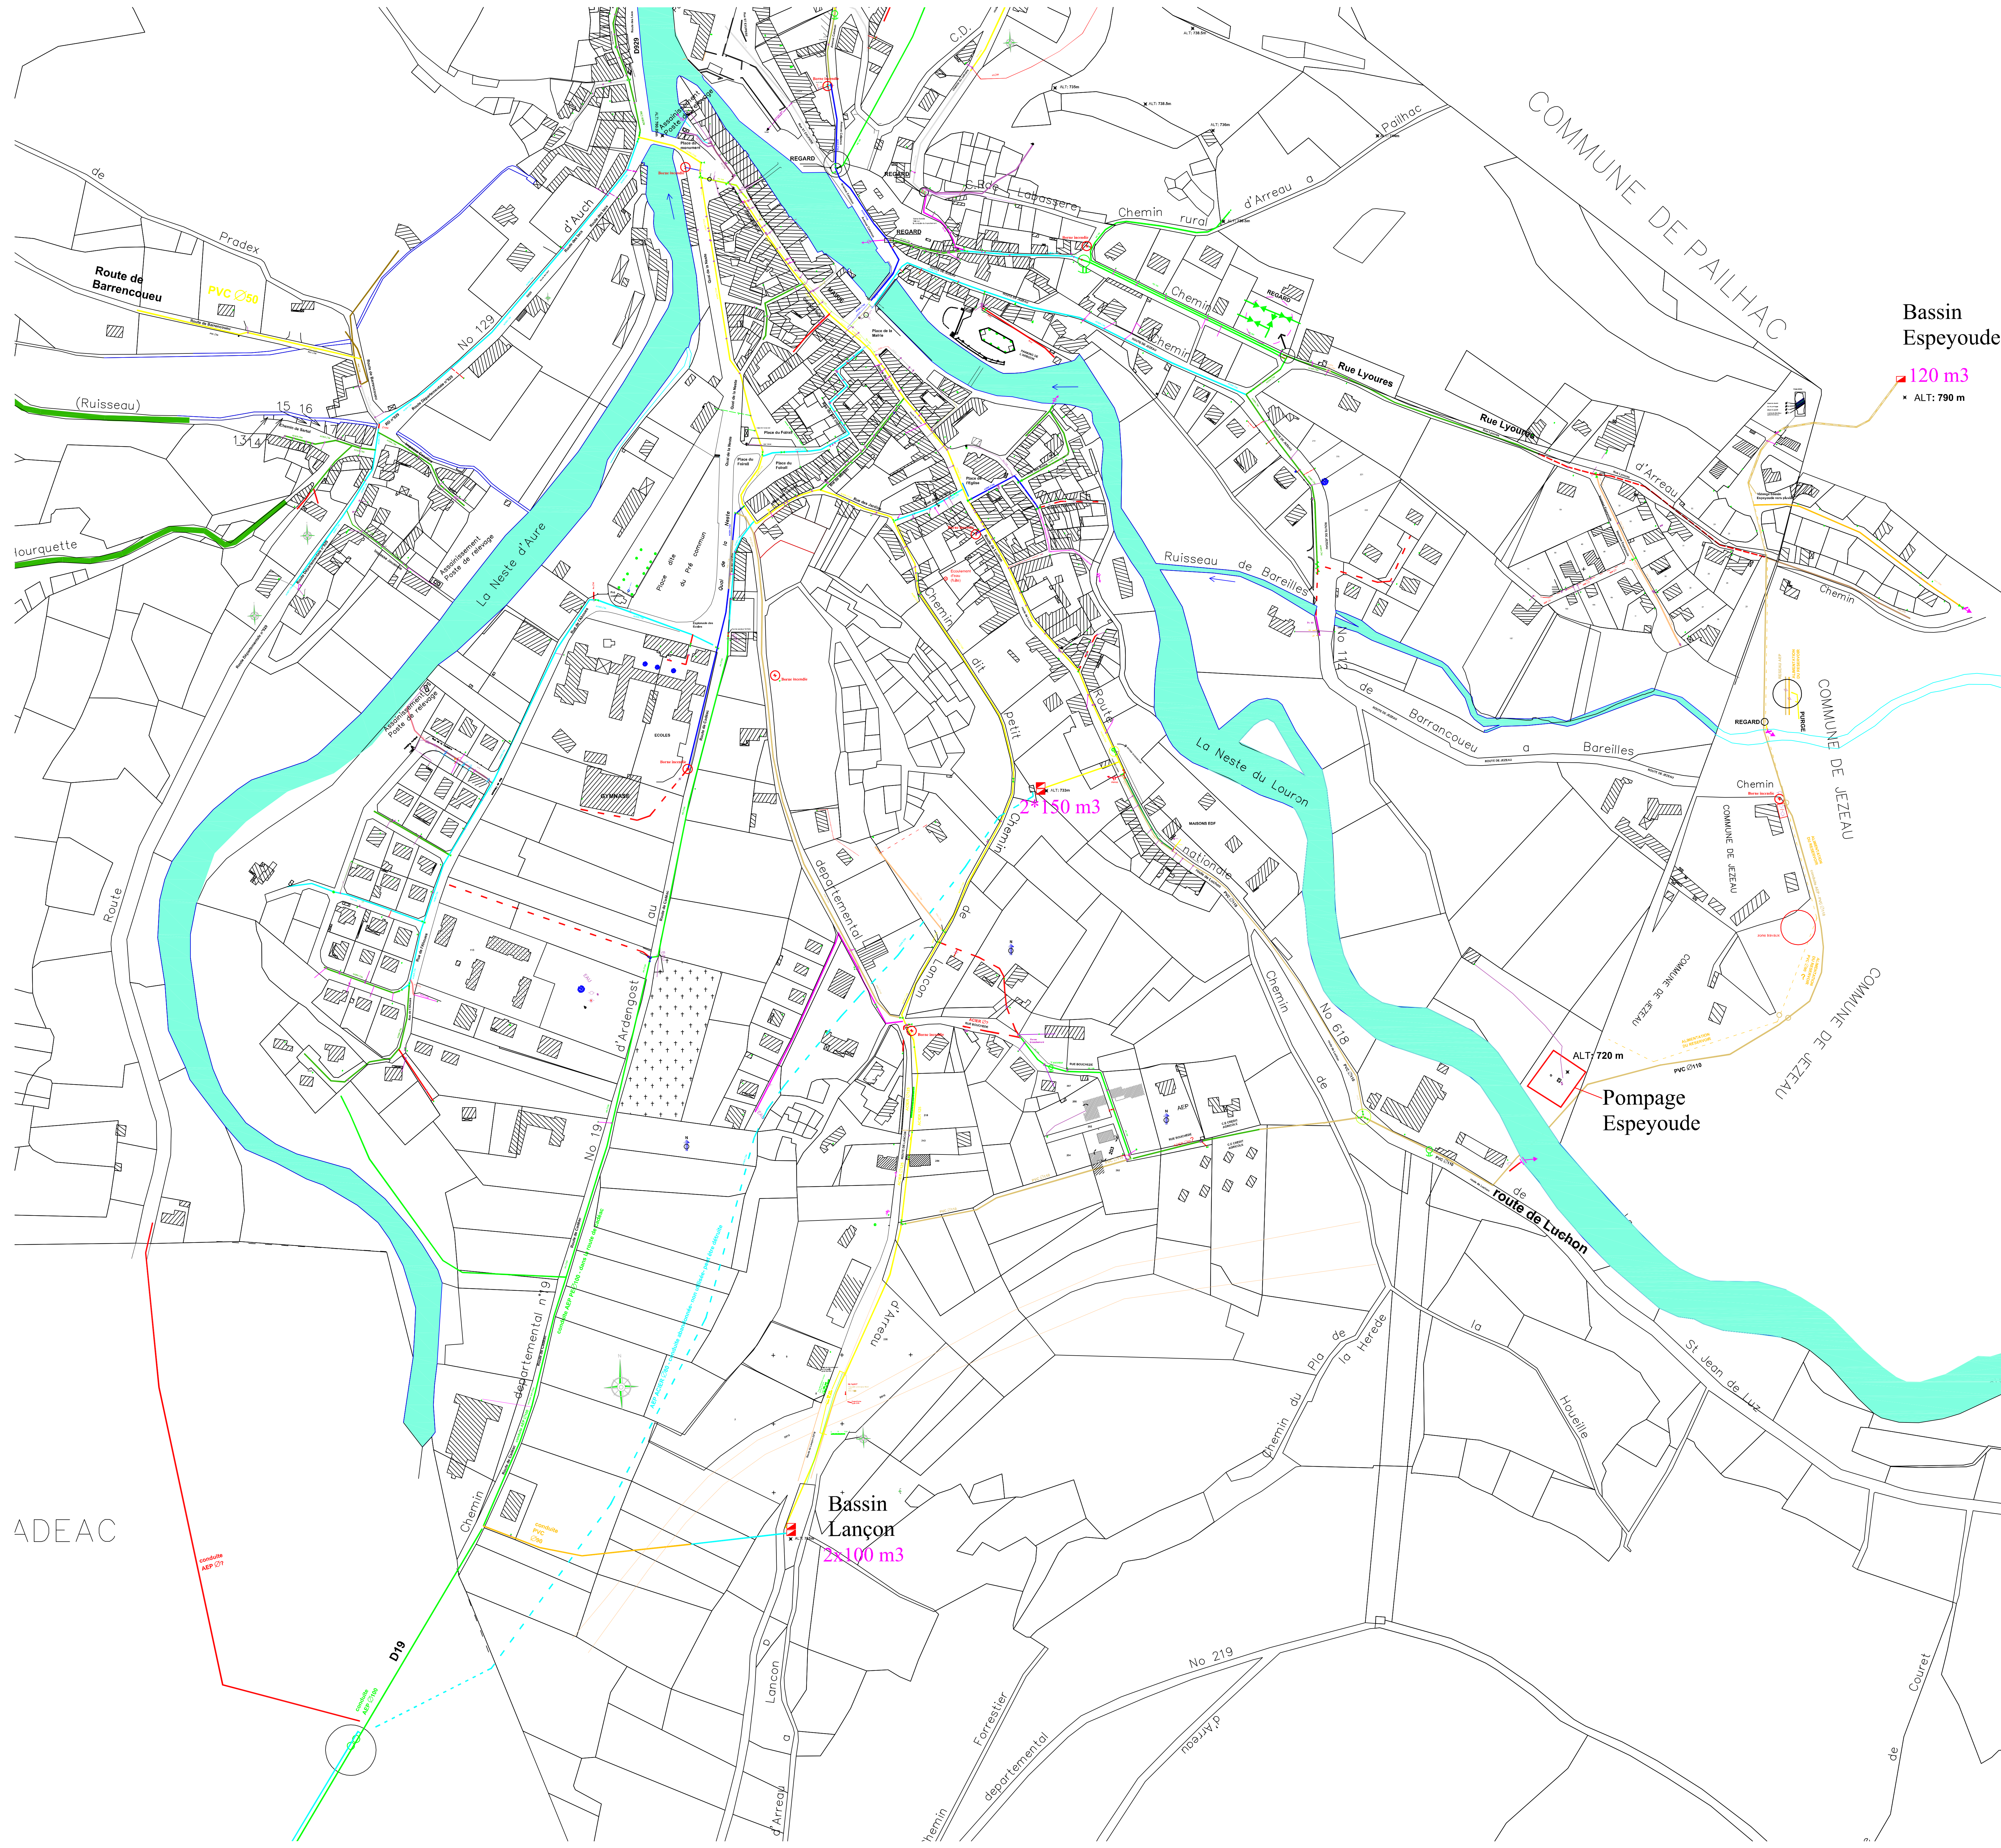

Bassin
Espeyoudé

120 m³
ALT: 790 m

Pompage
Espeyoudé

ALT: 720 m

Bassin
Lançon

2x100 m³

ADEAC