



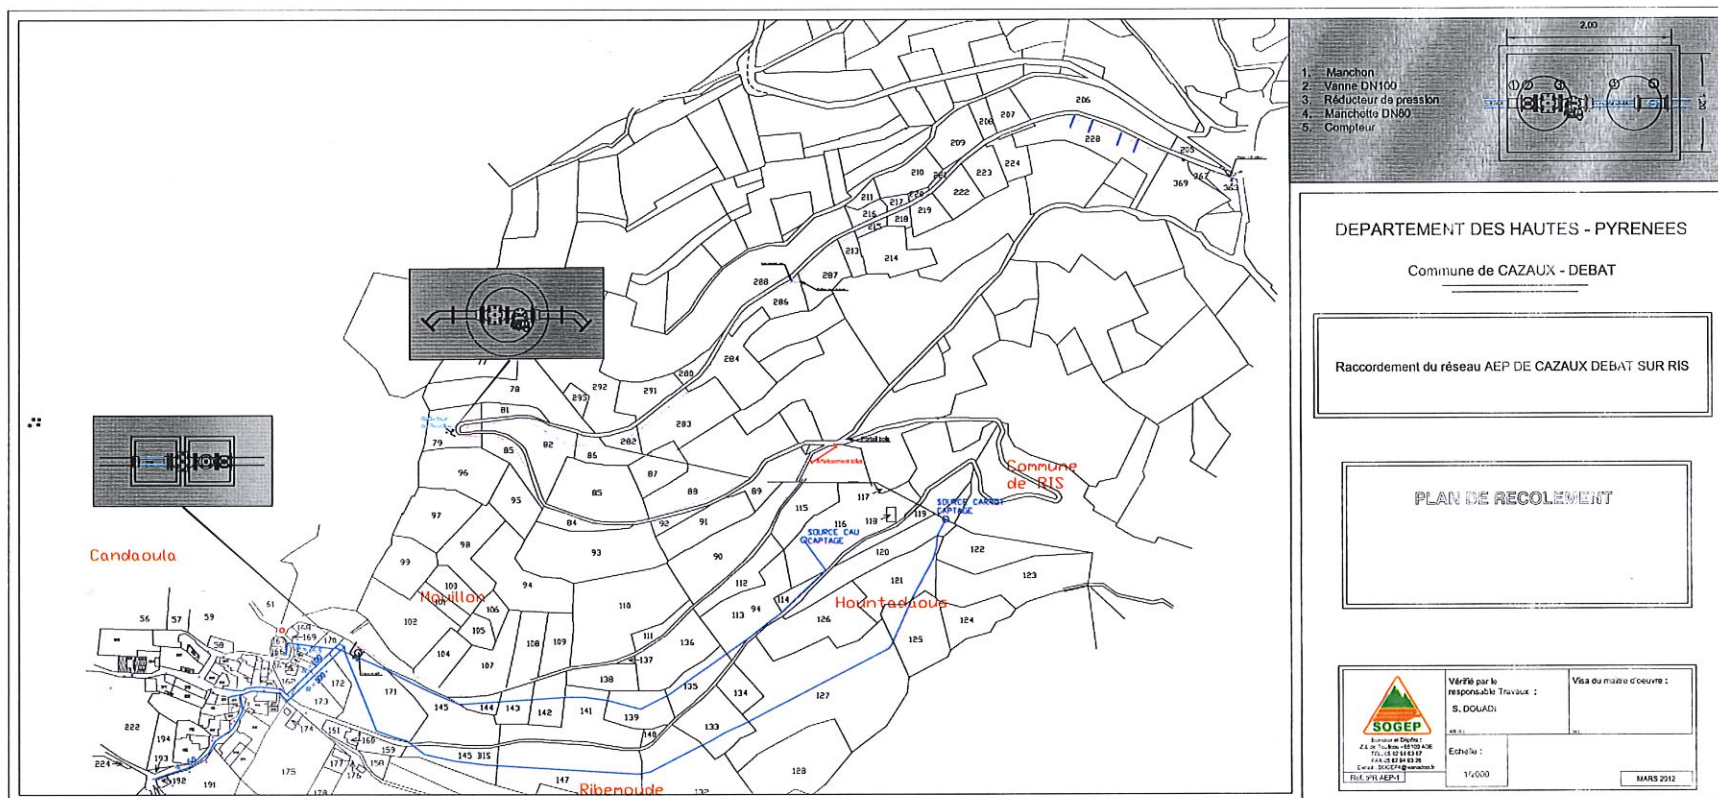

1. Manchon
2. Vanne DN100
3. Réducteur de pression
4. Manchette DN80
5. Compteur

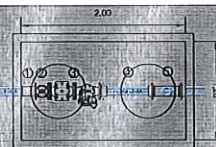

DEPARTEMENT DES HAUTES - PYRENEES

Commune de CAZAUX - DEBAT

Raccordement du réseau AEP DE CAZAUX DEBAT SUR RIS

PLAN DE RECOLEMENT



Verifié par le
responsable Travaux :
S. DCLADI

Visa du maître d'œuvre :

Echelle :

1/500

MARS 2012

