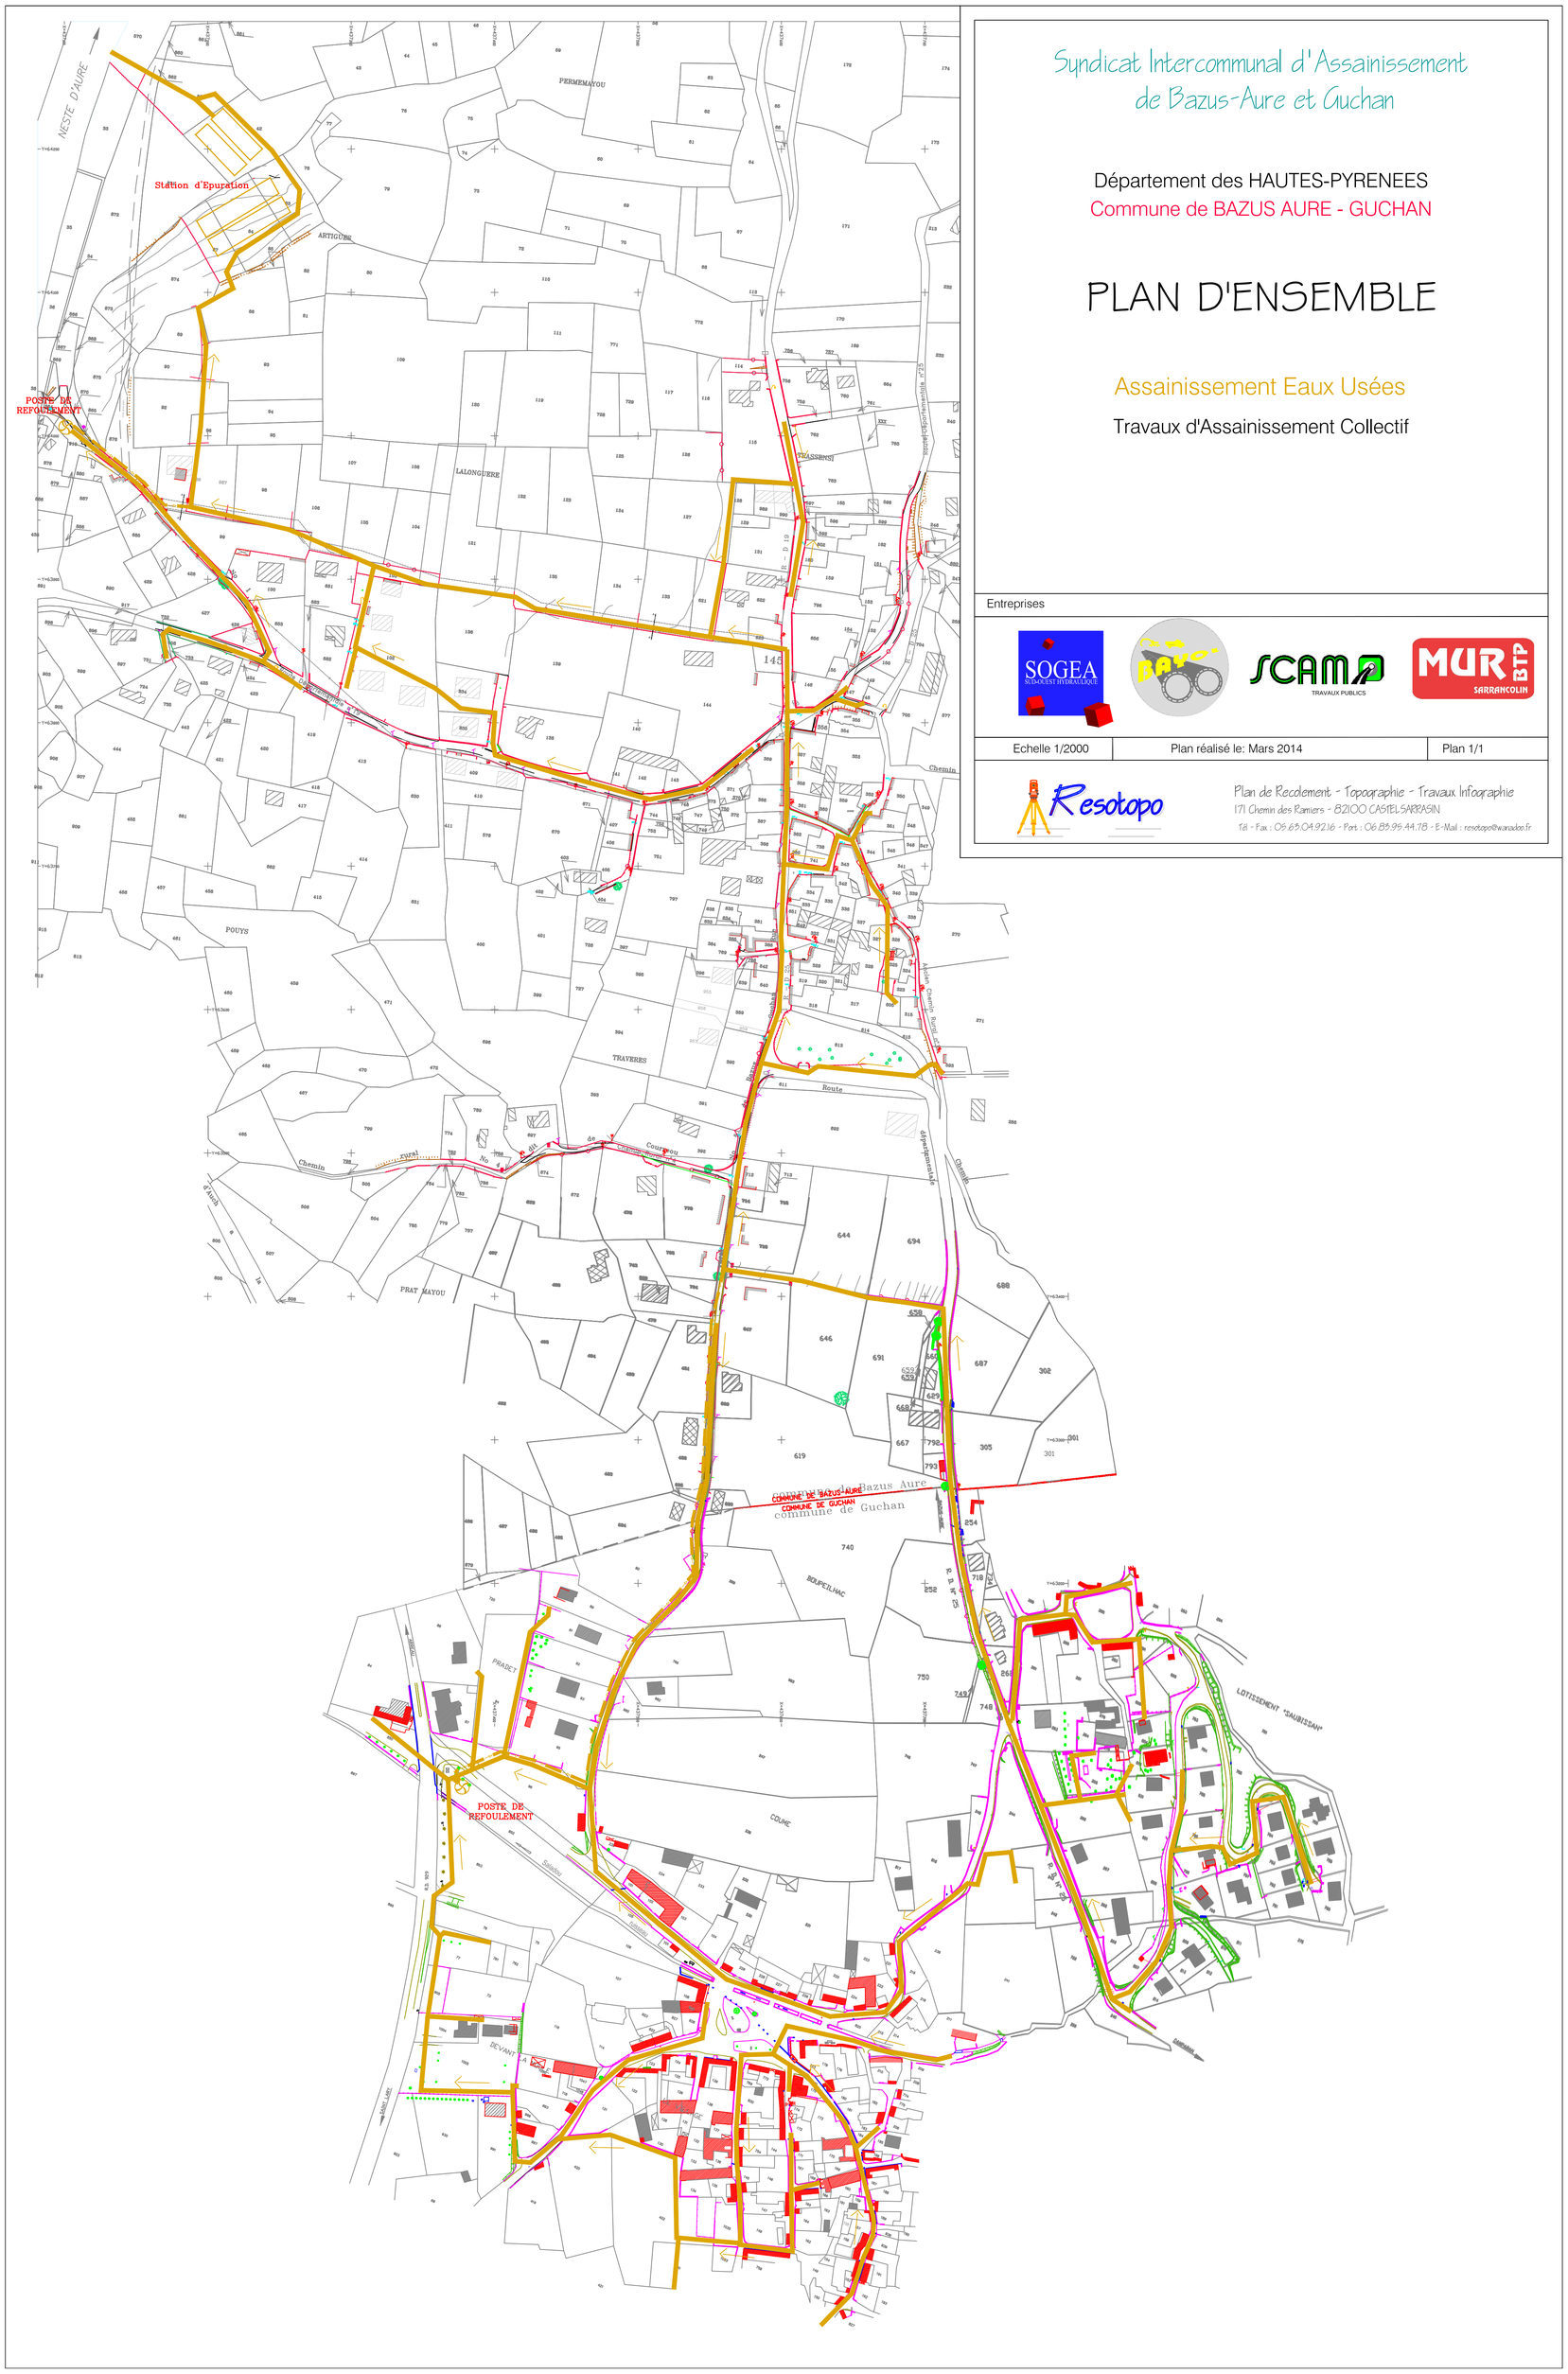

Syndicat Intercommunal d'Assainissement
de Bazus-Aure et Guchan

Département des HAUTES-PYRENEES
Commune de BAZUS AURE - GUCHAN

PLAN D'ENSEMBLE

Assainissement Eaux Usées

Travaux d'Assainissement Collectif

Entreprises

SOGEA SUD OUEST HYDRAULIQUE


SCAMA TRAVAUX PUBLICS

MUR BTP SARRANCOLIN

Echelle 1/2000	Plan réalisé le: Mars 2014	Plan 1/1

Resotopo
Plan de Recolement - Topographie - Travaux Infographie
171 Chemin des Ramiers - 82100 CASTELSARRASIN
Tél - Fax : 05.63.04.92.16 - Port : 06.85.95.44.78 - E-Mail : resotopo@wanadoo.fr