DEPARTEMENT DES HAUTES-PYRENEES

S.I.V.U. DE B.I.S.

5, rue de l'Hôtel de Ville
65410 SARRANCOLIN

# ASSAINISSEMENT COLLECTIF ET TRAVAUX ANNEXES

## SUR LES COMMUNES DE BEYREDE-JUMET, ILHET ET SARRANCOLIN

| Conduite d'opération | Coordonateur sécurité | Maîtrise d'oeuvre | |
|---|---|---|---|
| | | Mandataire | Co-traitant |
| DDT DES HAUTES-PYRENEES<br>Service Technique et Ingénierie<br>Bureau Etudes pour Collectivités Locales<br>5 rue Lorde BP1246<br>65013 TARBES Cedex<br>TEL : 05.62.51.47.47 | INGENIERIE CONSTRUCTION<br>1, rue Van Gogh<br>32000 AUCH<br>TEL : 05.62.63.55.11<br>FAX : 05.62.63.36.19 | BUREAU D'ETUDES A. ET P. DUMONS<br>77, Allée de Brienne<br>31000 TOULOUSE<br>TEL : 05.61.32.90.90<br>FAX : 05.61.21.66.27 | SAFEGE INGENIEURS CONSEILS<br>23E, route de Bordeaux Bat C<br>31100 TOULOUSE<br>TEL : 05.34.60.16.20<br>FAX : 05.34.60.17.05 |
| | | N° affaire : 178 VR 002 | N° affaire : PA0196601 |

## COMMUNE DE BEYREDE

## PLAN DES RESEAUX DIVERS

## Secteur 9 - Planche 1

TABLEAU DES MODIFICATIONS

| Indice | Date | Emetteur | Vérifié par : | Objet |
|---|---|---|---|---|
| A | 15/06/2011 | J.Ducassé | F. Corretéve | ETABLISSEMENT DU PLAN DE RECOLEMENT |
| B | – | – | – | – |
| C | – | – | – | – |
| D | – | – | – | – |

ENTREPRISE MANDATAIRE: SCAMA TRAVAUX PUBLICS, 15, Route Nationale 69, 31580 GARIDECH, TEL : 05.34.24.00.00, FAX : 05.34.24.00.01

ENTREPRISE CO-TRAITANTE: E.H.T.P., 5, chemin de Moundran, 31470 FONSORBES, T: 05.62.14.74.90 F: 05.61.56.49.17

PHASE: DOE
ECHELLE: 1/200
DATE: 15/06/2011
SECTEUR/PLANCHE: 09/01

| Phase | Commune | Emetteur | Sous-sol | Nature du document | N° du document | Révision |
|---|---|---|---|---|---|---|
| DOE | BEY | GPT | RD | PLAN | 9-1 | A |

Nivellement du plan : IGN 69 - IGN 69 (0.0M)

Schéma des planches par secteur

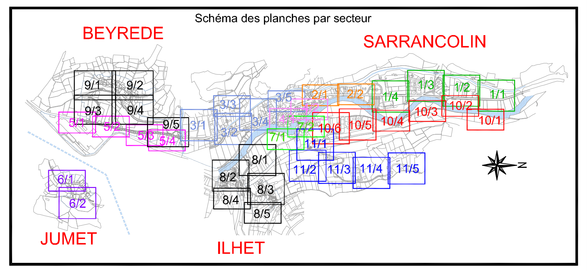


## LEGENDE RESEAUX

### Existant

- Réseau d'assainissement existant
- Rejet EU existant (repéré sur terrain ou suivant information des riverains)
- Assainissement autonome existant repéré
- Réseau AEP existant
- Réseau électricité existant
- Réseau télécom existant

### Projeté

- Caractéristiques du tronçon (sens d'écoulement, diamètre, nature, longueur, pente)
- Canal 1 — Réseau EU gravitaire récolé (+ dénomination de la canalisation)
- Contrôle de refoulement EU récolée
- Regard de visite EU Ø1000 intérieur
- Regard de visite EU Ø1000 intérieur
  - Numéro du regard
  - Côte tampon récolé
  - Côte R-Pieds arrivé
  - Côte R-Pieds exé
  - Profondeur moyenne R-Pieds exé
- Regard de visite EU Ø1000 intérieur
- Branchement EU PVC Ø160mm sur tabouret Ø315mm PVC
- Poste refoul — Poste de refoulement sur réseau principal (Cf. détail sur plan particulier)
- Caractéristiques du tronçon (sens d'écoulement, diamètre, nature, longueur, pente)
- Canal 8 — Réseau pluvial gravitaire récolé
- Regard de visite EP Ø1000 intérieur avec tampon grille fonte D400
- Regard de visite EP Ø1000 intérieur avec tampon plein fonte D400
- Regard de visite EP Ø800 intérieur avec tampon plein fonte D400
- Regard de visite EP Ø800 intérieur avec tampon grille fonte D400
  - Numéro du regard
  - Côte tampon récolée
  - Côte R-Pieds arrivé
  - Côte R-Pieds exé
  - Profondeur moyenne R-Pieds exé
- Regard de visite EP Ø800 intérieur
  Cuvelage HR avec grille fonte D400
- Caractéristiques de la canalisation (diamètre, nature)
- Réseau AEP récolé
- Vanne de sectionnement
- Ventouse
- Vidange
- Dispositif de branchement AEP sous bouche à clé
- Regard de visite EU Ø1000 intérieur

### Divers

- Servitude de passage — Point particulier
- Zone d'assainissement collectif
- Bord de cours d'eau

## LEGENDE RESEAUX SECS

### Projeté

- Coffret électrique fusase coupure
- Coffret électrique dormré
- Cassiéitère
- Gaine TPC Ø 110 mm
- Gaine TPC Ø 90 mm
- Gaine TPC Ø 63 mm
- L0T — Chambre L0T
- L1C — Chambre L1C
- L2C — Chambre L2C
- Gaine PVC Ø 42/45 mm
- Gaine PVC Ø 32/28 mm
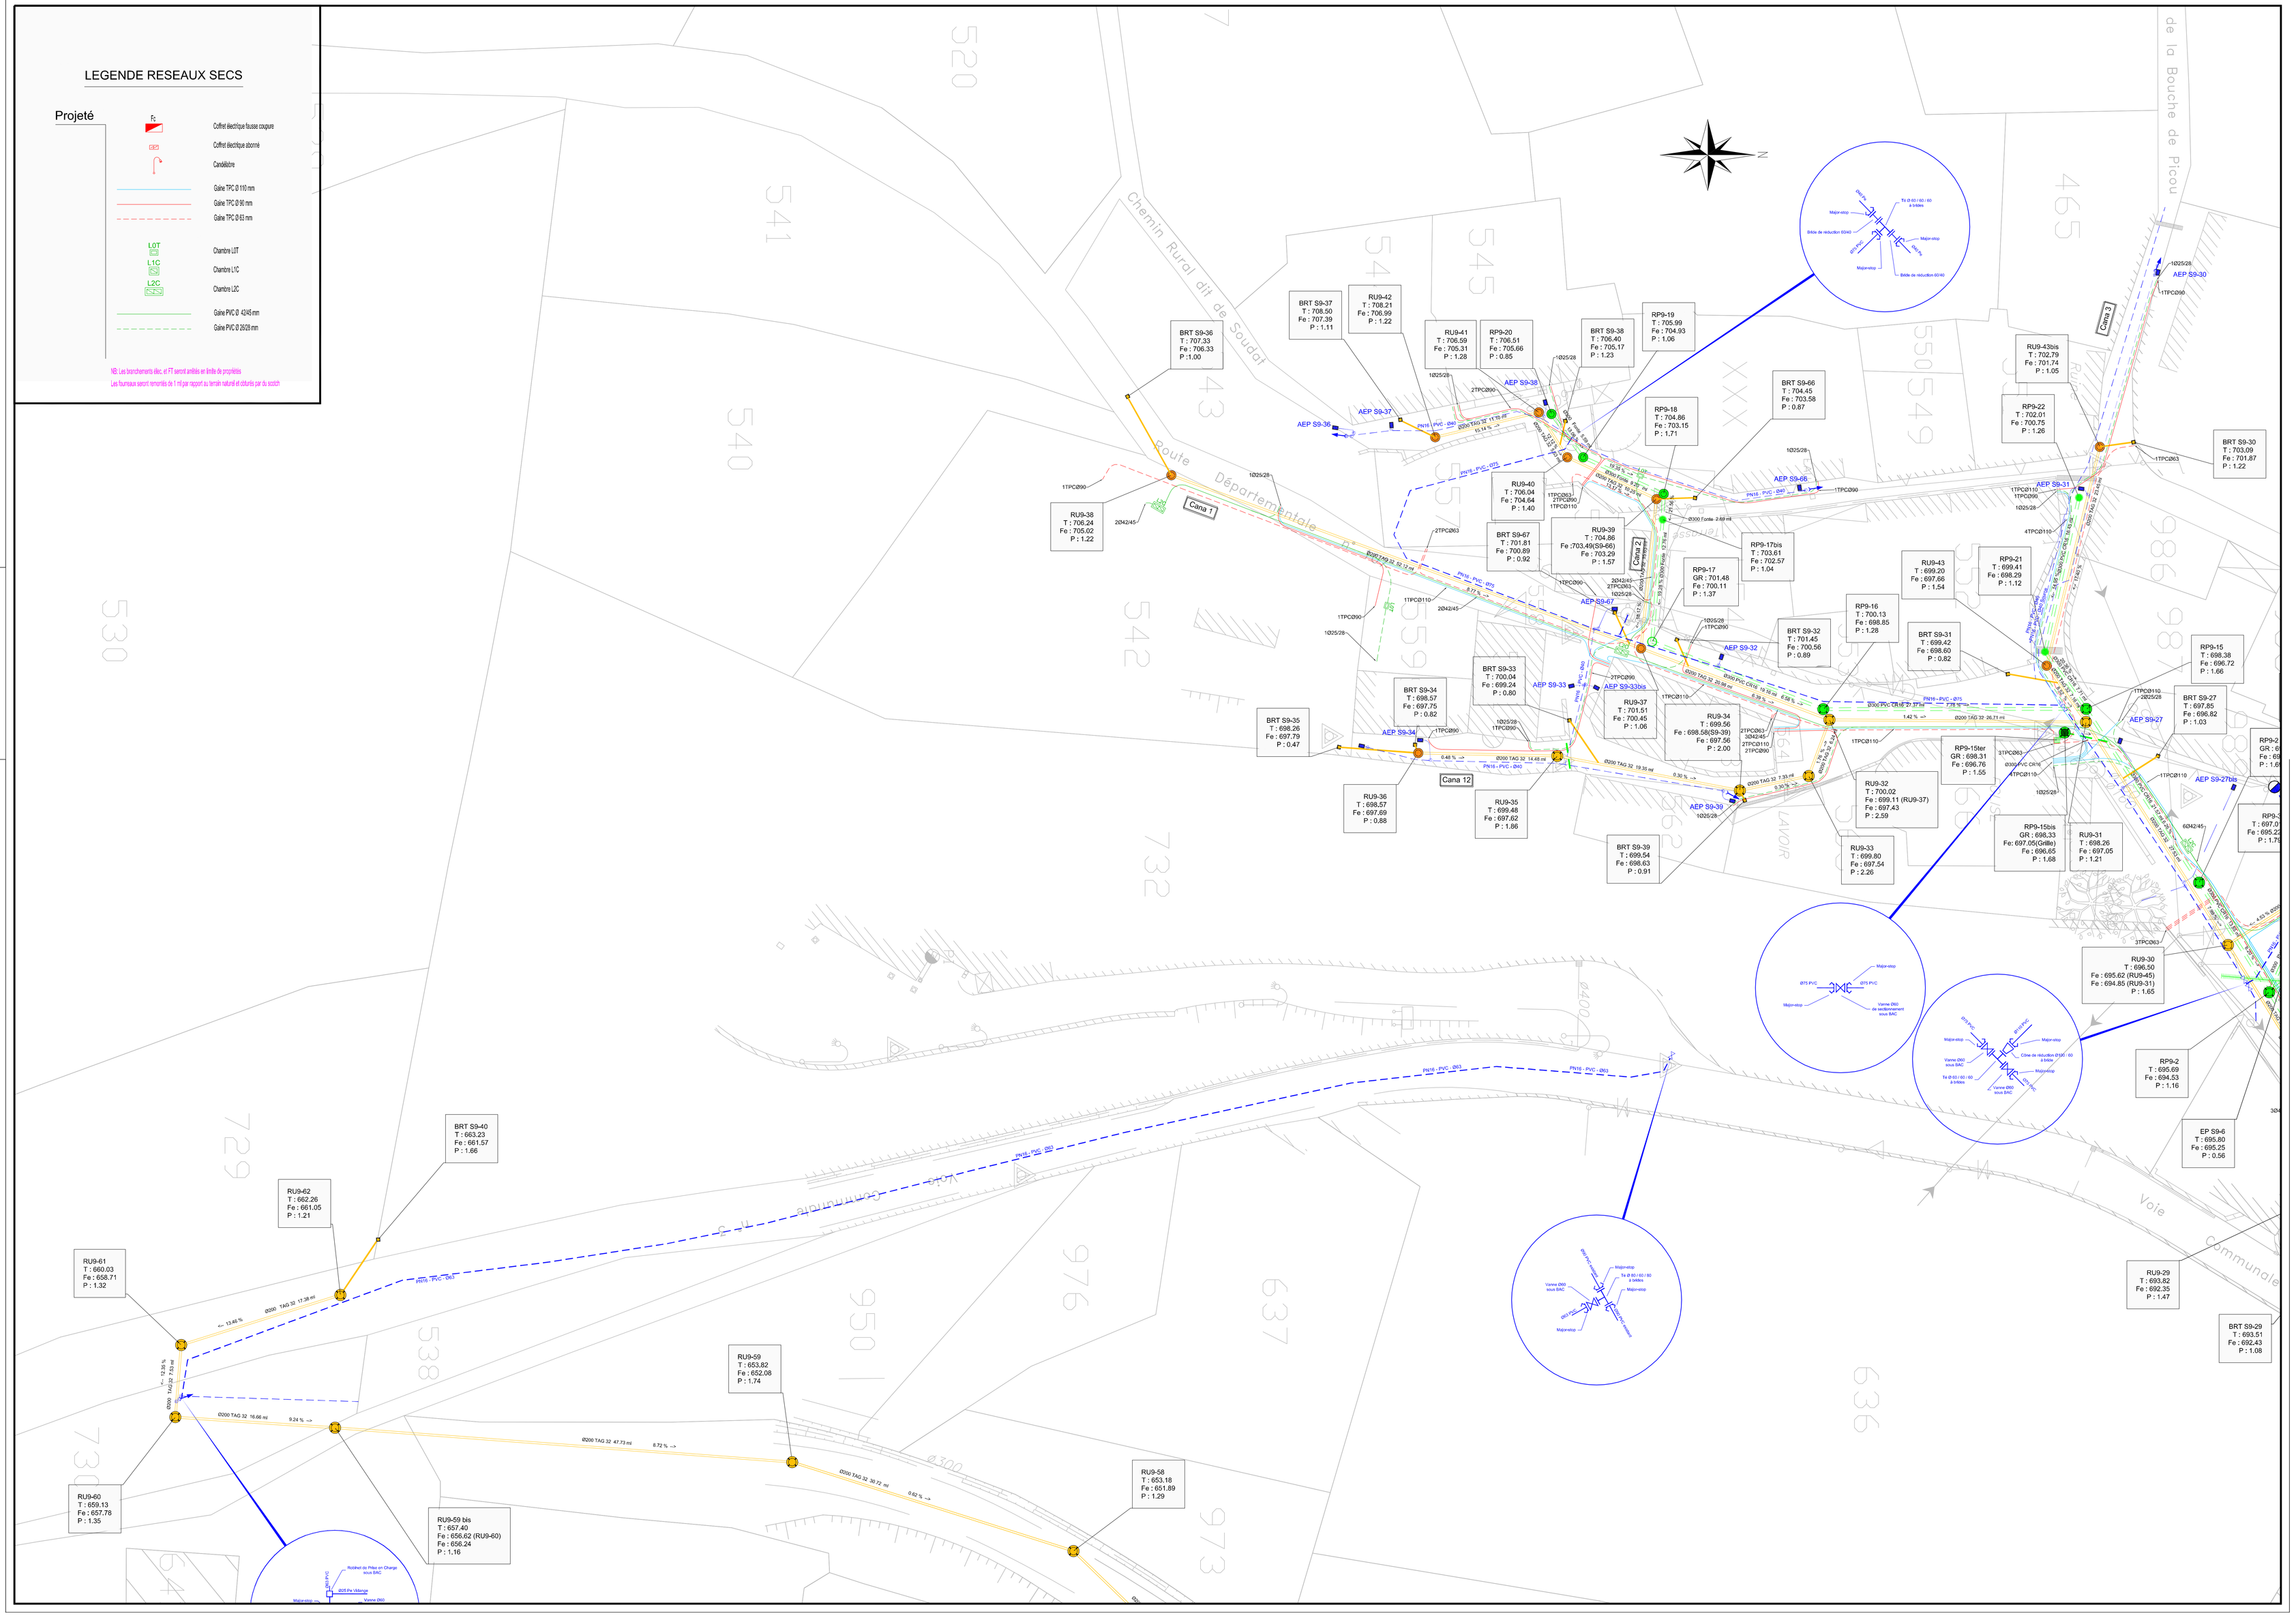
NB: Les branchements des ex-FT seront prélevés en limite de propriétés.
Les thumeaux seront remportés de 1 mt par rapport au terrain naturel et détruits par du béton