 


**ASSAINISSEMENT COLLECTIF ET TRAVAUX ANNEXES
SUR LES COMMUNES DE BEYREDE-JUMET, ILHET ET SARRANCOLIN**

Comité d'organisation	Coordinateur sécurité	Mandataire	Co-trainant


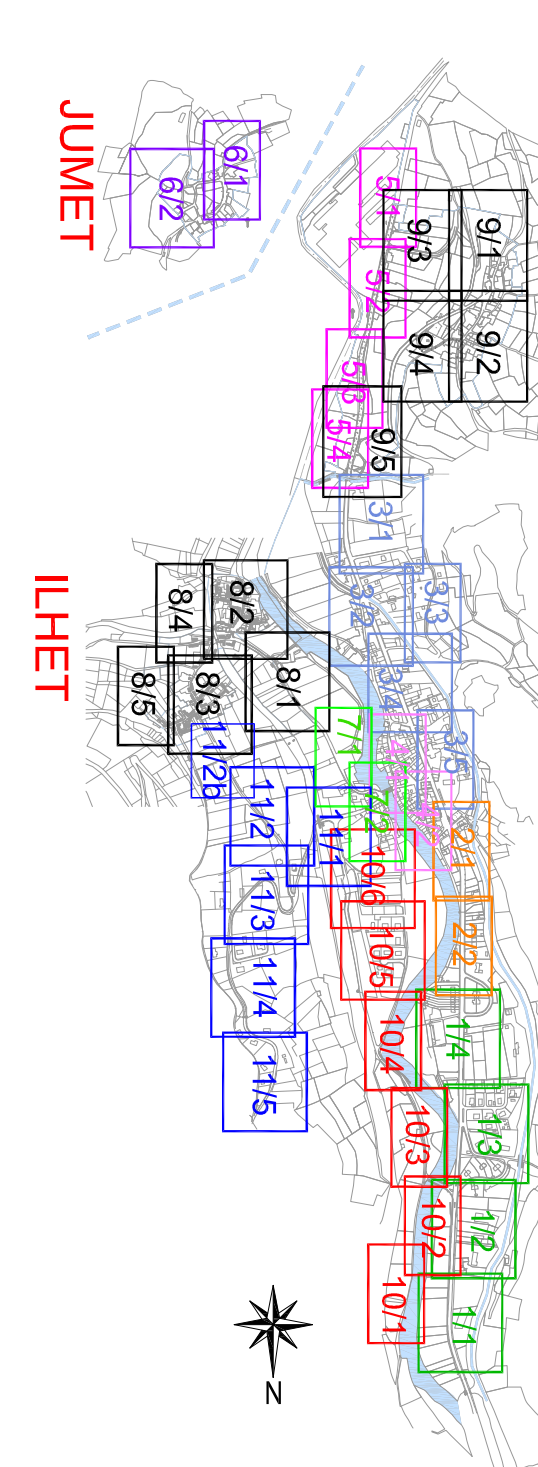
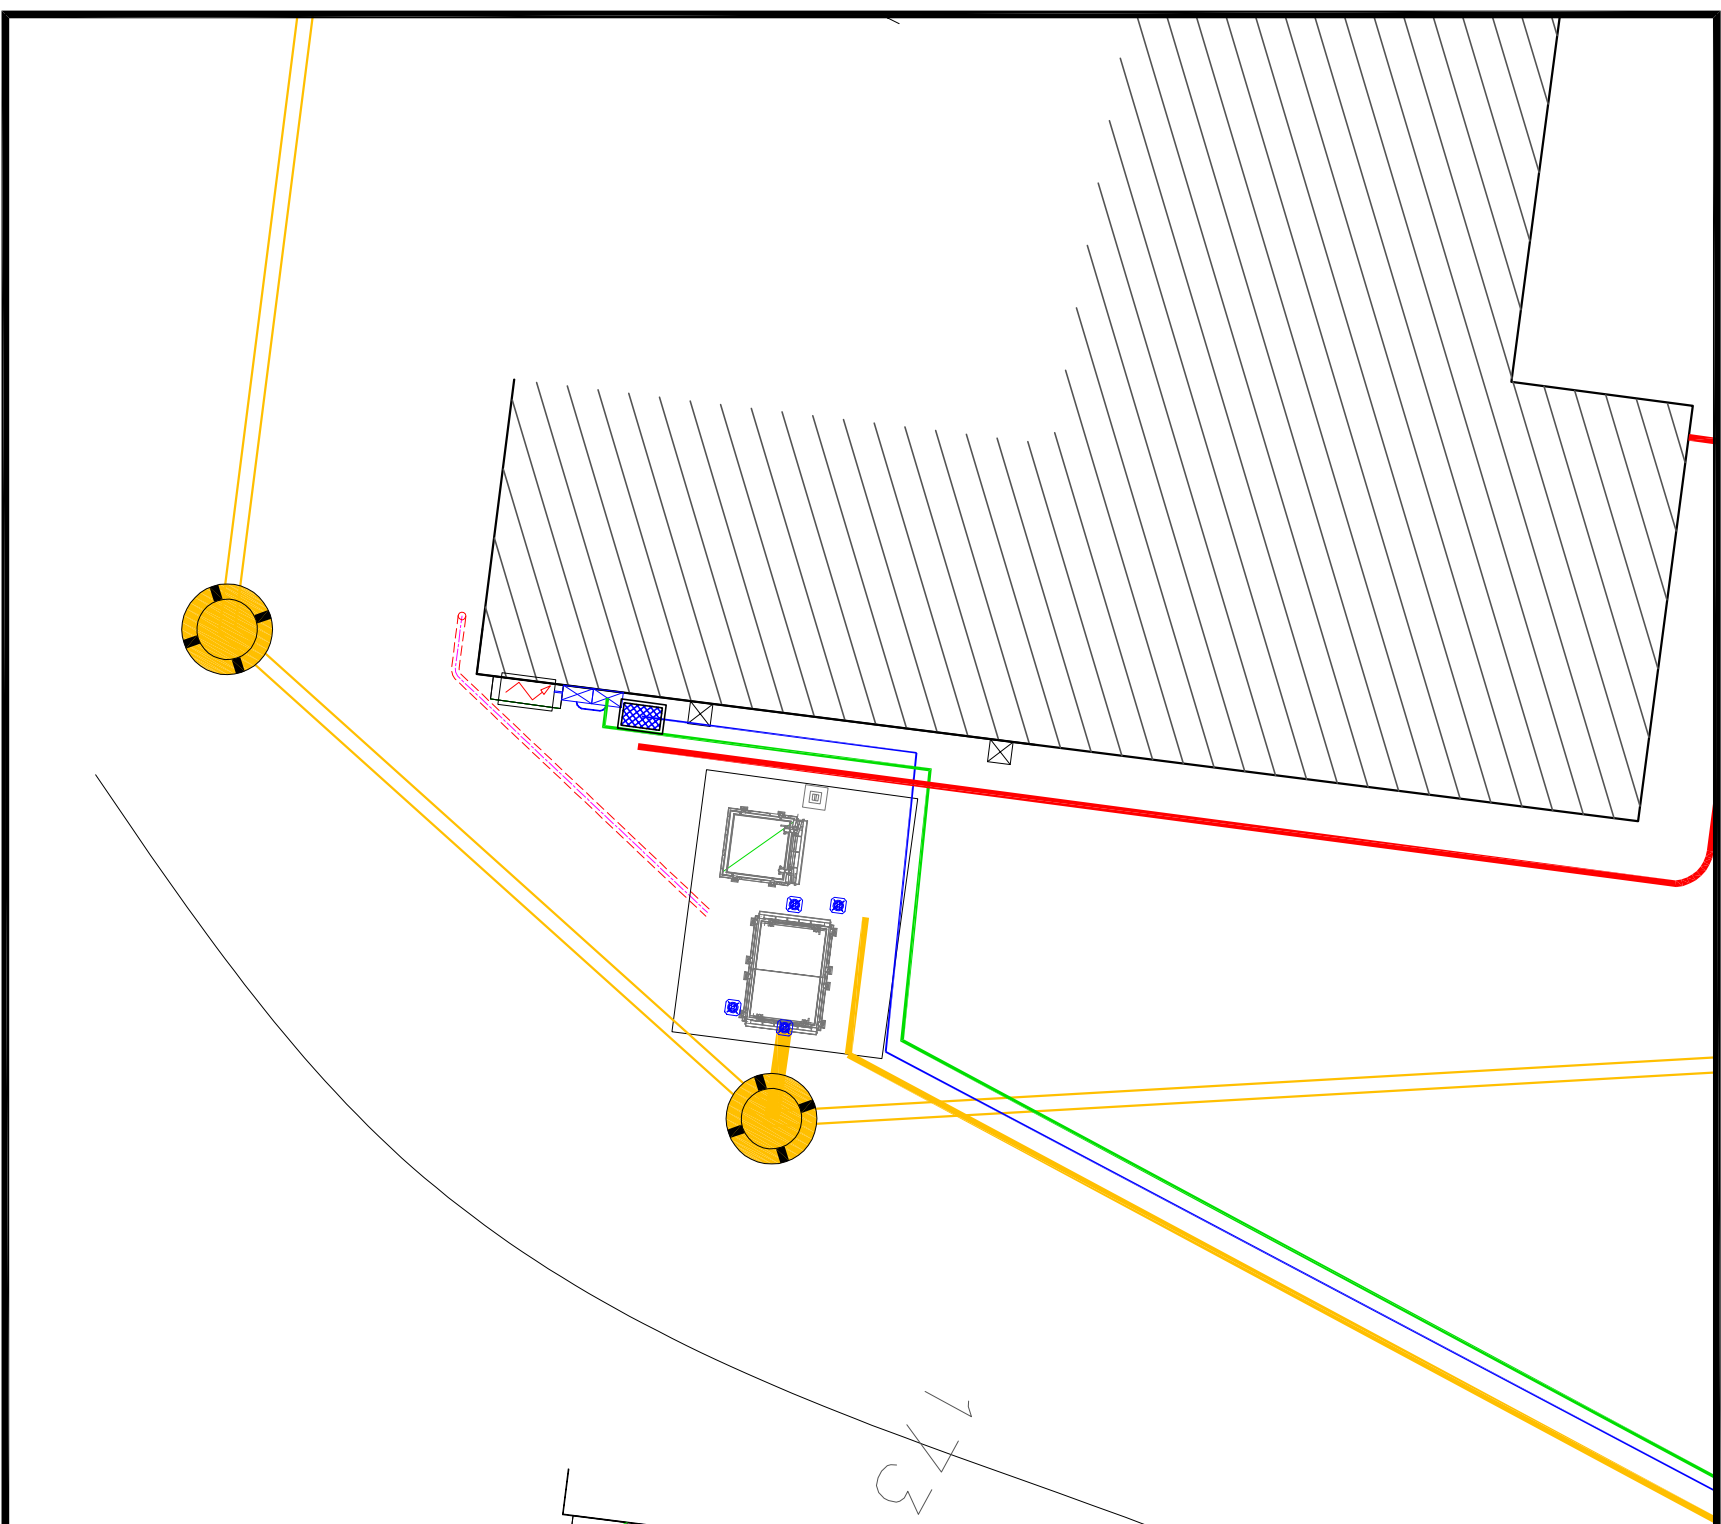
COMMUNE DE SARRANCOLIN
POSTE DE REFOULEMENT PR4 CAMPING
Vue en plan, coupes et plan d'implantation

TABLEAU DES MODIFICATIONS				
Infos	Date	Emission	Vérifié par :	Objet
A	07/12/2011	BALDOUPPELLE	CHIFFREAU	PLAN INTRA





BeyreDE
SARRANCOLIN


Schéma des planches par secteur

PLAN D'IMPLANTATION DU POSTE - Echelle: 1/200^e

Vue de dessus

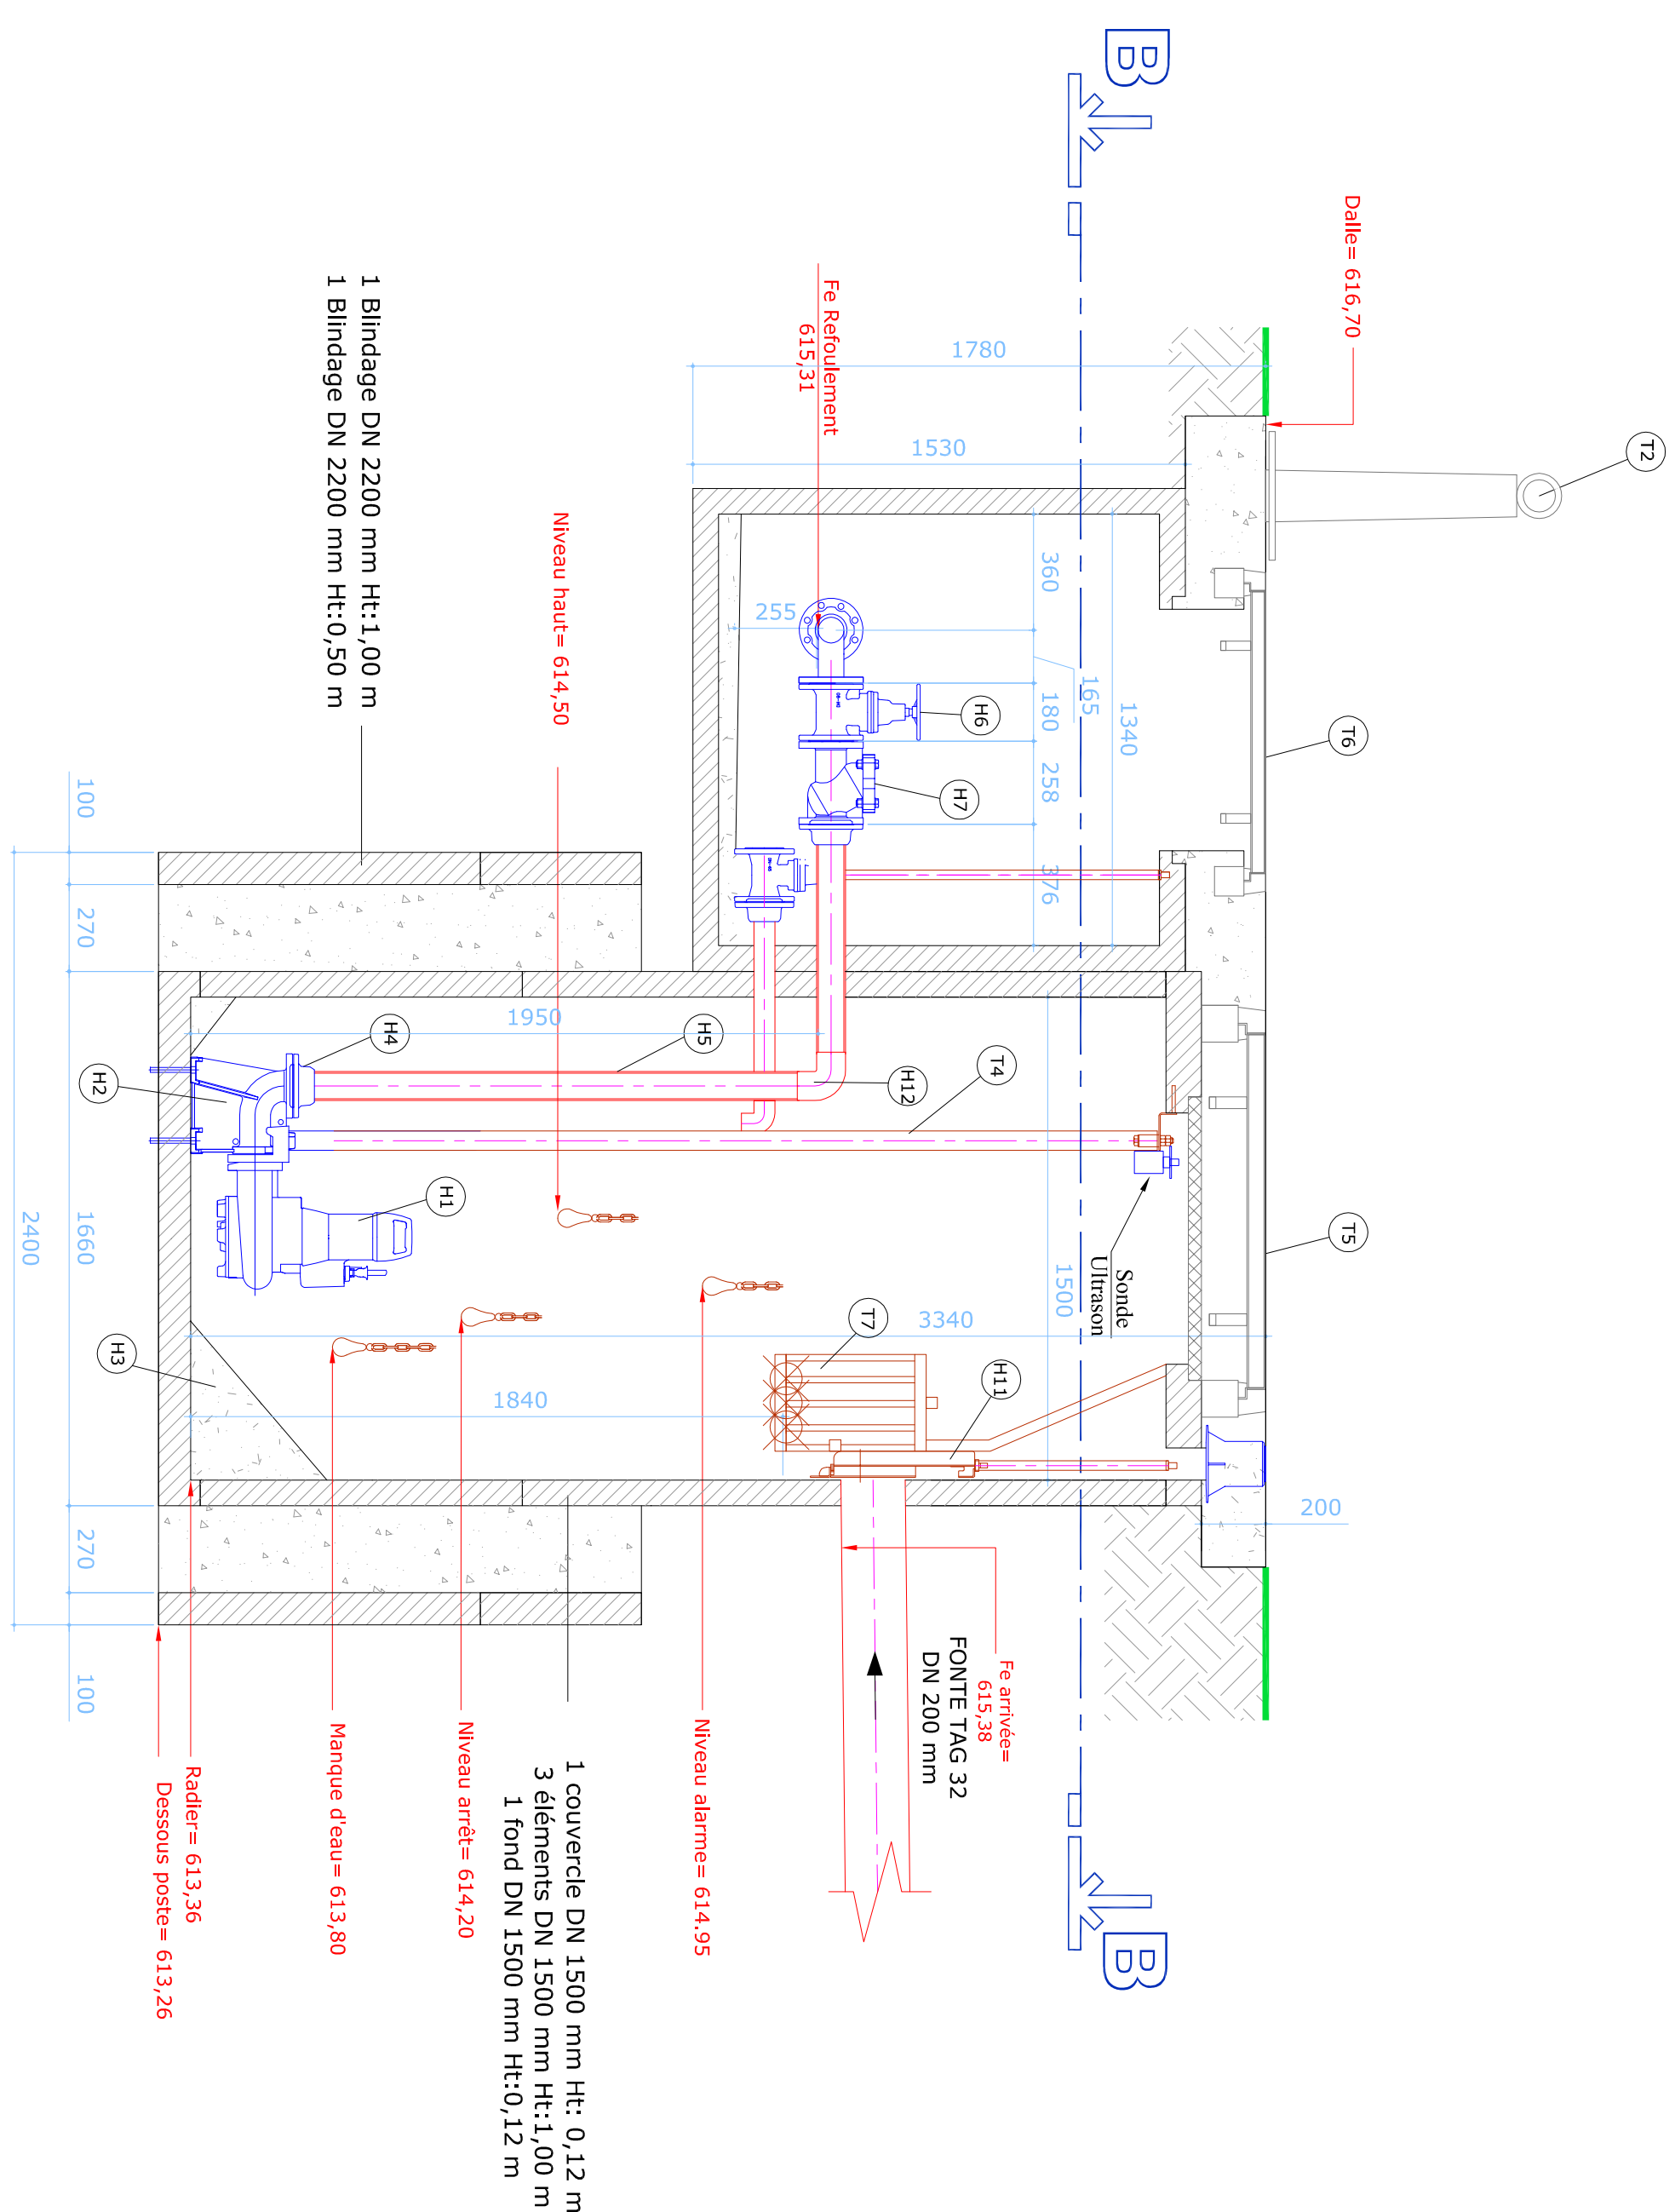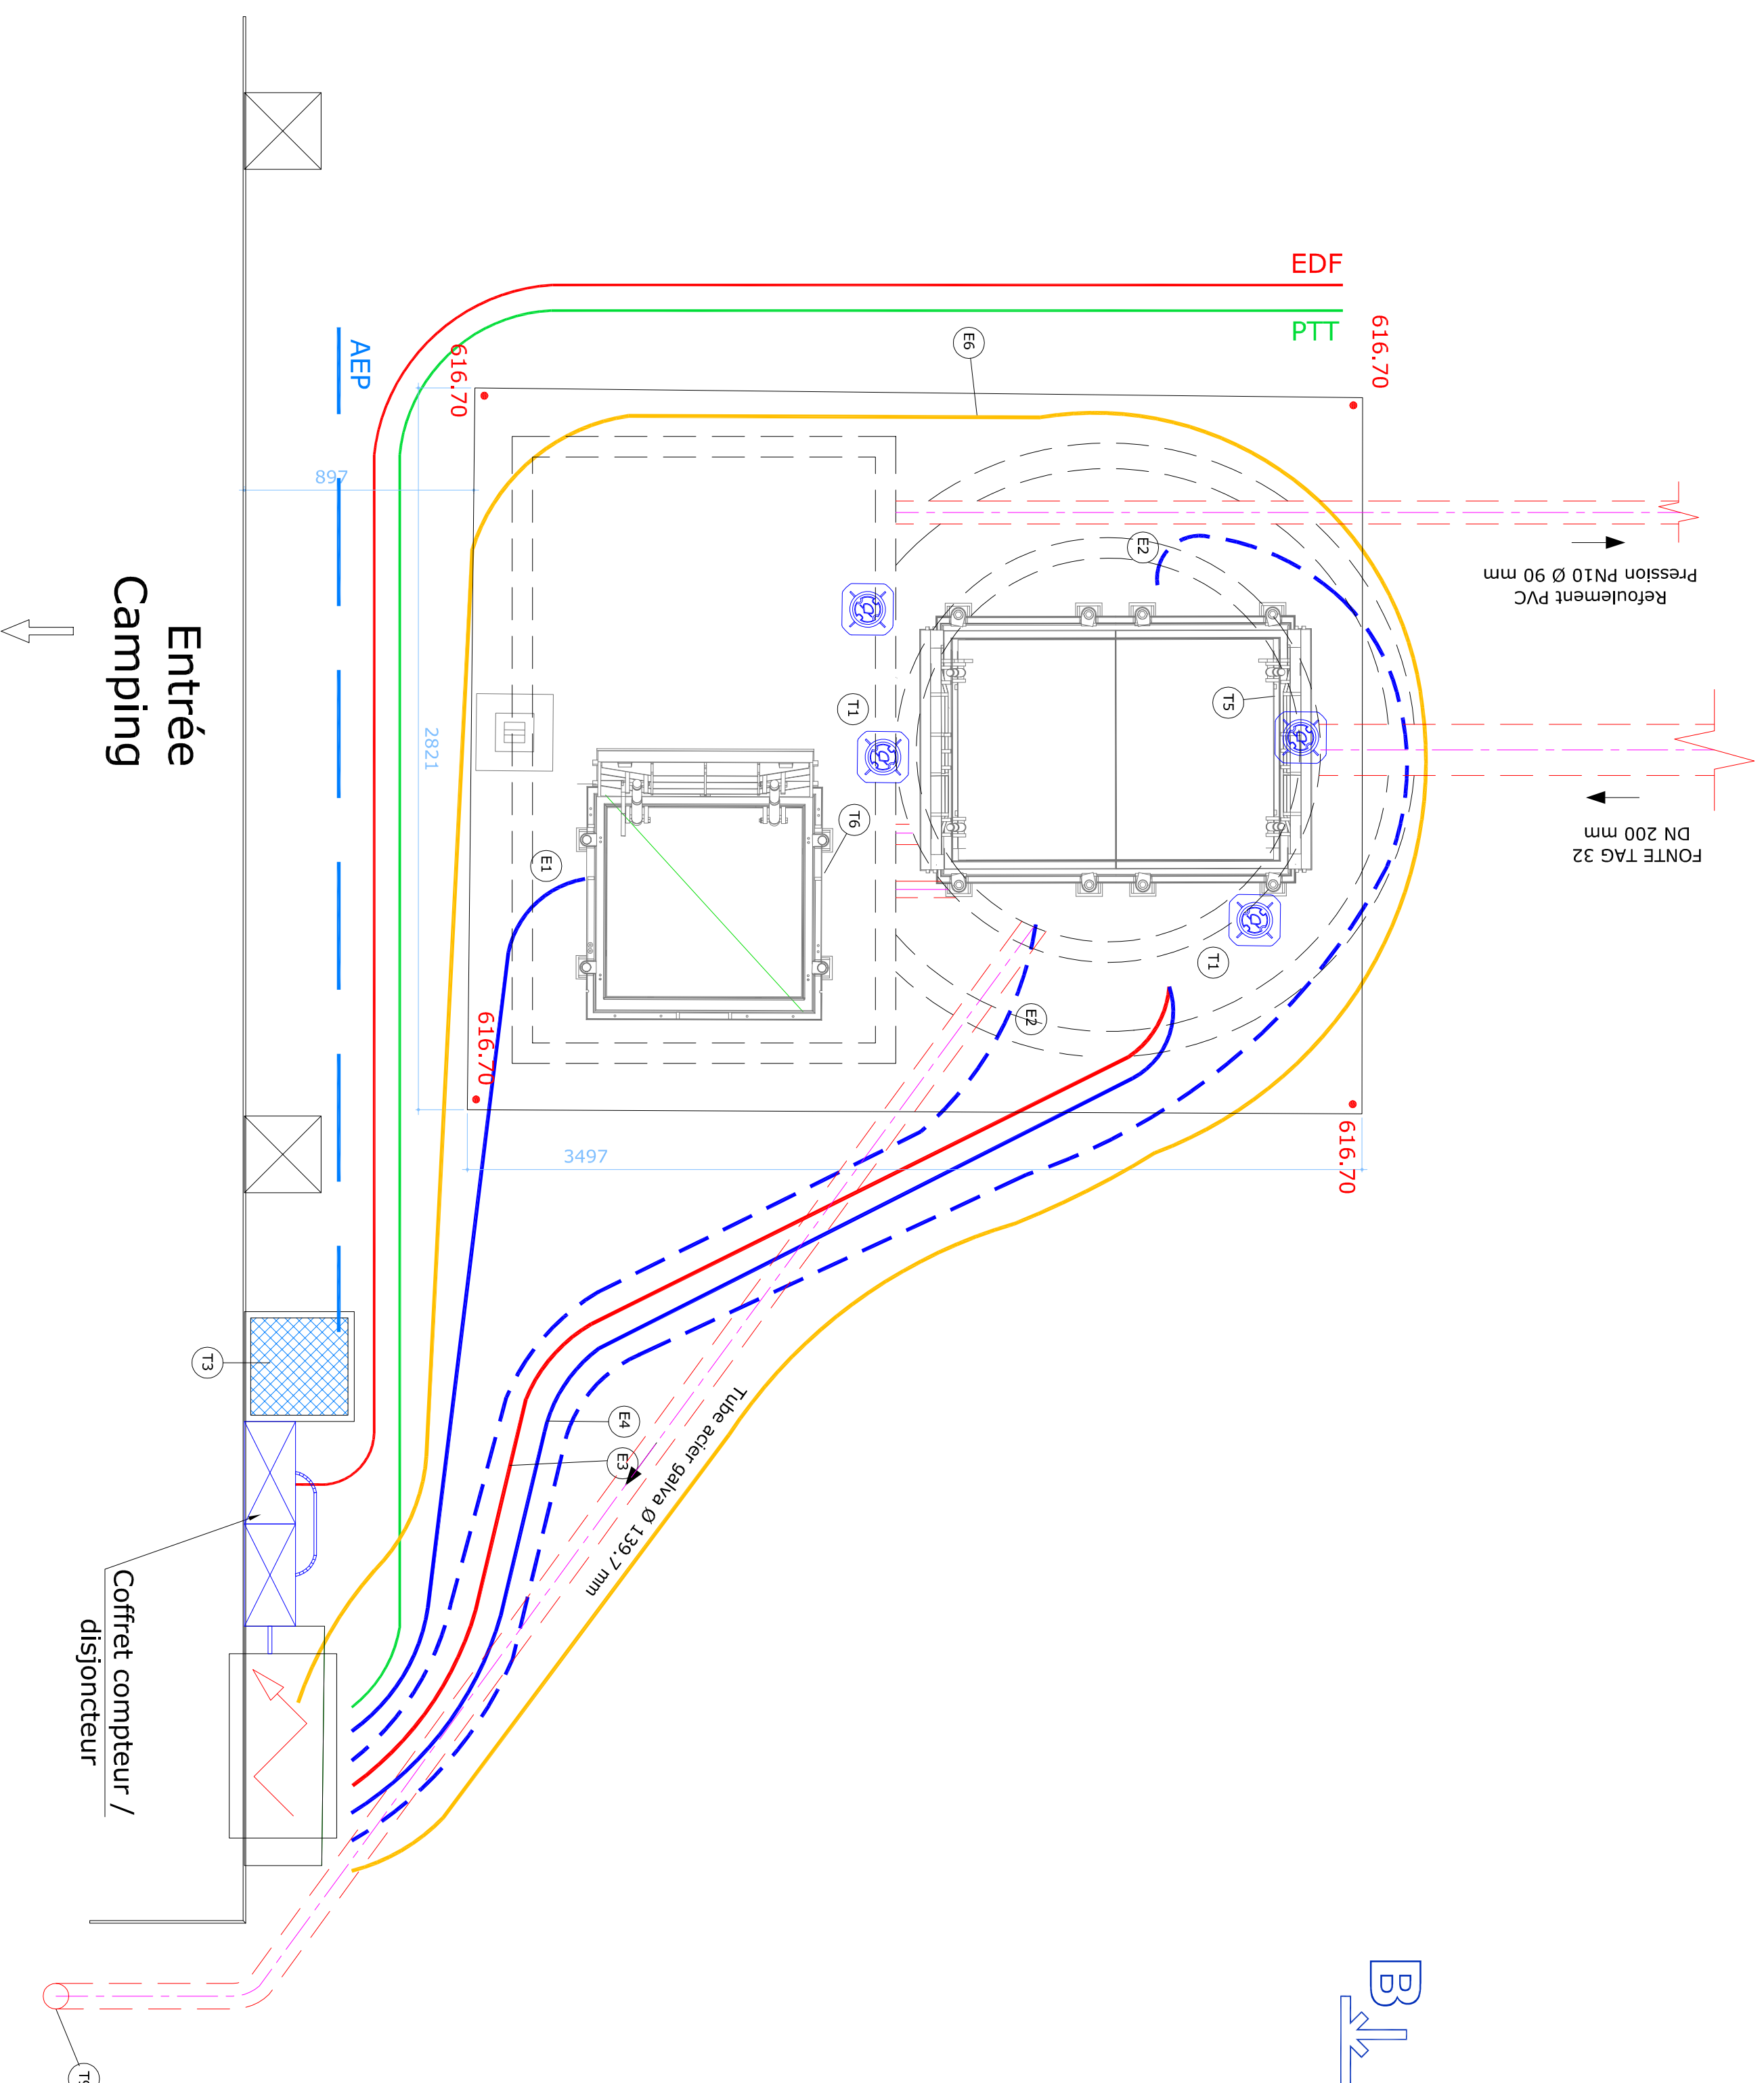

Coupe AA

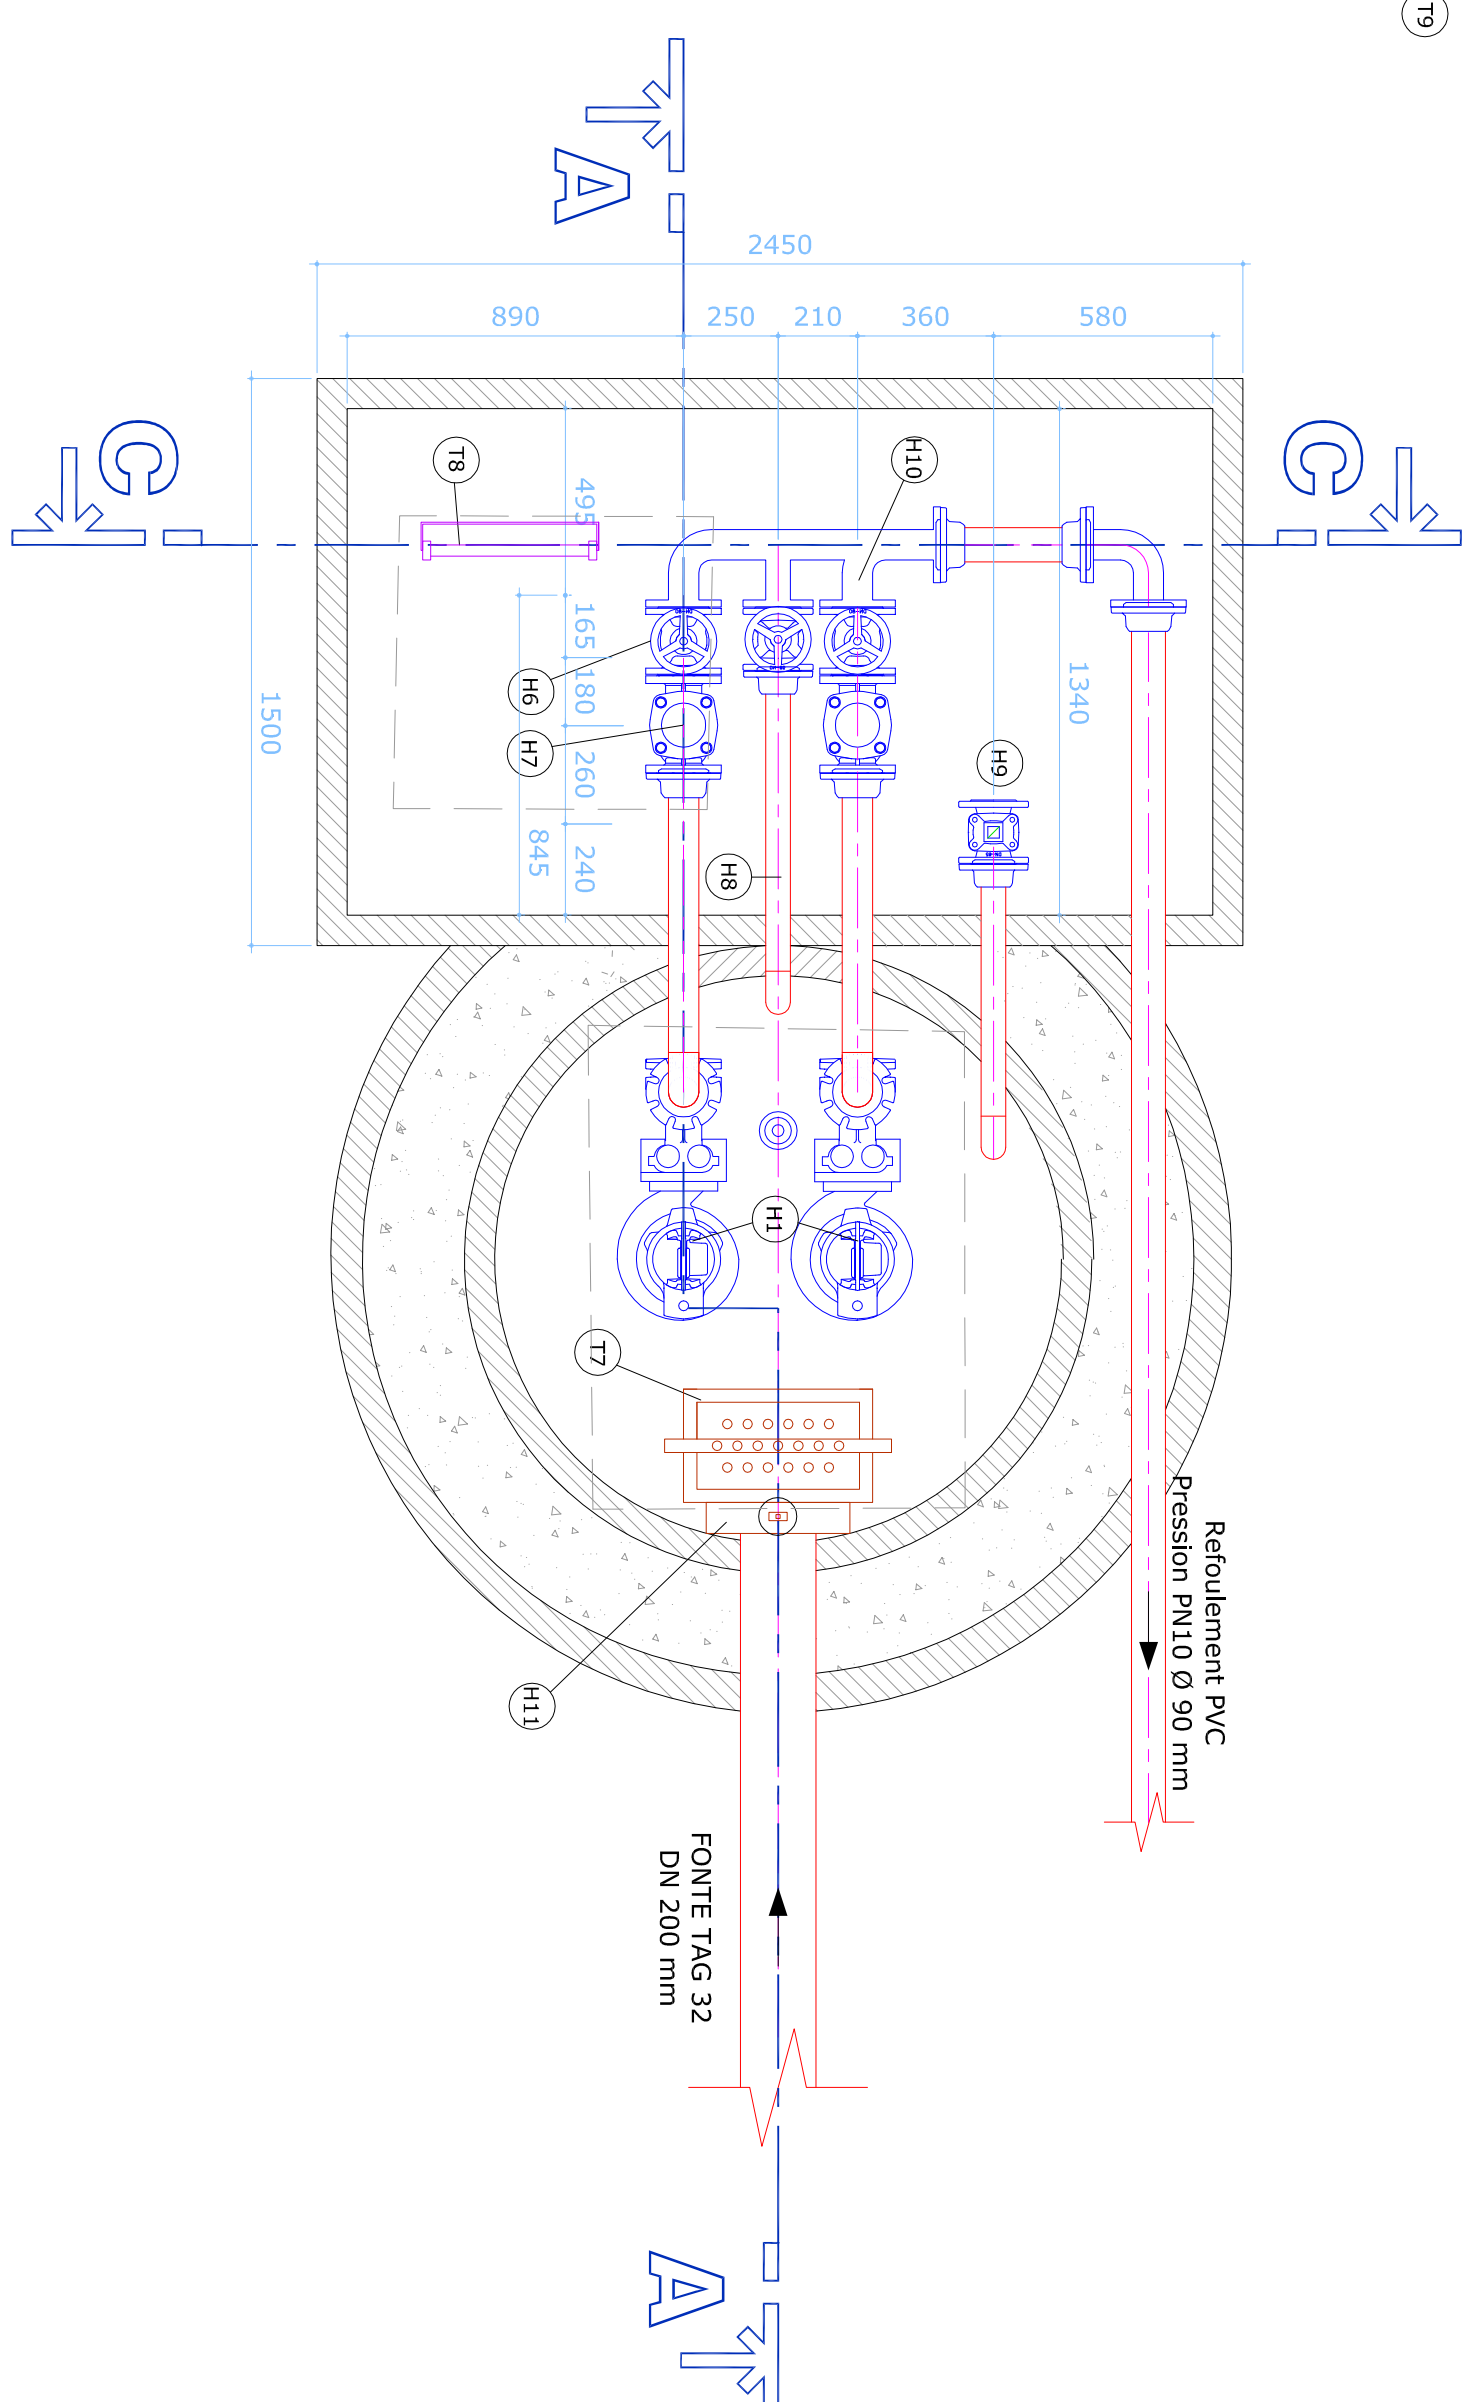

Coupe BB



REPÈRE	DESCRIPTION	QUANTITÉ
H10	Groupe électropompe KSB Ammanx NF 80 250 / 034 ULG 150	2 u
H11	Pieds d'assise pompes DN 80 mm	2 u
H12	Radiat. froid de batiac peinture 45° 50 mm	1 u
H4	Raccord Ø45 PVC pression 0,90 mm	5 u
H5	Cotillon de refroidement PEHD PN10 0,90 mm	1 u
H6	Vanne frotte DN 80 mm OCA C PN10	2 u
H7	Clapet d'arrêt DN 80 mm OCA C PN10	2 u
H8	Vidange du refroidement avec vanne F 0,65 mm + manichette PVC pression PN10 0,75 mm	1 u
H9	Vidange de la chambre à vanne avec vanne frotte Ø 65 mm OCA C PN10	1 u
H10	Pièce inox	1 u
H11	Vanne maniv. liné. 200 x 200 mm	1 u
H12	Cable PEHD électrosculable Ø 90 mm 90°	2 u

LISTE DES EQUIPEMENTS HYDRAULIQUES

REFERENCE	DESCRIPTION
E1	Liaison équipotentielle
E2	Pompes (2 gains) 0/75
E3	Filtreur
E4	Sonde à ultra-son
E5	Boucle de terre 25mm²
E6	Armure de commande


LISTE DES EQUIPEMENTS ELECTRIQUES

REPÈRE	DESCRIPTION	QUANTITÉ
(71)	Poutre de potence 150 kg	1 u
(72)	Poutre "ANTIC"	1 u
(73)	Bouche d'aération insonorisée sous regard avec couverture tôle B 25	1 u
(74)	Barre de guidage en inox 316L	4 u
(75)	Construction du pont avec trappe tôle anodisée (1,31 m x 0,96 m) d'écartement D400 - grille anti-chute	1 u
(76)	Couverture d'attente à l'entrée avec trappe tôle anodisée D400	1 u
(77)	Panier de défilage aluminium - rail de guidage	1 u
(78)	Échelle d'accès	1 u
(79)	Ventilation forcer par event tôle acier galvanisé 13x7,5 mm x 3,5 mm aluinoxé jusqu'au toit du mur du hall d'attente	1 u

LISTE DES ÉQUIPEMENTS TECHNIQUES

Technical drawing showing a side view of a machine layout. The drawing includes dimensions and labels:

- Overall width: 2450
- Overall height: 2200
- Internal width: 1530
- Internal height segments: 580, 360, 210, 250
- Internal width segments: 800, 800
- Label: **Fe Reinforcement 6.5, 7.1** (pointing to a red line)
- Label: **Table - 6.16, 7.0** (pointing to a red line)
- Label: **18** (pointing to a component)

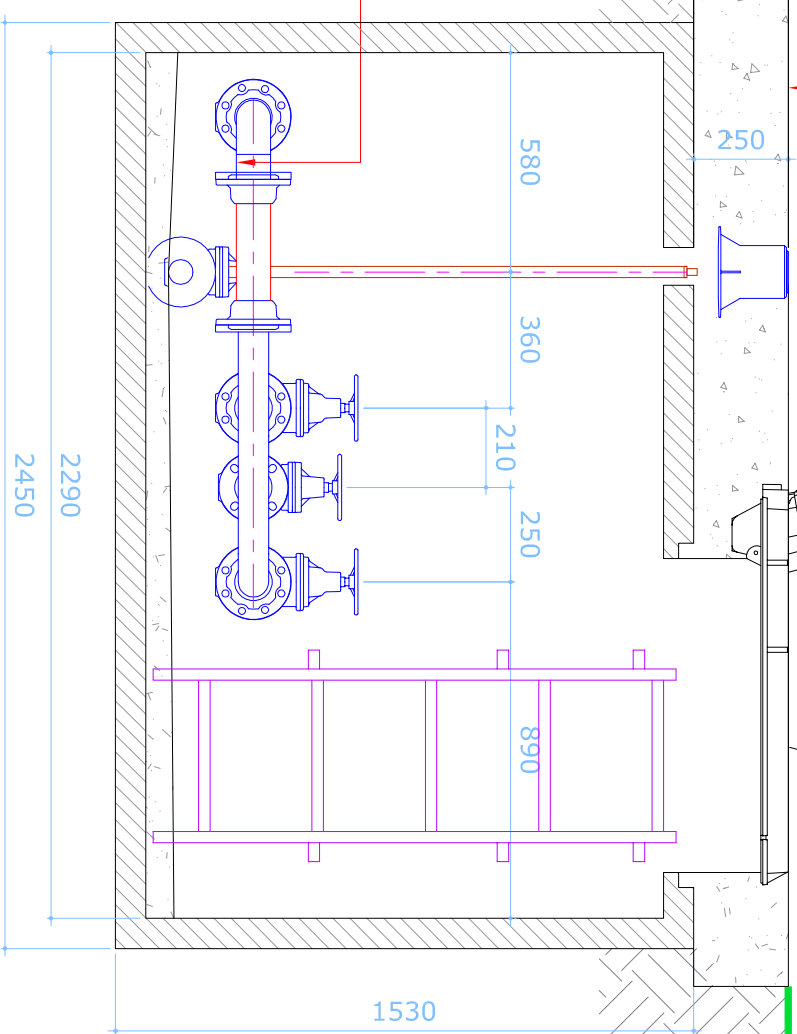

ASSAINISSEMENT COLLECTIF ET TRAVAUX ANNEXES
SUR LES COMMUNES DE BEYREDE, JUMET, ILHET ET SARANCOLIN


Coordination opération	Coordination sécurité	Maitrise d'œuvre	Co-traitant
DOT DES HAUTES-PYRENEES	INGENIERIE CONSTRUCTION	BUREAU D'ETUDES A ET D'URBANS	SARRE INGENIERIES CONSULT
			
N° adhésion : 179 06 002			

COMMUNE DE SARANCOLIN
POSTE DE REFOULEMENT PR3 QUITTERIE
Vue en plan, coupes et plan d'implantation


Tranche	Début	Fin	Intitulé	Statut	Libellé
A	07/12/2011	31/03/2012	BEAUVEUILLE	PR	PLAN N°100

Entreprise mandataire	Entreprise co-traitante	Phase	DOE
		FOUILLE	1/20
N° adhésion : 179 06 002		DATE	07/12/2011


Plan	Contenu	Scale	Version	Version	Version
DOE	SAR	GRT	PR	PLAN	4/1

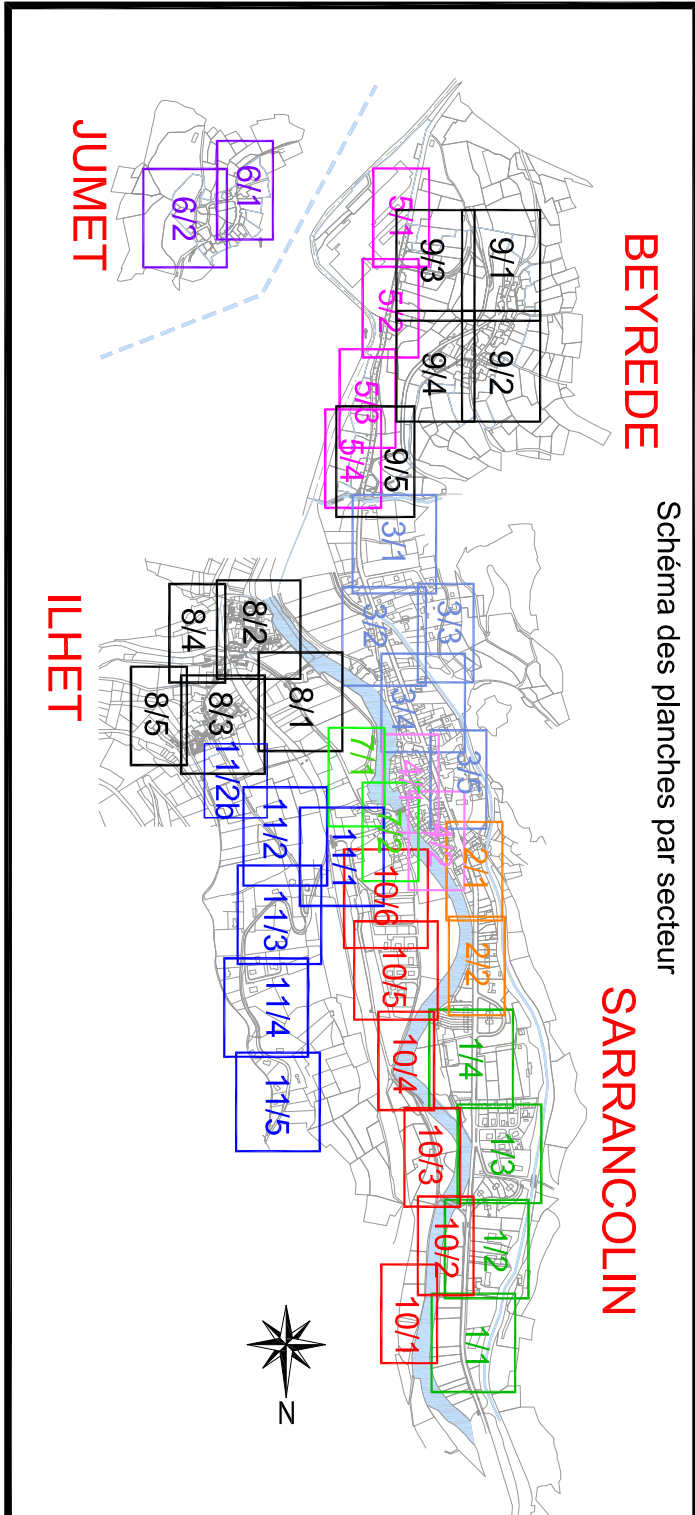


PLAN D'IMPLANTATION DU POSTE - Echelle: 1:200'

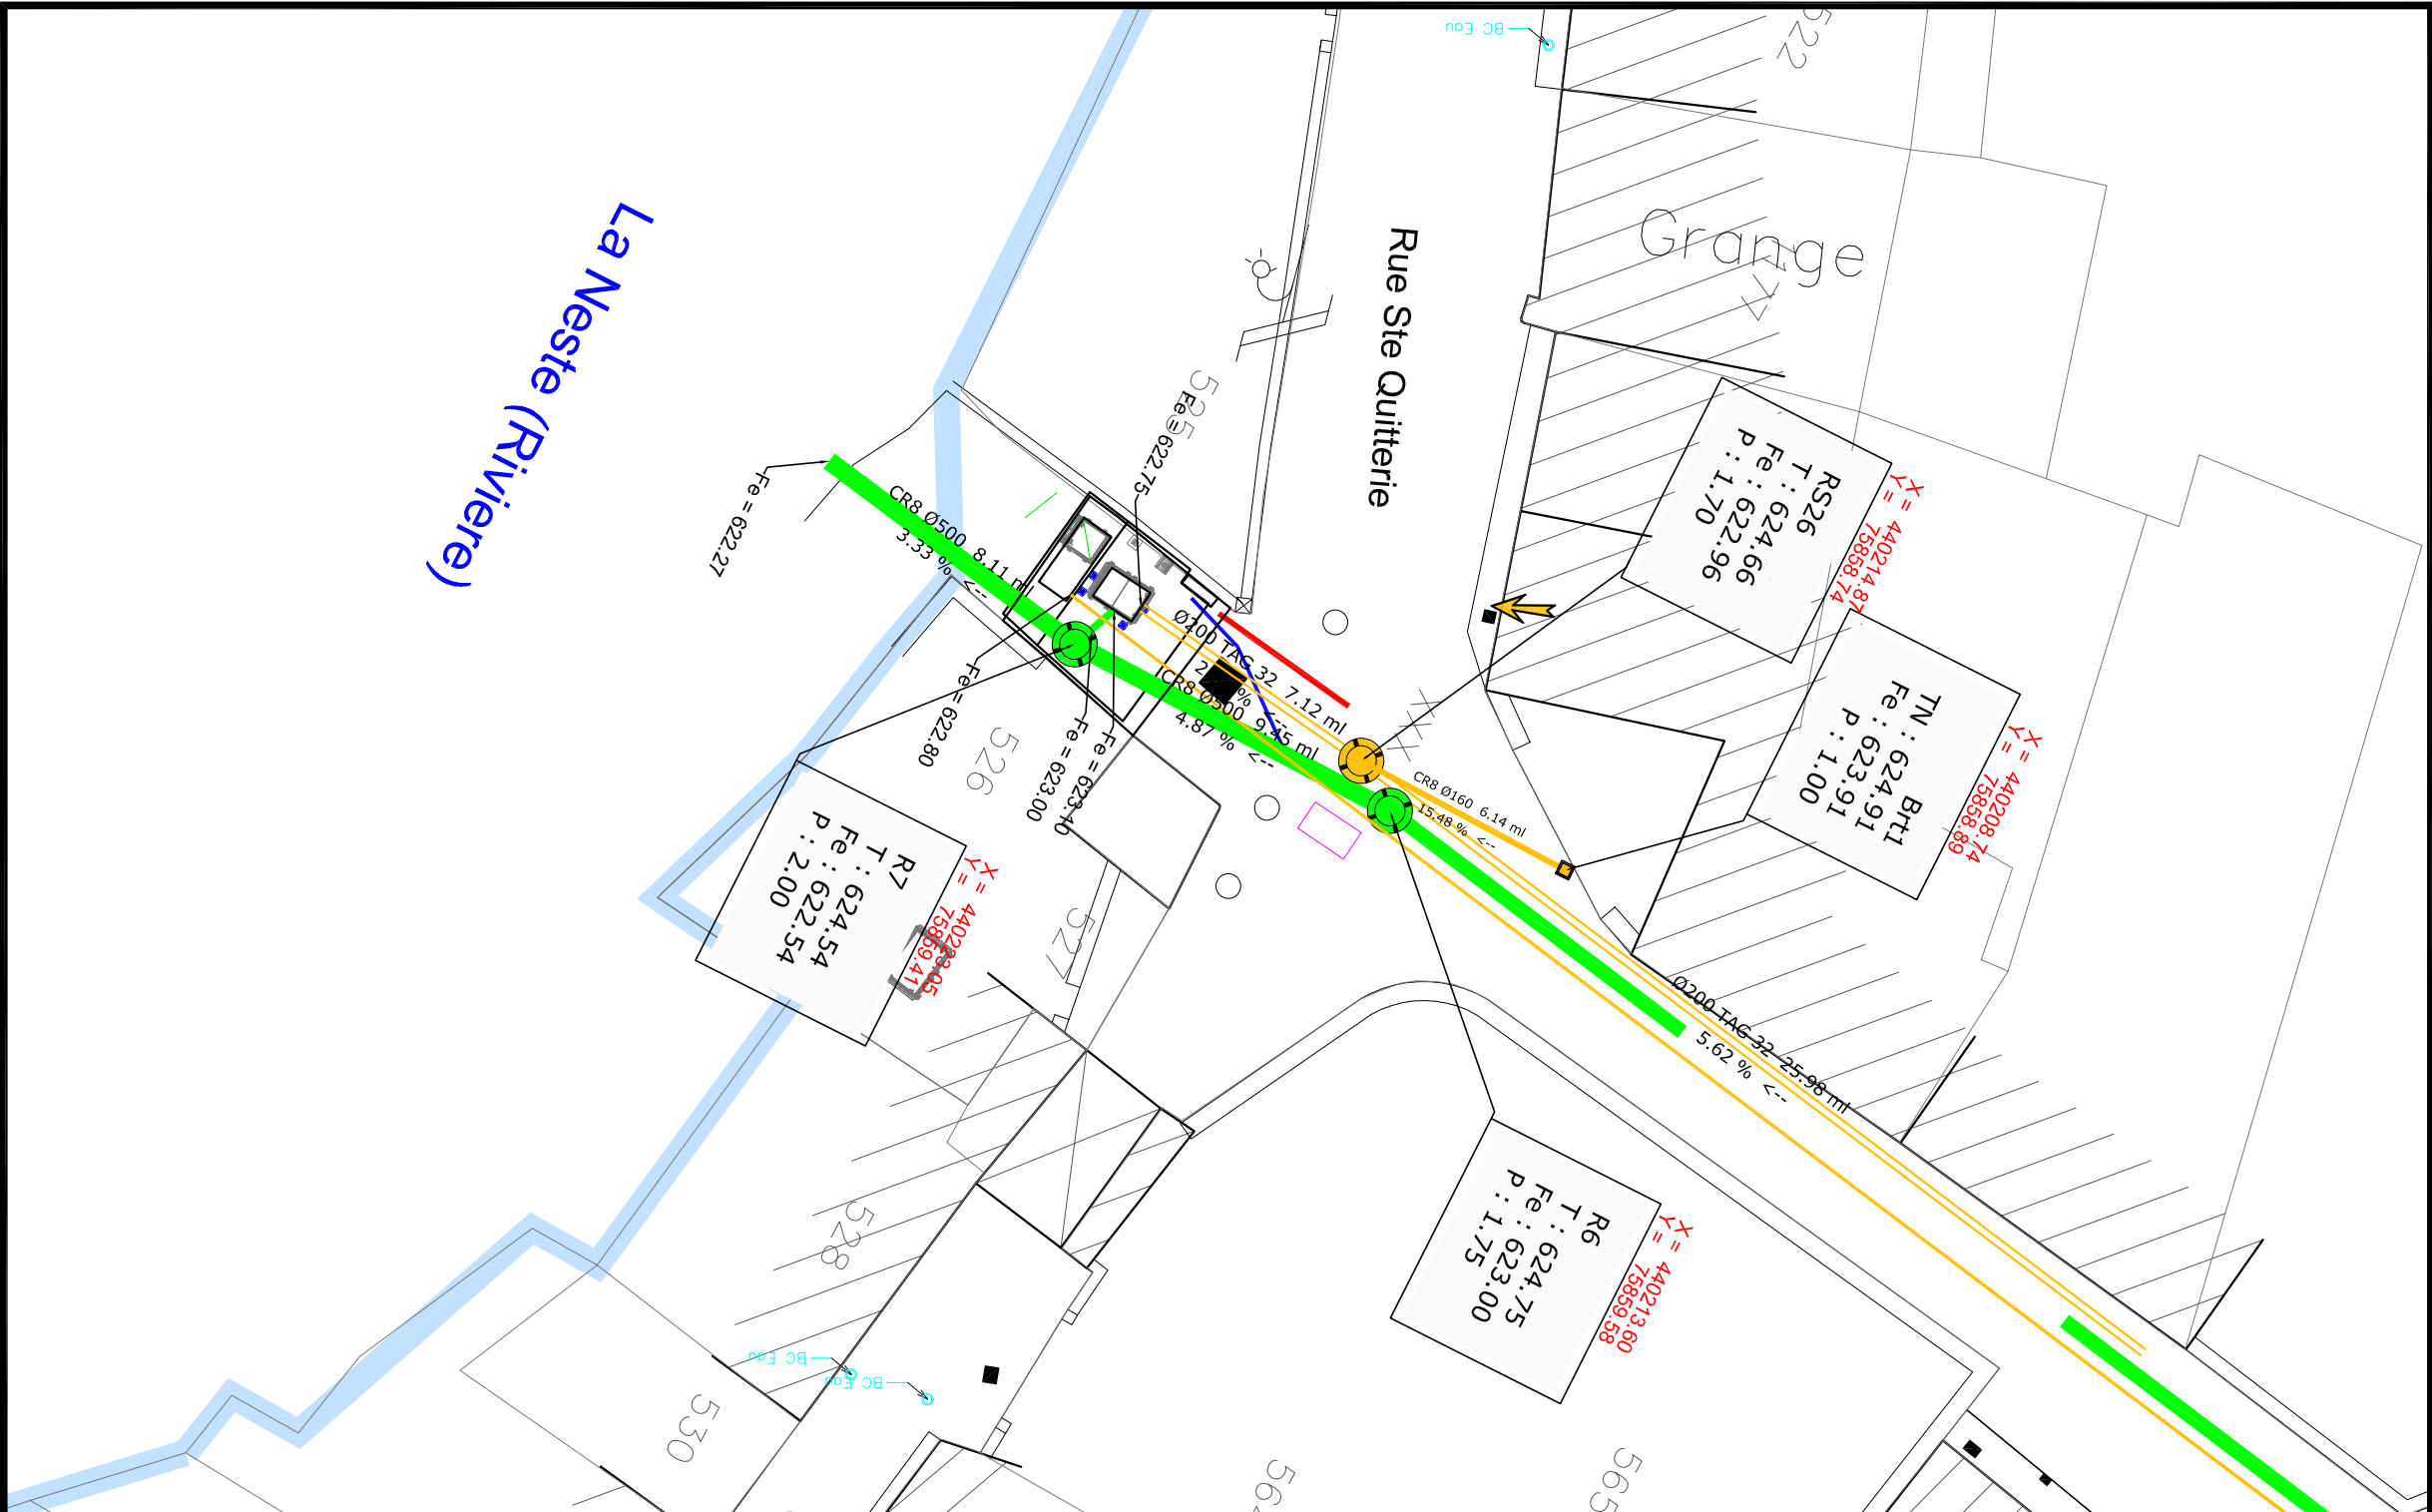


VUE DE DESSUS

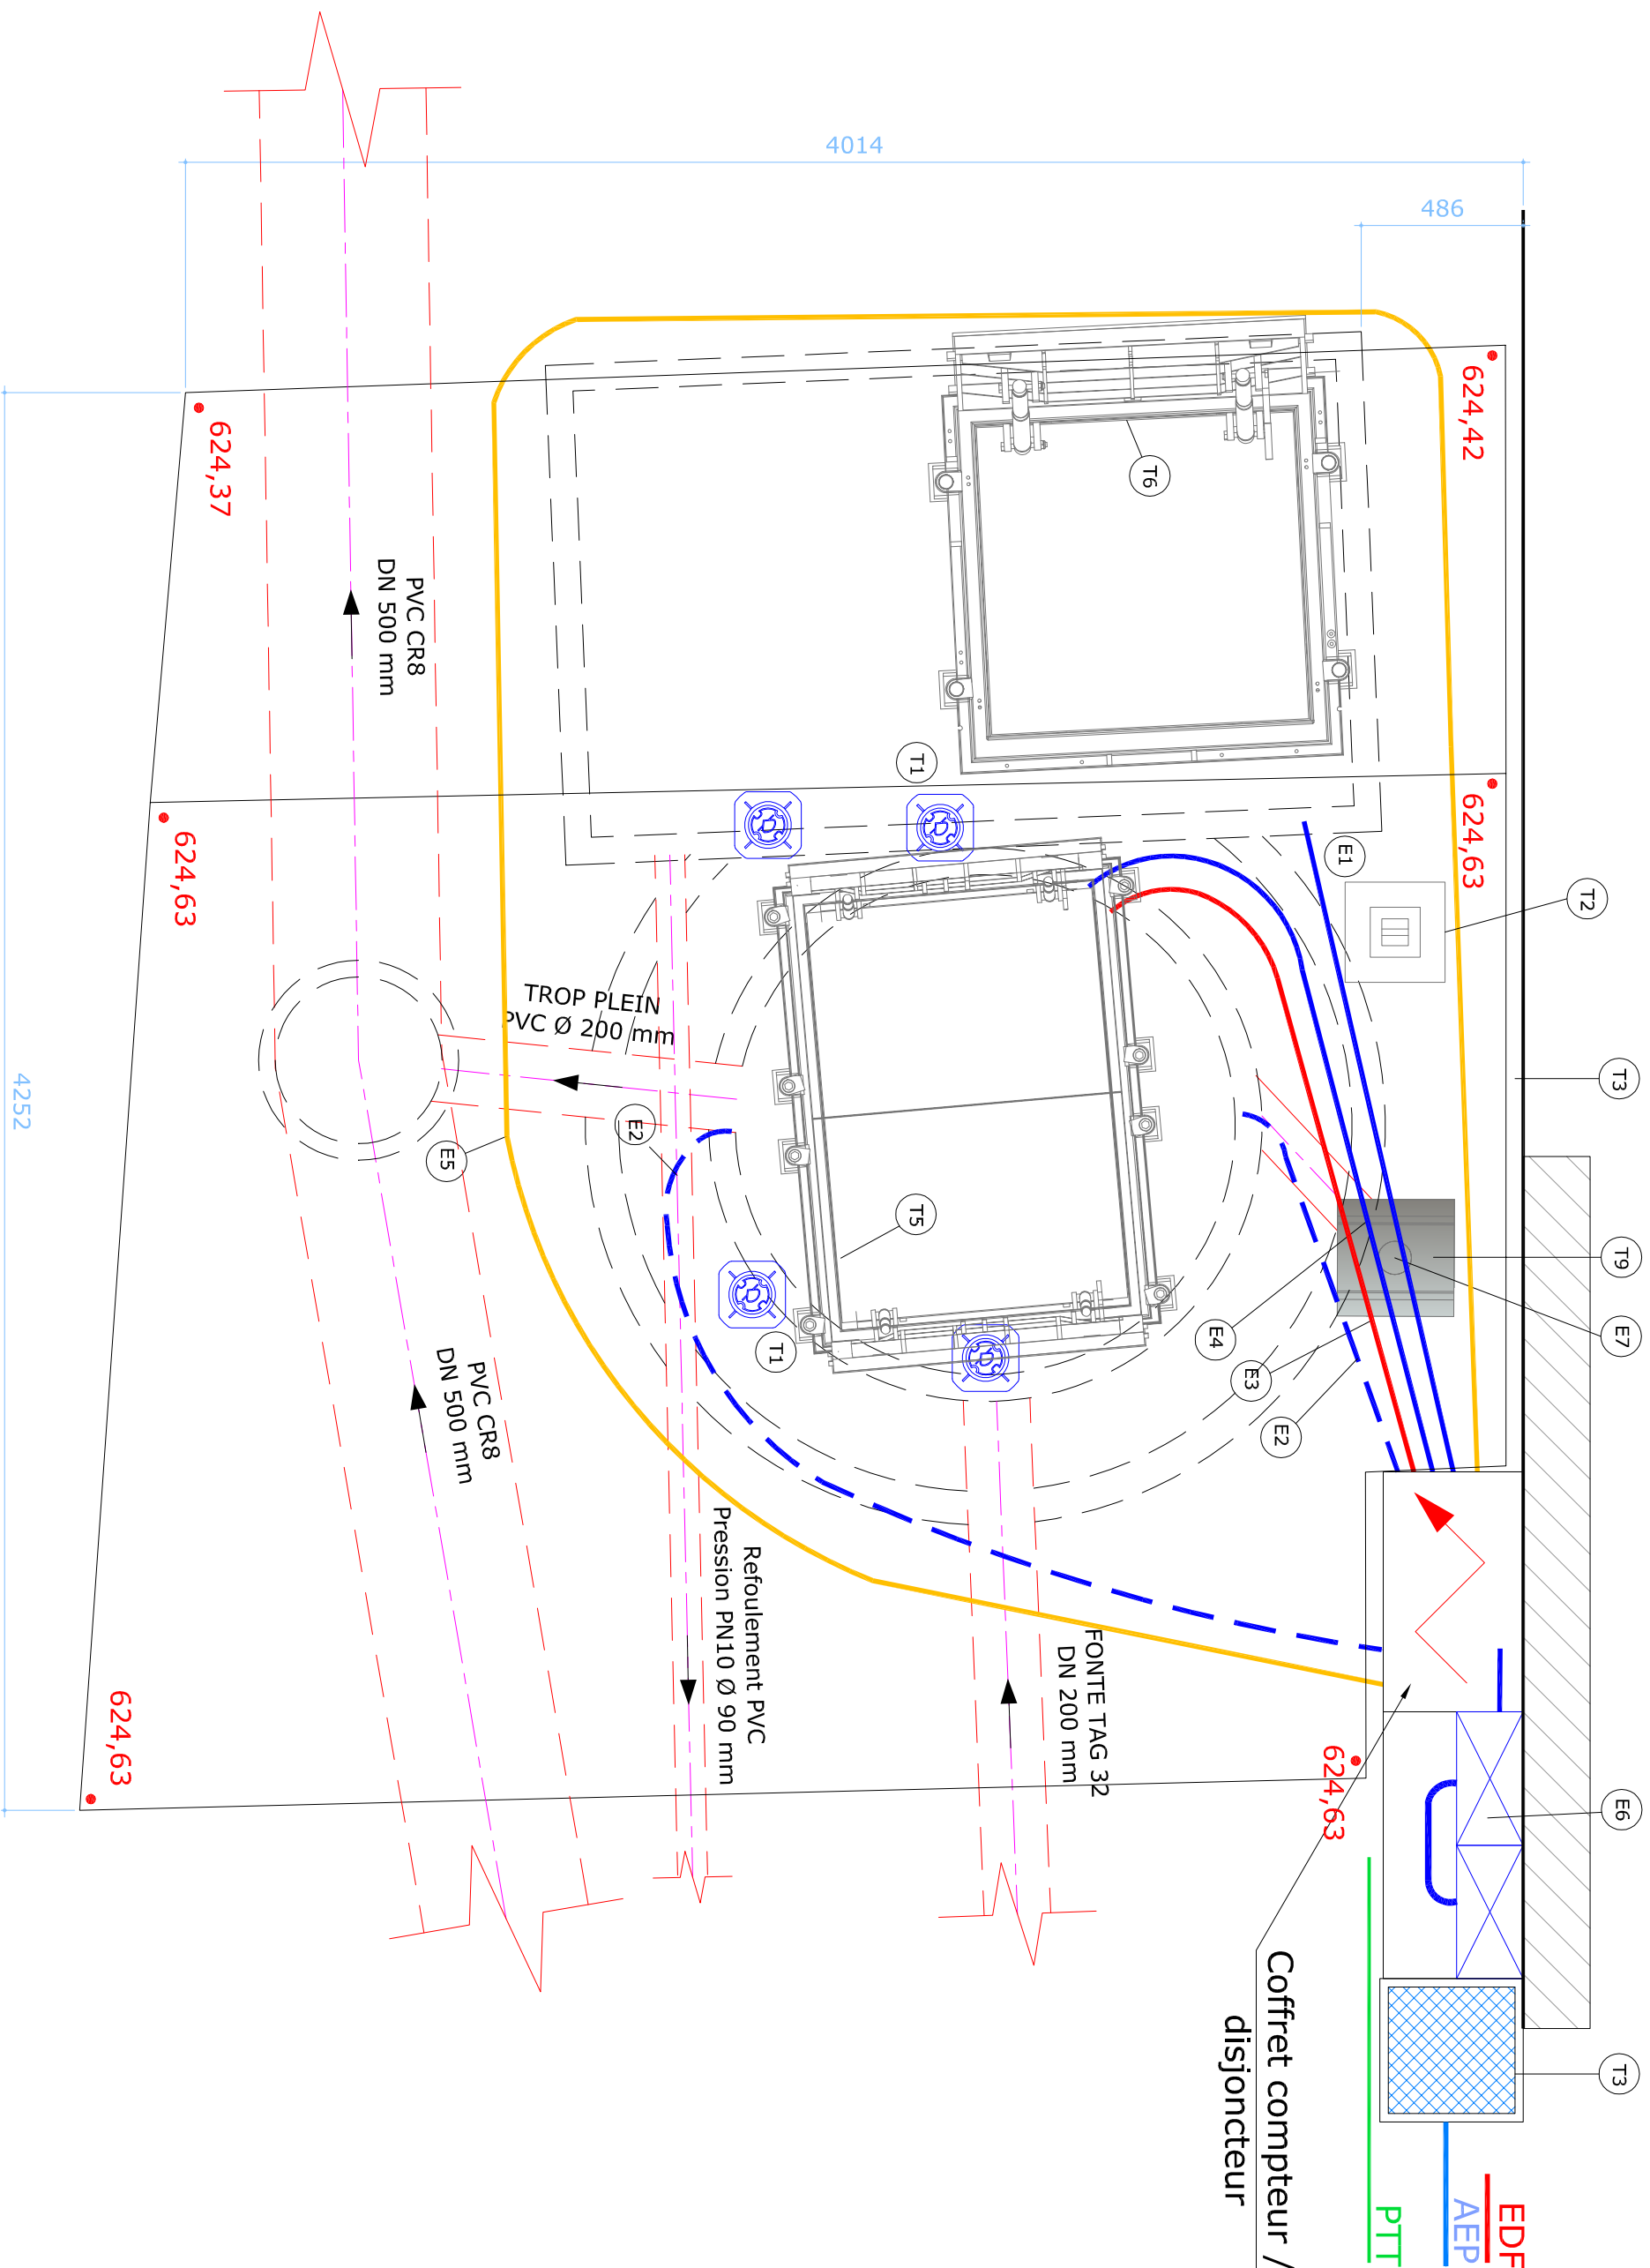


Coupe AA

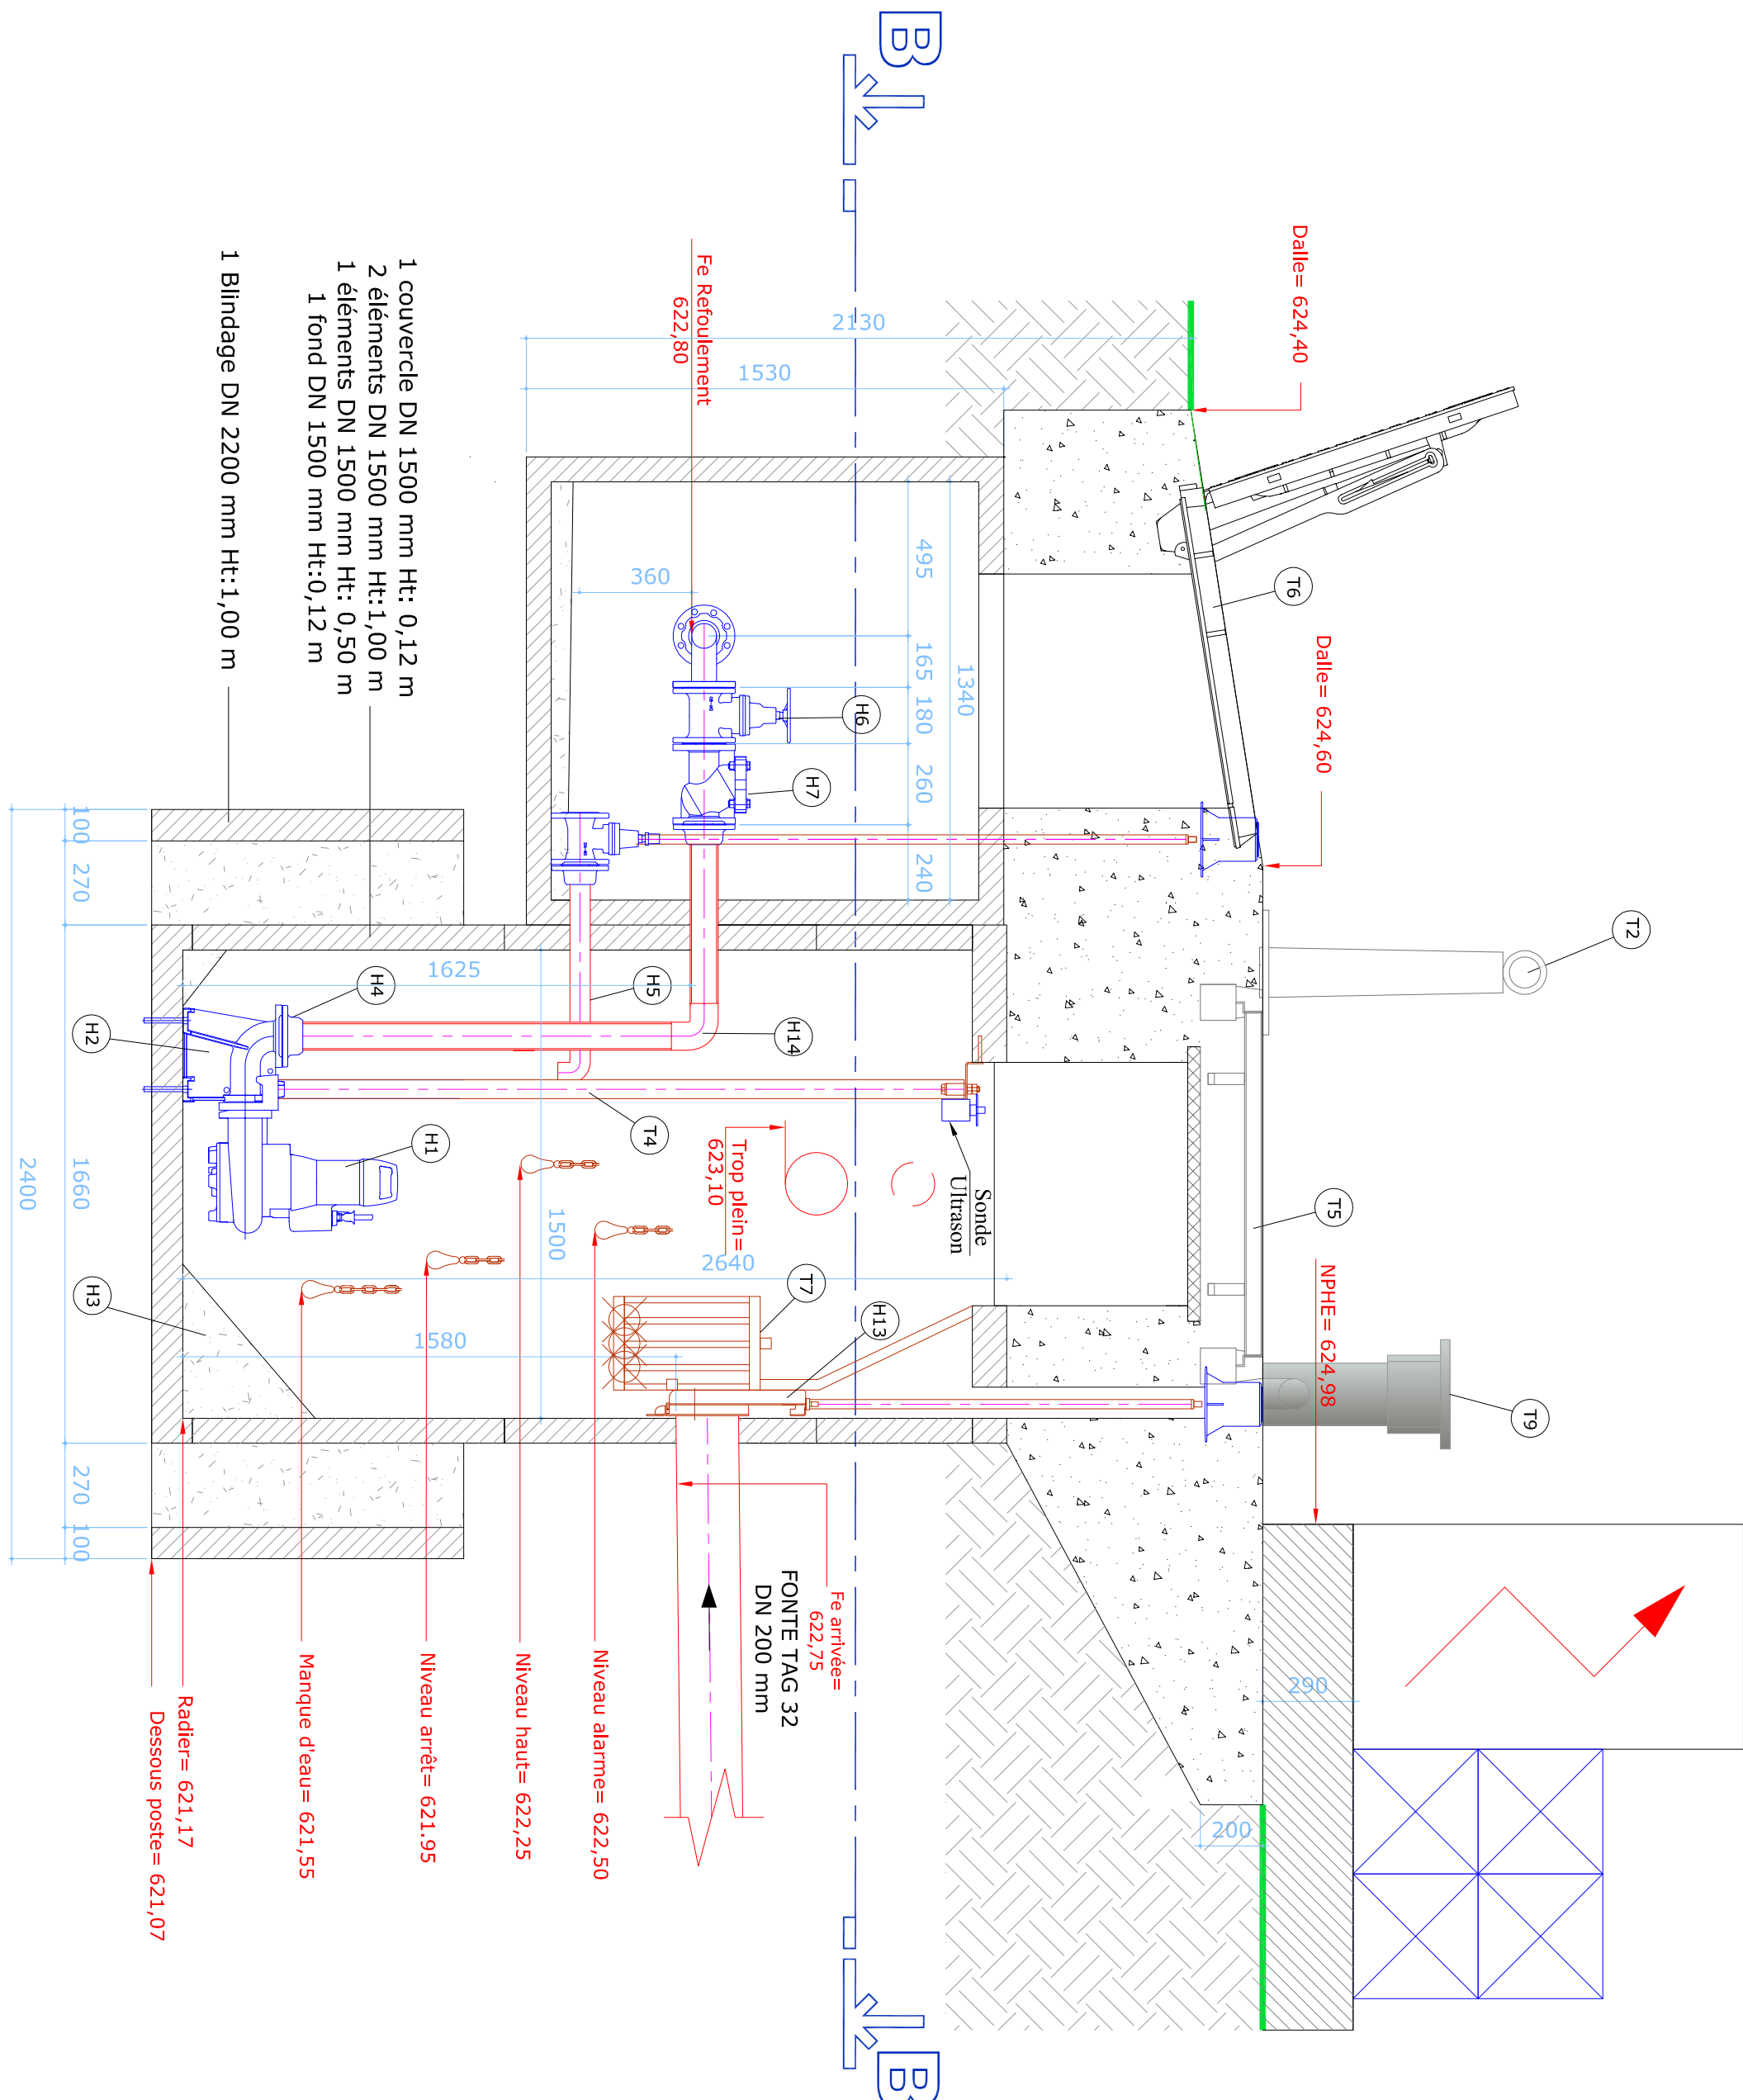

Coupe BB

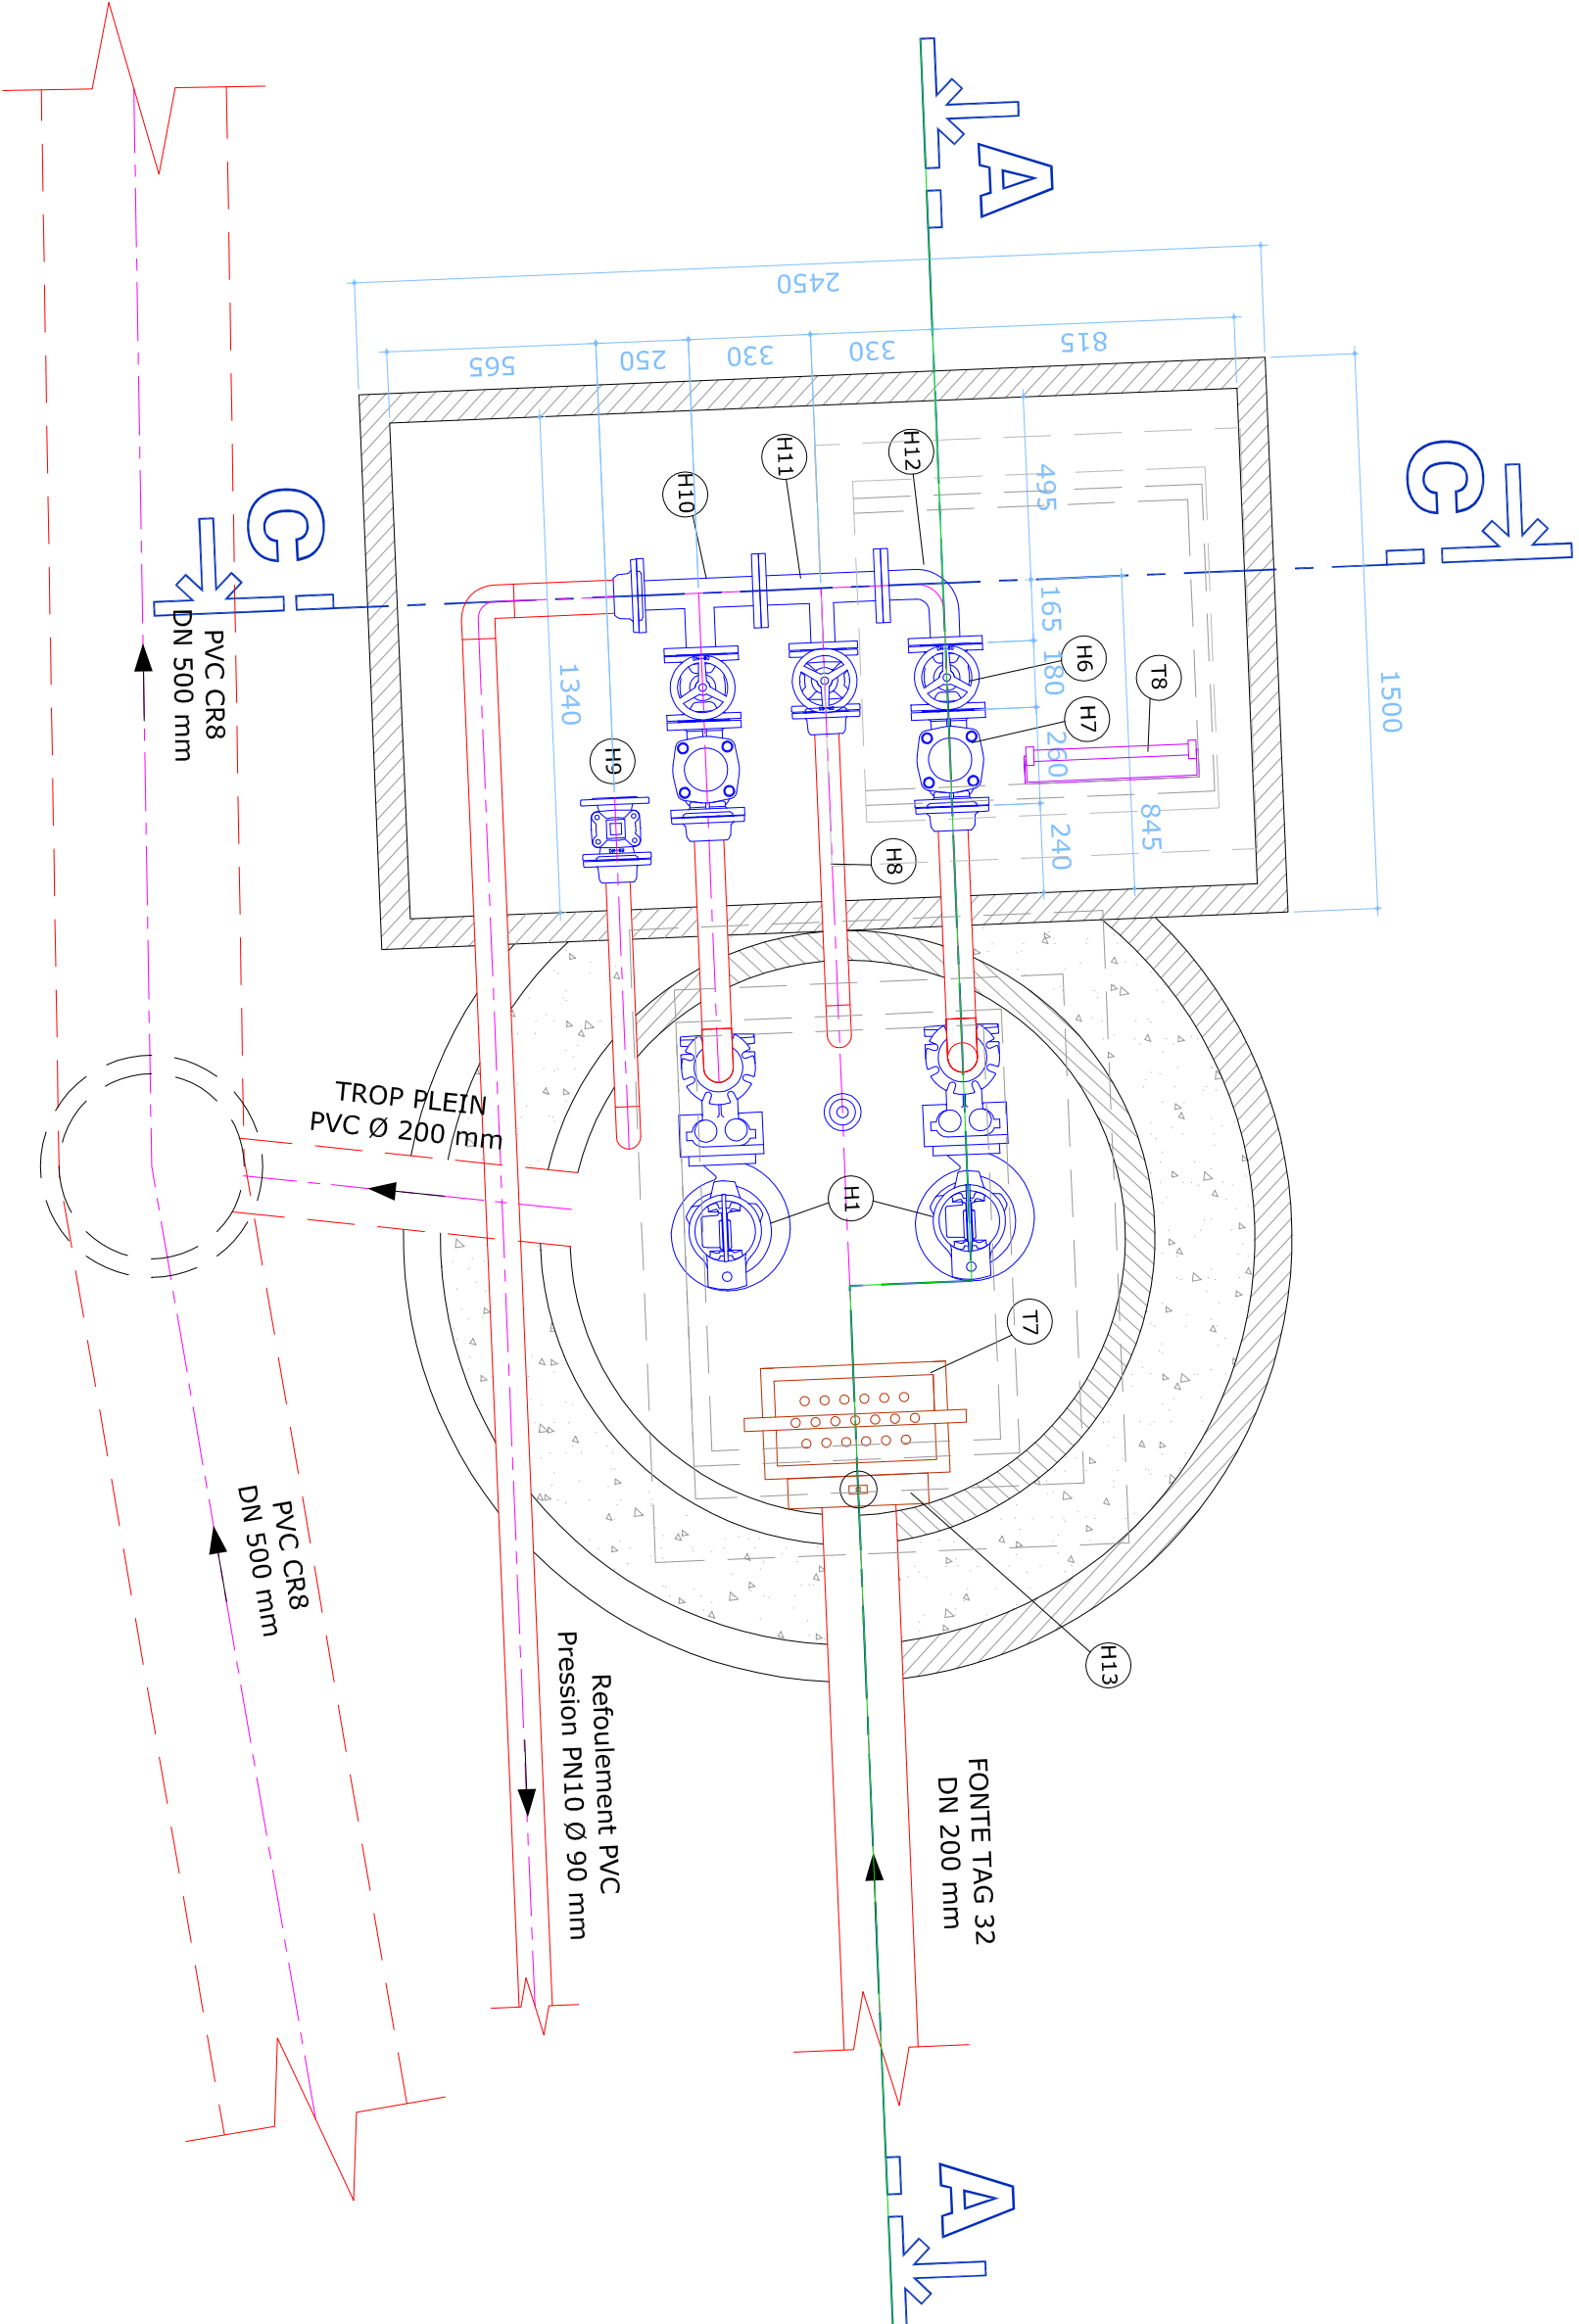

Coupe CC

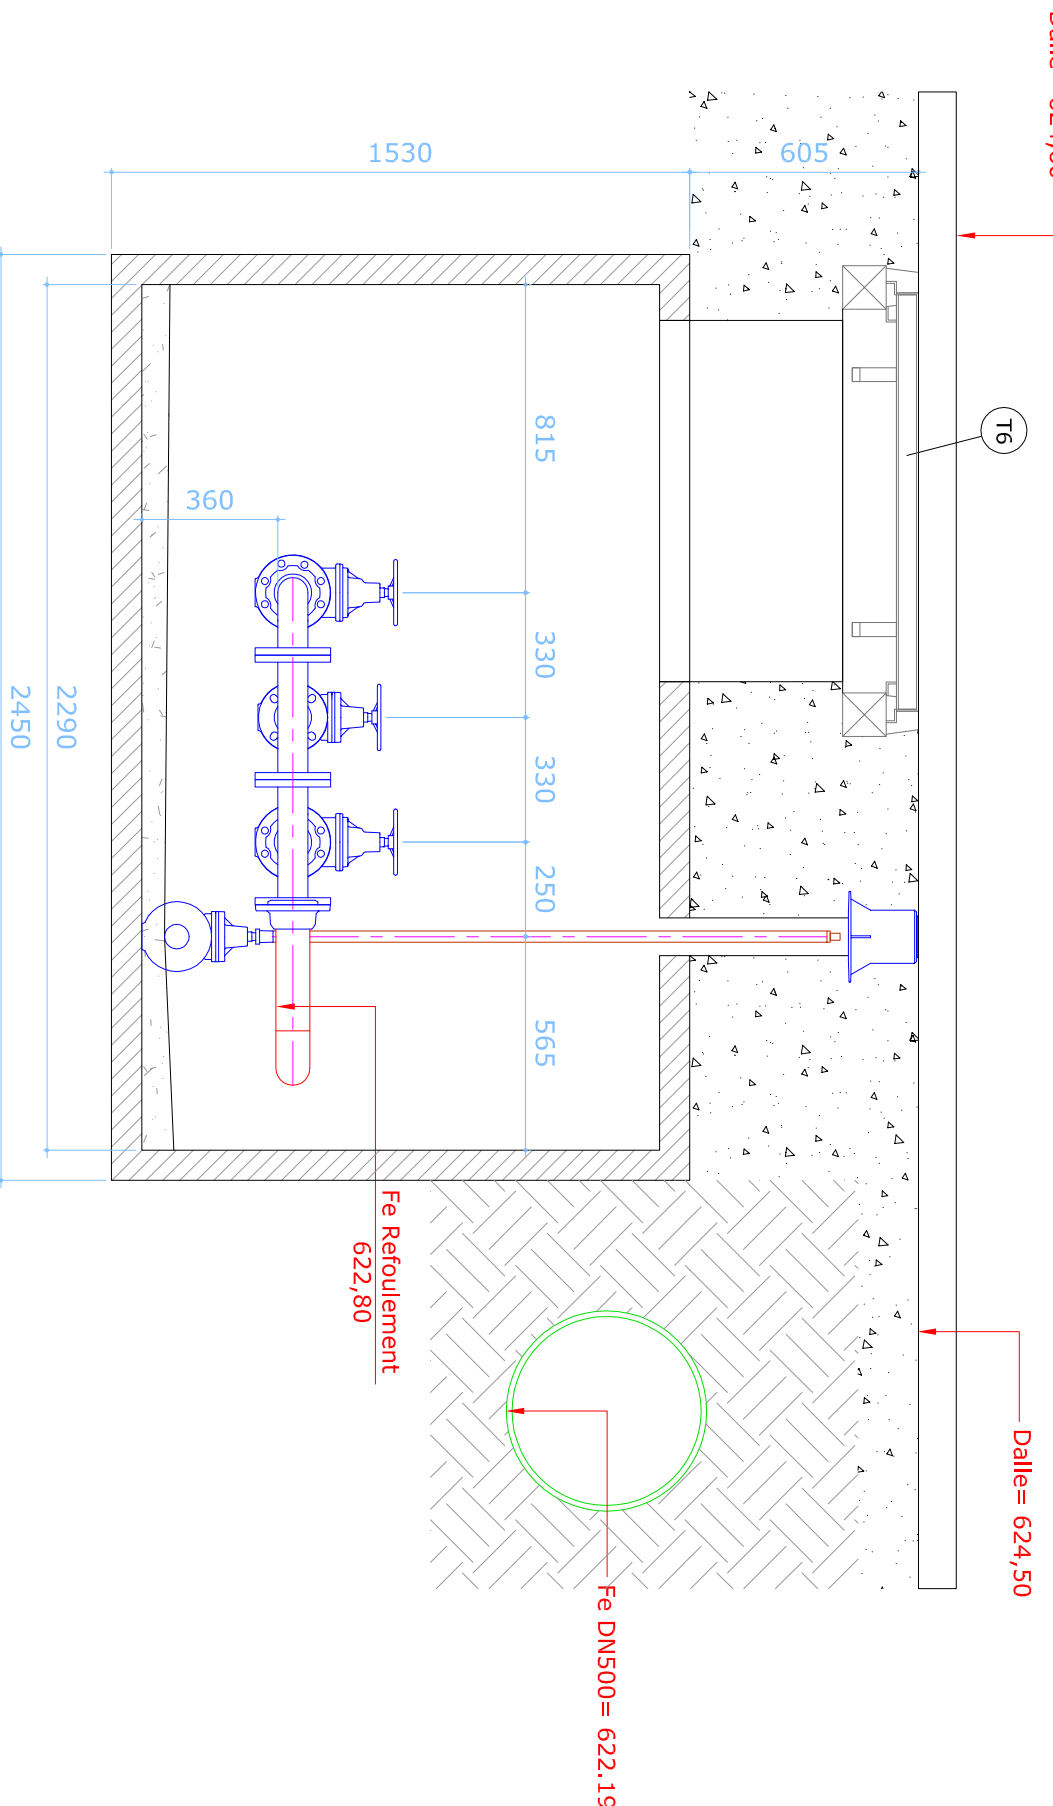

LISTE DES EQUIPEMENTS HYDRAULIQUES

REFRE	DESCRIPTION	QUANTITE
H1	Groupe électropompe KS8 Amarex N° 80-220 / 034 ULG 150	2 u
H2	Pied-fressage pompes DN 80 mm	2 u
H3	Raulet fond de bêche pour 45° Solin	1 u
H4	Raulet Quick PVC pression Ø 90 mm	5 u
H5	Colonne de refoulement PEHD PN10 Ø 90 mm	2 u
H6	Vanne fonte DN 80 mm OCA C PN10	2 u
H7	Capot à boue DN 80 mm OCA C PN10	2 u
H8	Vanage de la chambre à vanne F Ø 65 mm + manducate PVC pression PN10 Ø 75 mm	1 u
H9	TE fonte BBH DN 80/80 mm	1 u
H10	TE fonte BBH DN 80/65 mm	1 u
H11	Coque fonte DN 80 mm 90°	1 u
H12	Vanne manuelle inox 200 x 200 mm	1 u
H13	Coque PEHD électroscabable Ø 90 mm 90°	2 u

LISTE DES EQUIPEMENTS ELECTRIQUES

REFRE	DESCRIPTION
E1	Liaison équipotentielle
E2	Pompes (2 guînes) Ø75
E3	Floiteur
E4	Sonde à ultra-son
E5	Bouée de terre 25m²
E6	Armature de commande
E7	Extincteur d'air

LISTE DES EQUIPEMENTS TECHNIQUES

REFRE	DESCRIPTION	QUANTITE
T1	Fourniture de puissance 150 kg	1 u
T2	Pompe à l'air	1 u
T3	Bouée d'arrimage inextinguible sous regard avec couverture fonte B125	1 u
T4	Barre de guidage en inox 16L	4 u
T5	Couverture du pont avec trappe fonte antichute (1,1x10,96 m d'ouverture) D400 - grille anti chutes	1 u
T6	Couverture d'entrée à vanne avec trappe fonte antichute (0,96x0,85 m d'ouverture) D400	1 u
T7	Plaque de réglage aluminium - rail de guidage	1 u
T8	Echelle d'accès	1 u
T9	Extincteur d'air pour ventilation et déodorisation avec carter de chûne aréf. admission Ø 100 mm	1 u

**ASSAINISSEMENT COLLECTIF ET TRAVAUX ANNEXES
SUR LES COMMUNES DE BEYREDE-JUMET, ILHET ET SARANCOLIN**




COMMUNE DE SARRANCOLIN
POSTE DE REFOULEMENT PR2 BARBACANE
Vue en plan, coupes et plan d'implantation

TABLEAU DES MODIFICATIONS				
Index	Date	Emission	Verifié par :	Objet
A	01/08/2011	DIANERA	C. CARBALO	PLAN INITIAL


[illegible]

BEYREDE **SARRANCOLIN**


Schéma des planches par secteur

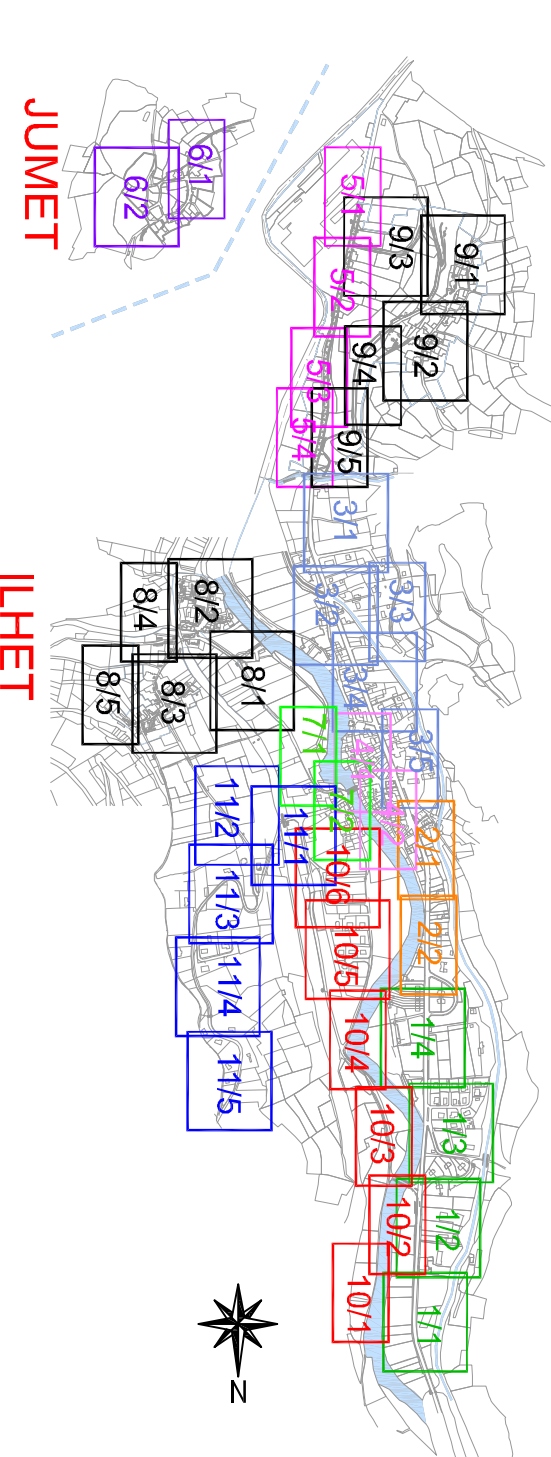


PLAN D'IMPLANTATION DU POSTE - Echelle: 1/200

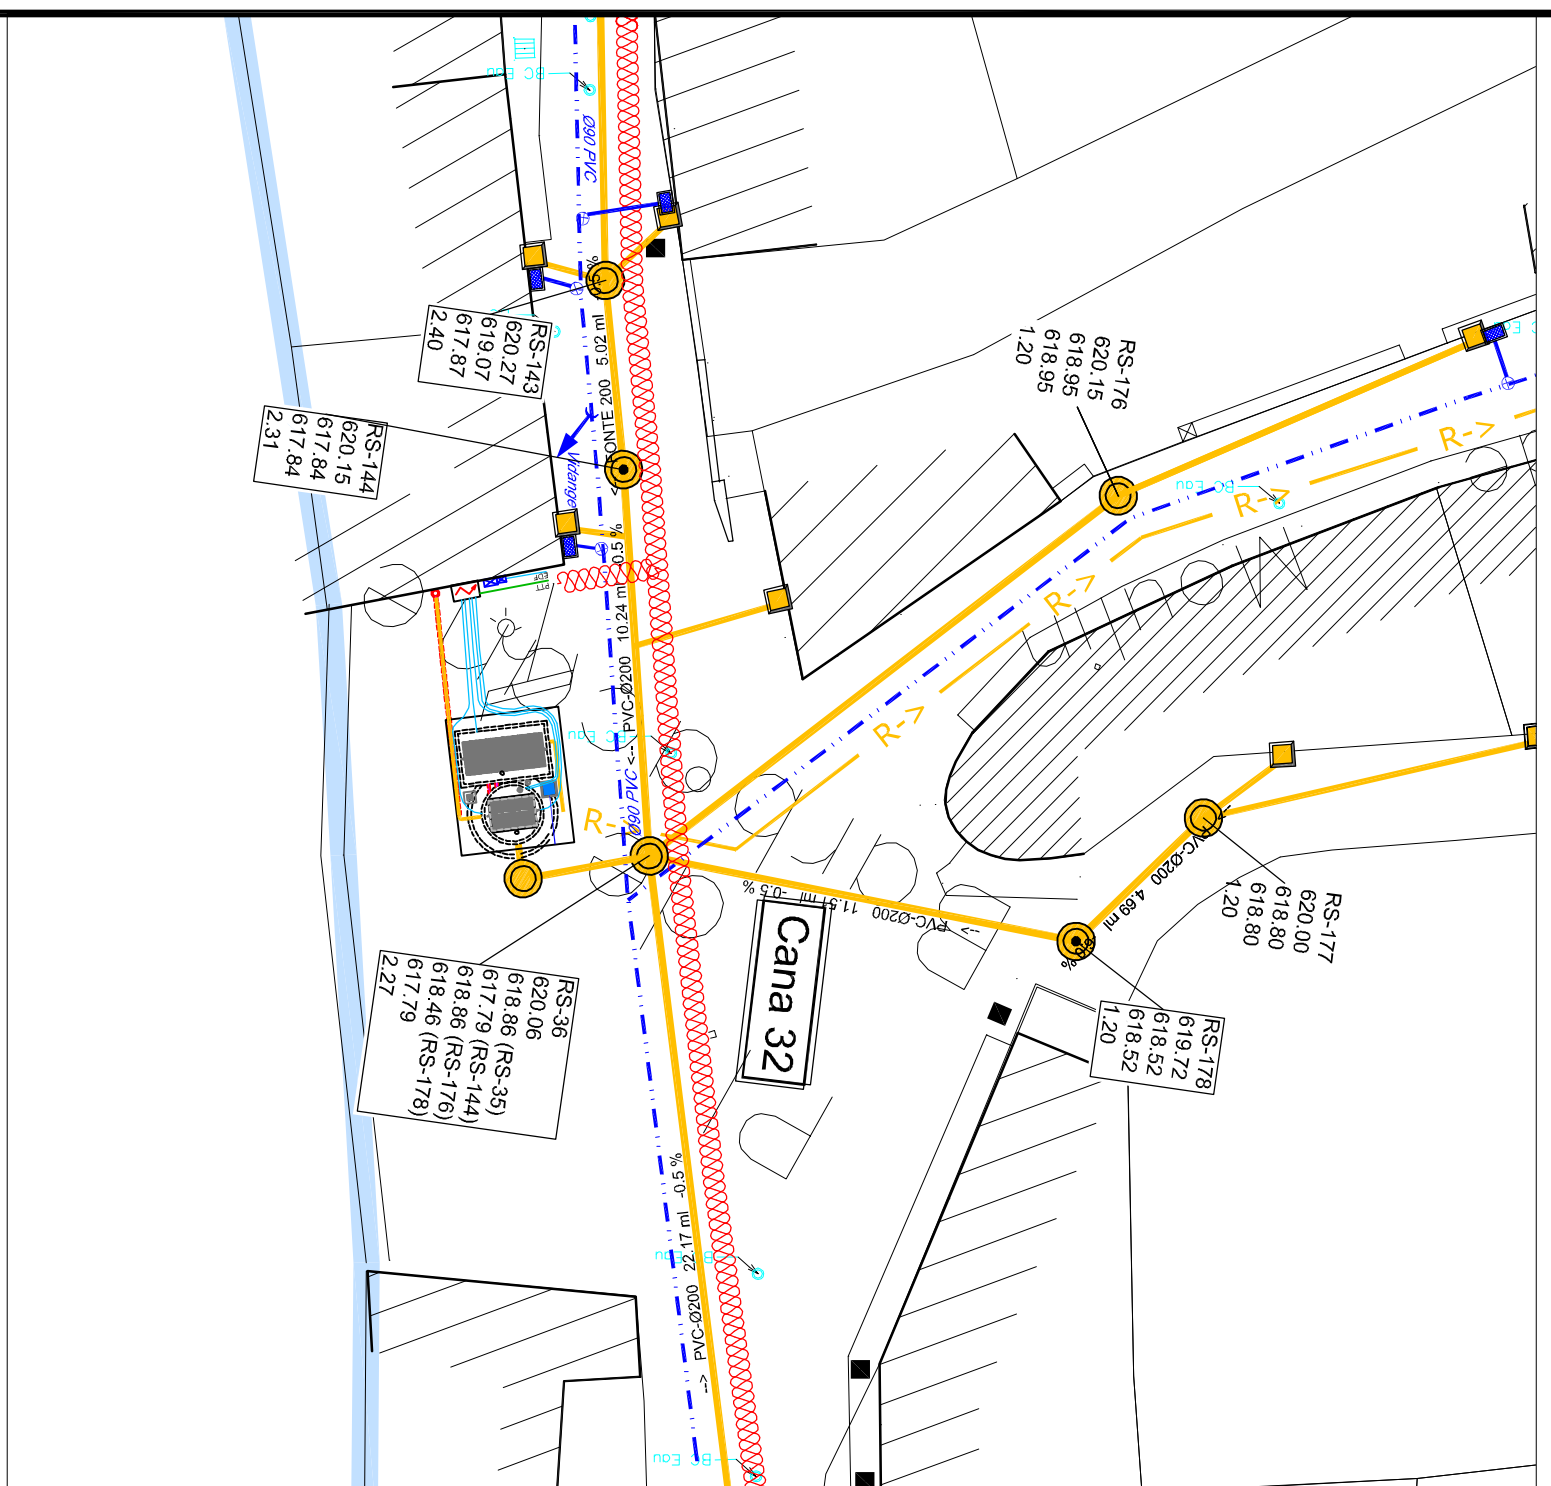

VUE DE DESUS

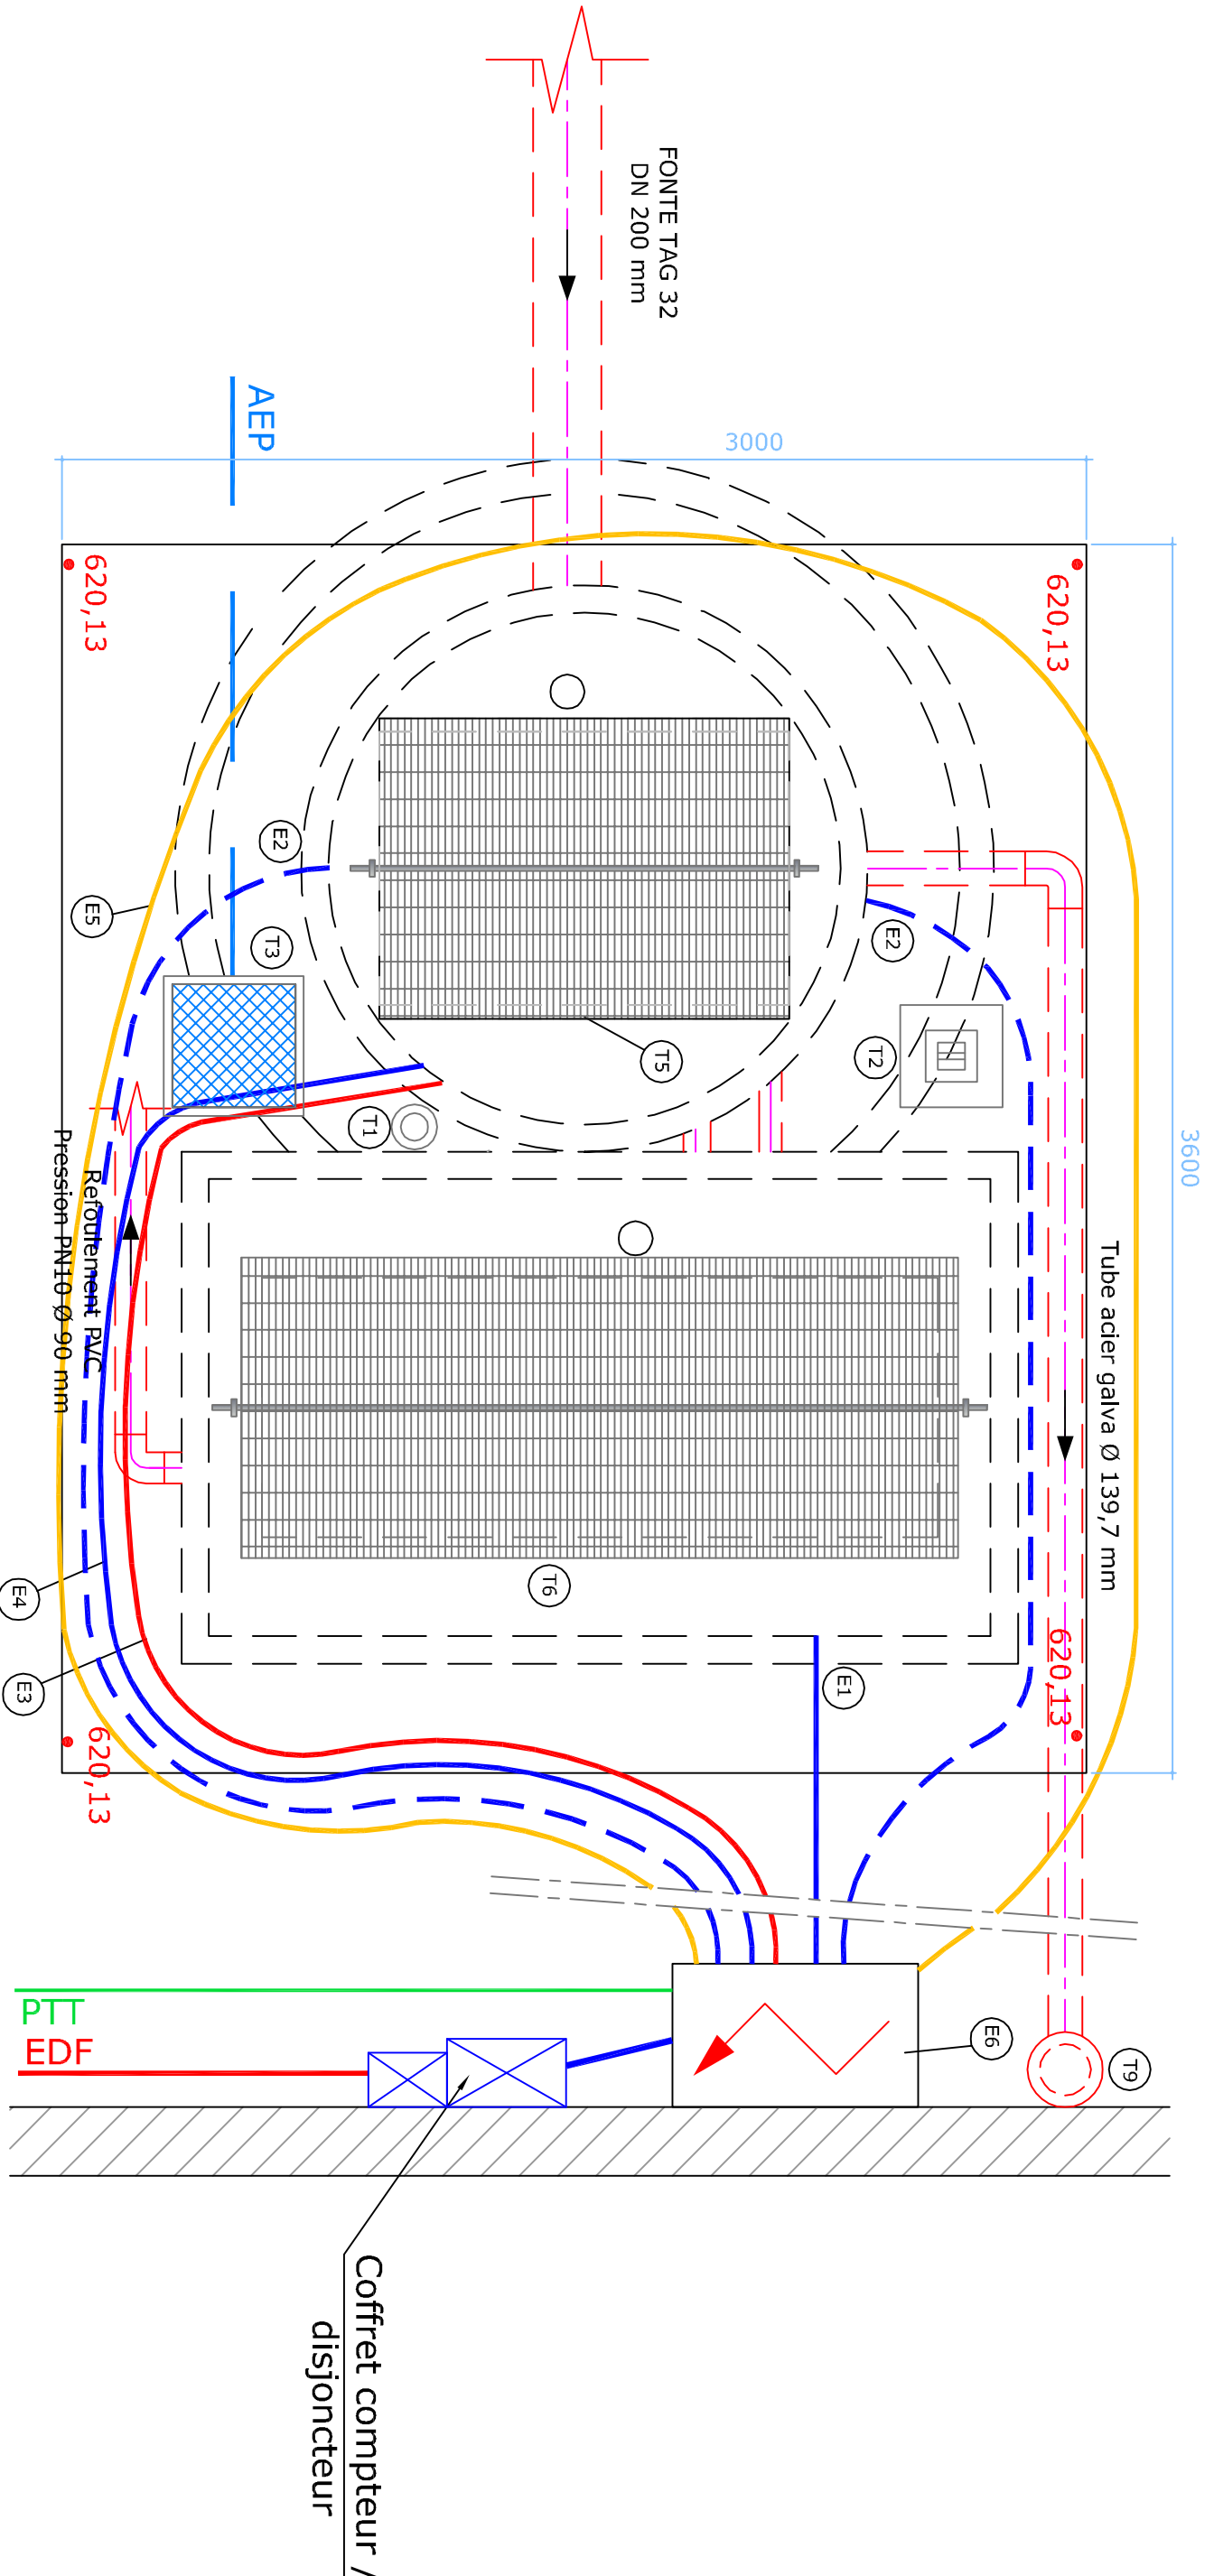

Coupe AA

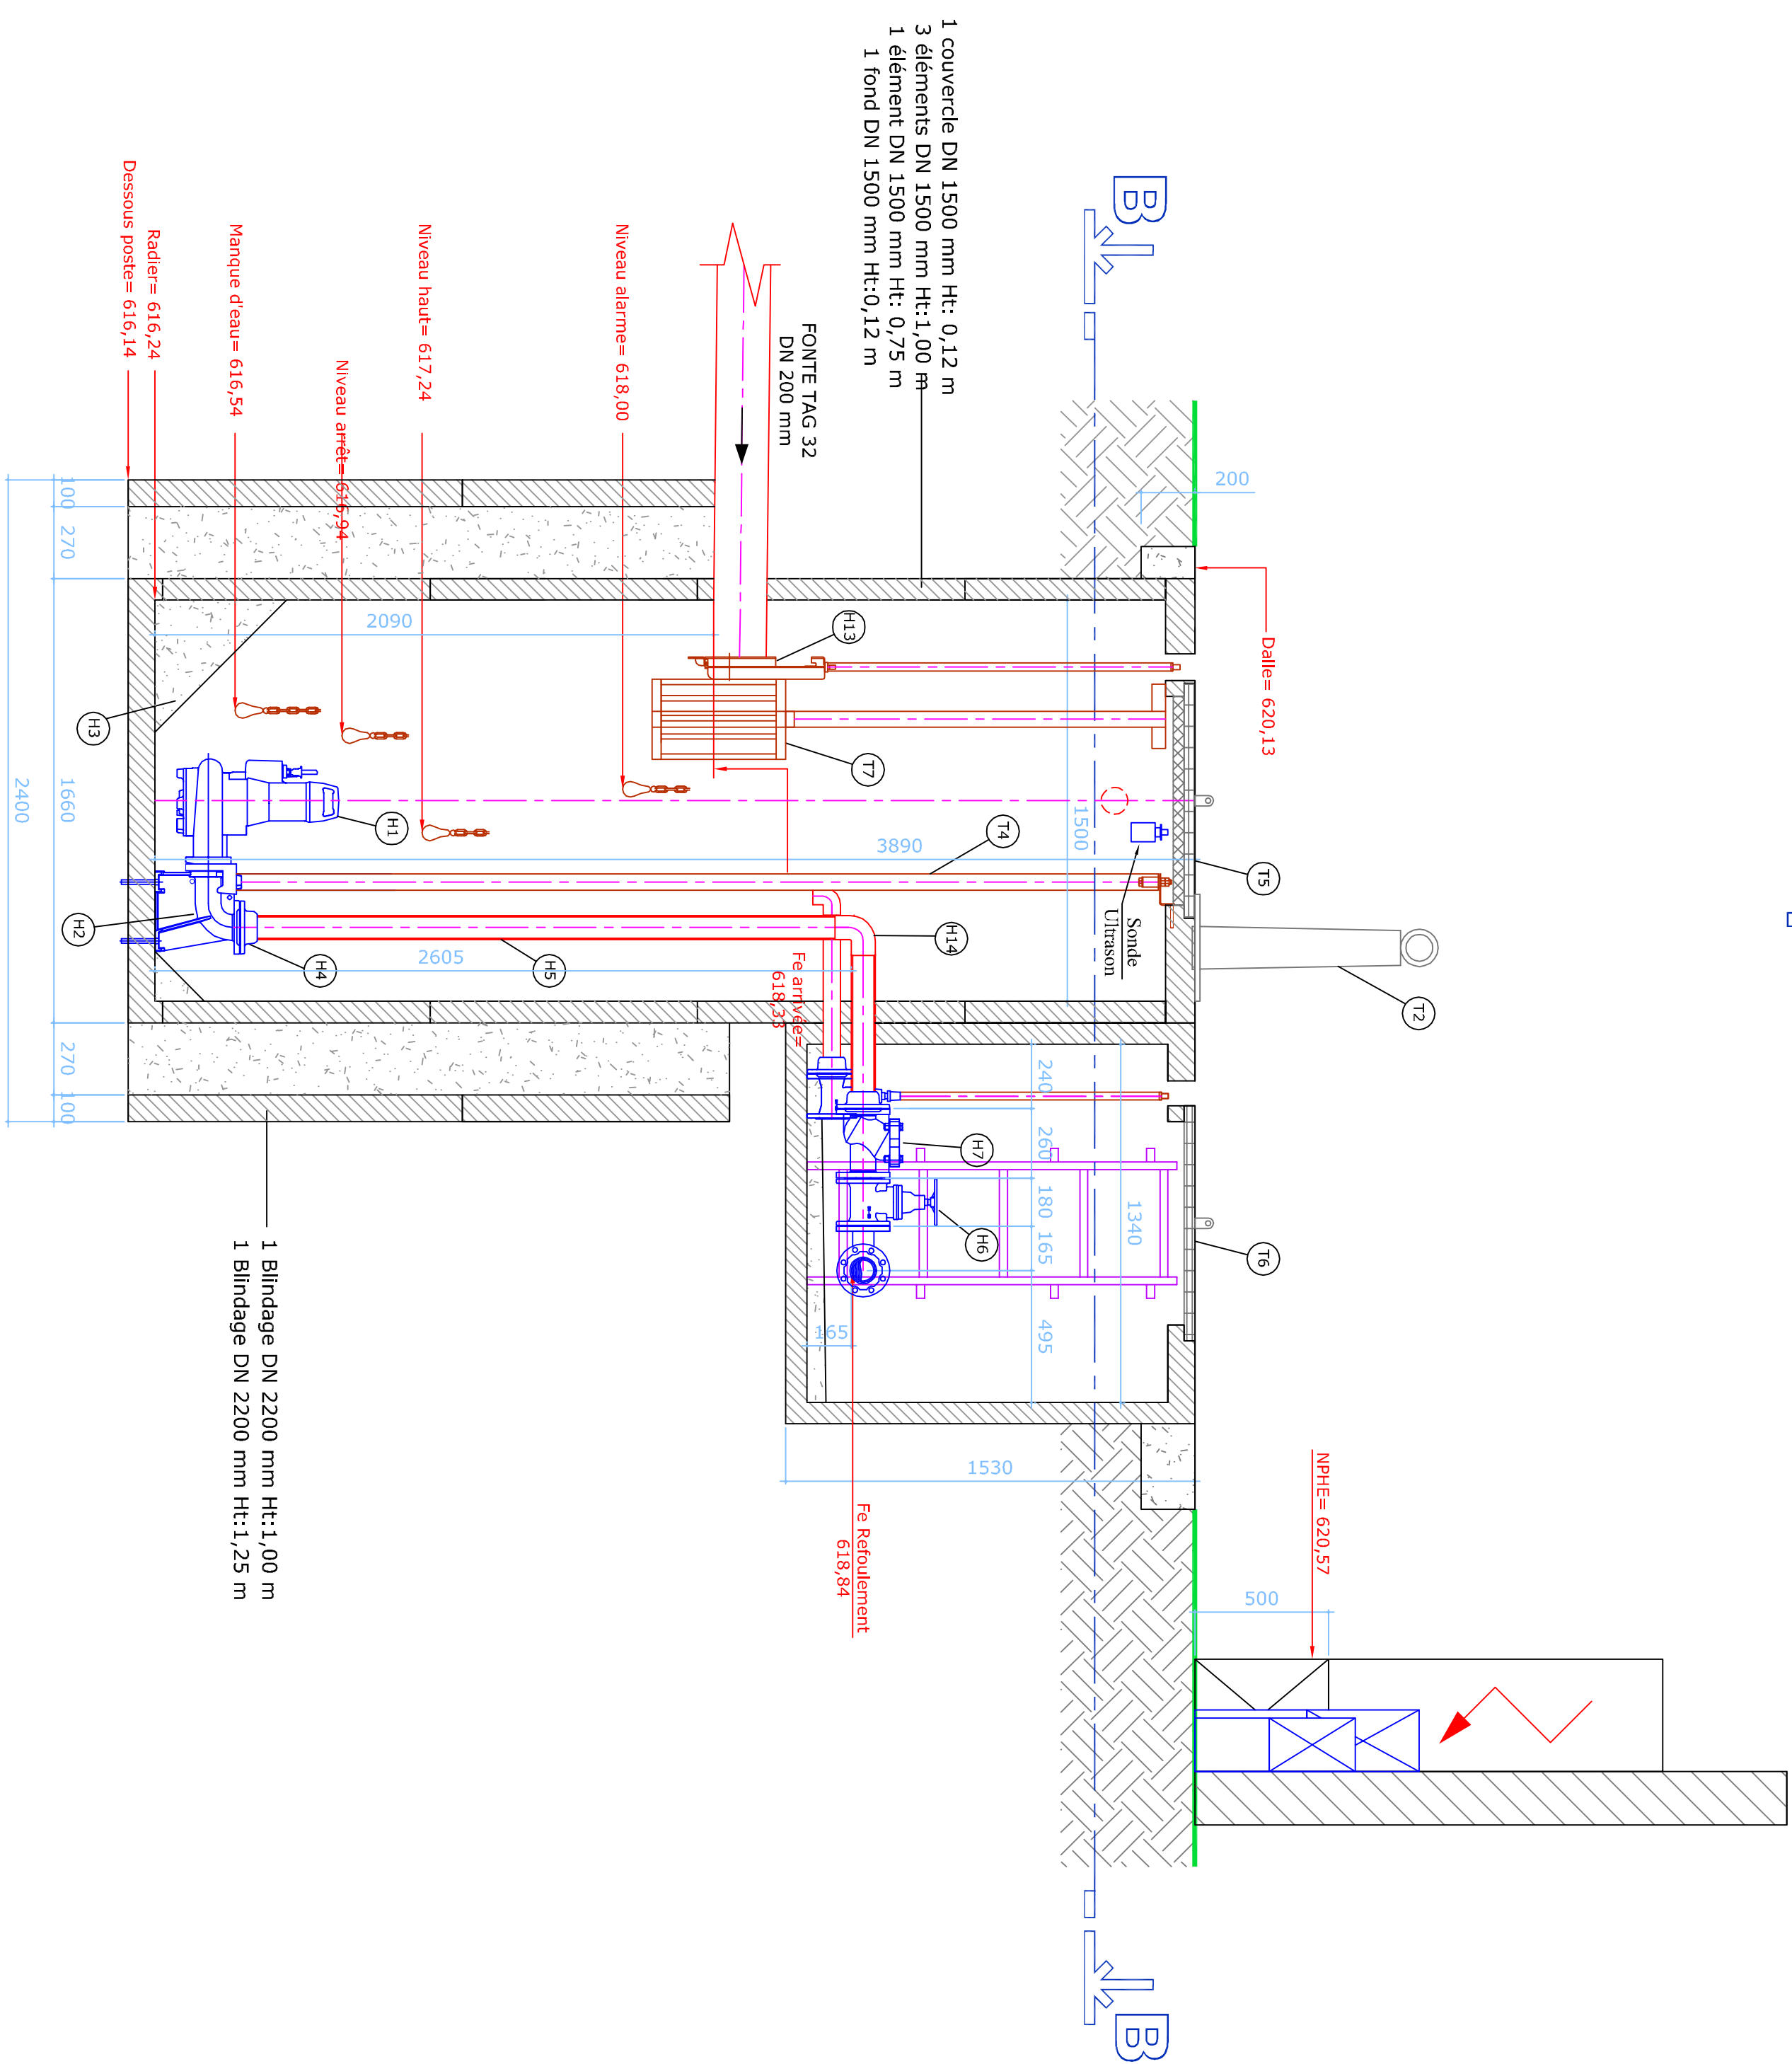

LISTE DES ÉQUIPEMENTS HYDRAULIQUES

REPÈRE	DESCRIPTION	QUANTITÉ
H1	Éclairage d'éclairage KSB Amarex NF 80 220 / 04 ULG 150	2 u
H2	Pieds fixations pompes DN 80 mm	2 u
H3	Rendier fond de bûche petite 45° 50 mm	1 u
H4	Ressort Odeco PVC pression 0,90 mm	1 u
H5	Colonne de renfortement PEHD PN10 0,90 mm	5 u
H6	Vanne fente DN 80 mm OCA C PN10	2 u
H7	Clapet à soude DN 80 mm OCA C PN10	2 u
H8	Vallage un renfortement avec vanne f 0,6 mm + ramache PVC pression PN10 0,75 mm	1 u
H9	Vallage 1/2 en diamètre + vanne avec, vanne fente 0,65 mm OCA C PN10	1 u
H10	Te fente BBH DN 80/80 mm	1 u
H11	Te fente BBH DN 80/85 mm	1 u
H12	Conde fente DN 80 mm 90°	1 u
H13	Vanne manuelle inox 200 x 200 mm	1 u
H14	Conde PEHD électroisolante 0,90 mm 90°	2 u
H15	Collier de pince en charge 0,90 mm + manomètre	1 u


LISTE DES EQUIPEMENTS ELECTRIQUES

REF. 10	DESCRIPTION
31	Liaison équipementelle
32	Pompes (2 gains) Ø75
33	Filtreur
34	Sonde à ultra-son
35	Broule de terre 25mm²
36	Armoire de commande


LISTE DES EQUIPEMENTS TECHNIQUES

REPÈRE	DESCRIPTION	QUANTITÉ
(1)	Ferraille de potence, 150 kg	1 u
(2)	Poutre "ANTIC"	1 u
(3)	Poutre d'entraxe nonchéale sous regard avec couverture (long. B 125)	1 u
(4)	Barre de guidage en inox 3 (6)	4 u
(5)	Couverture du puits avec calibros aluminium vernis (1,20x0,90 m) + barreaux aluminium	1 u
(6)	Couverture chambre à vannes avec calibros en aluminium, gâble (10 x 0,88 m)	1 u
(7)	Poutre de dégrillage aluminium + rail de guidage	1 u
(8)	Échelle d'accès	1 u
(9)	Ventilation forcé par éventail hélico axial gâble Ø (130 x 36 mm) adossé au mur du bûti (limpente)	1 u


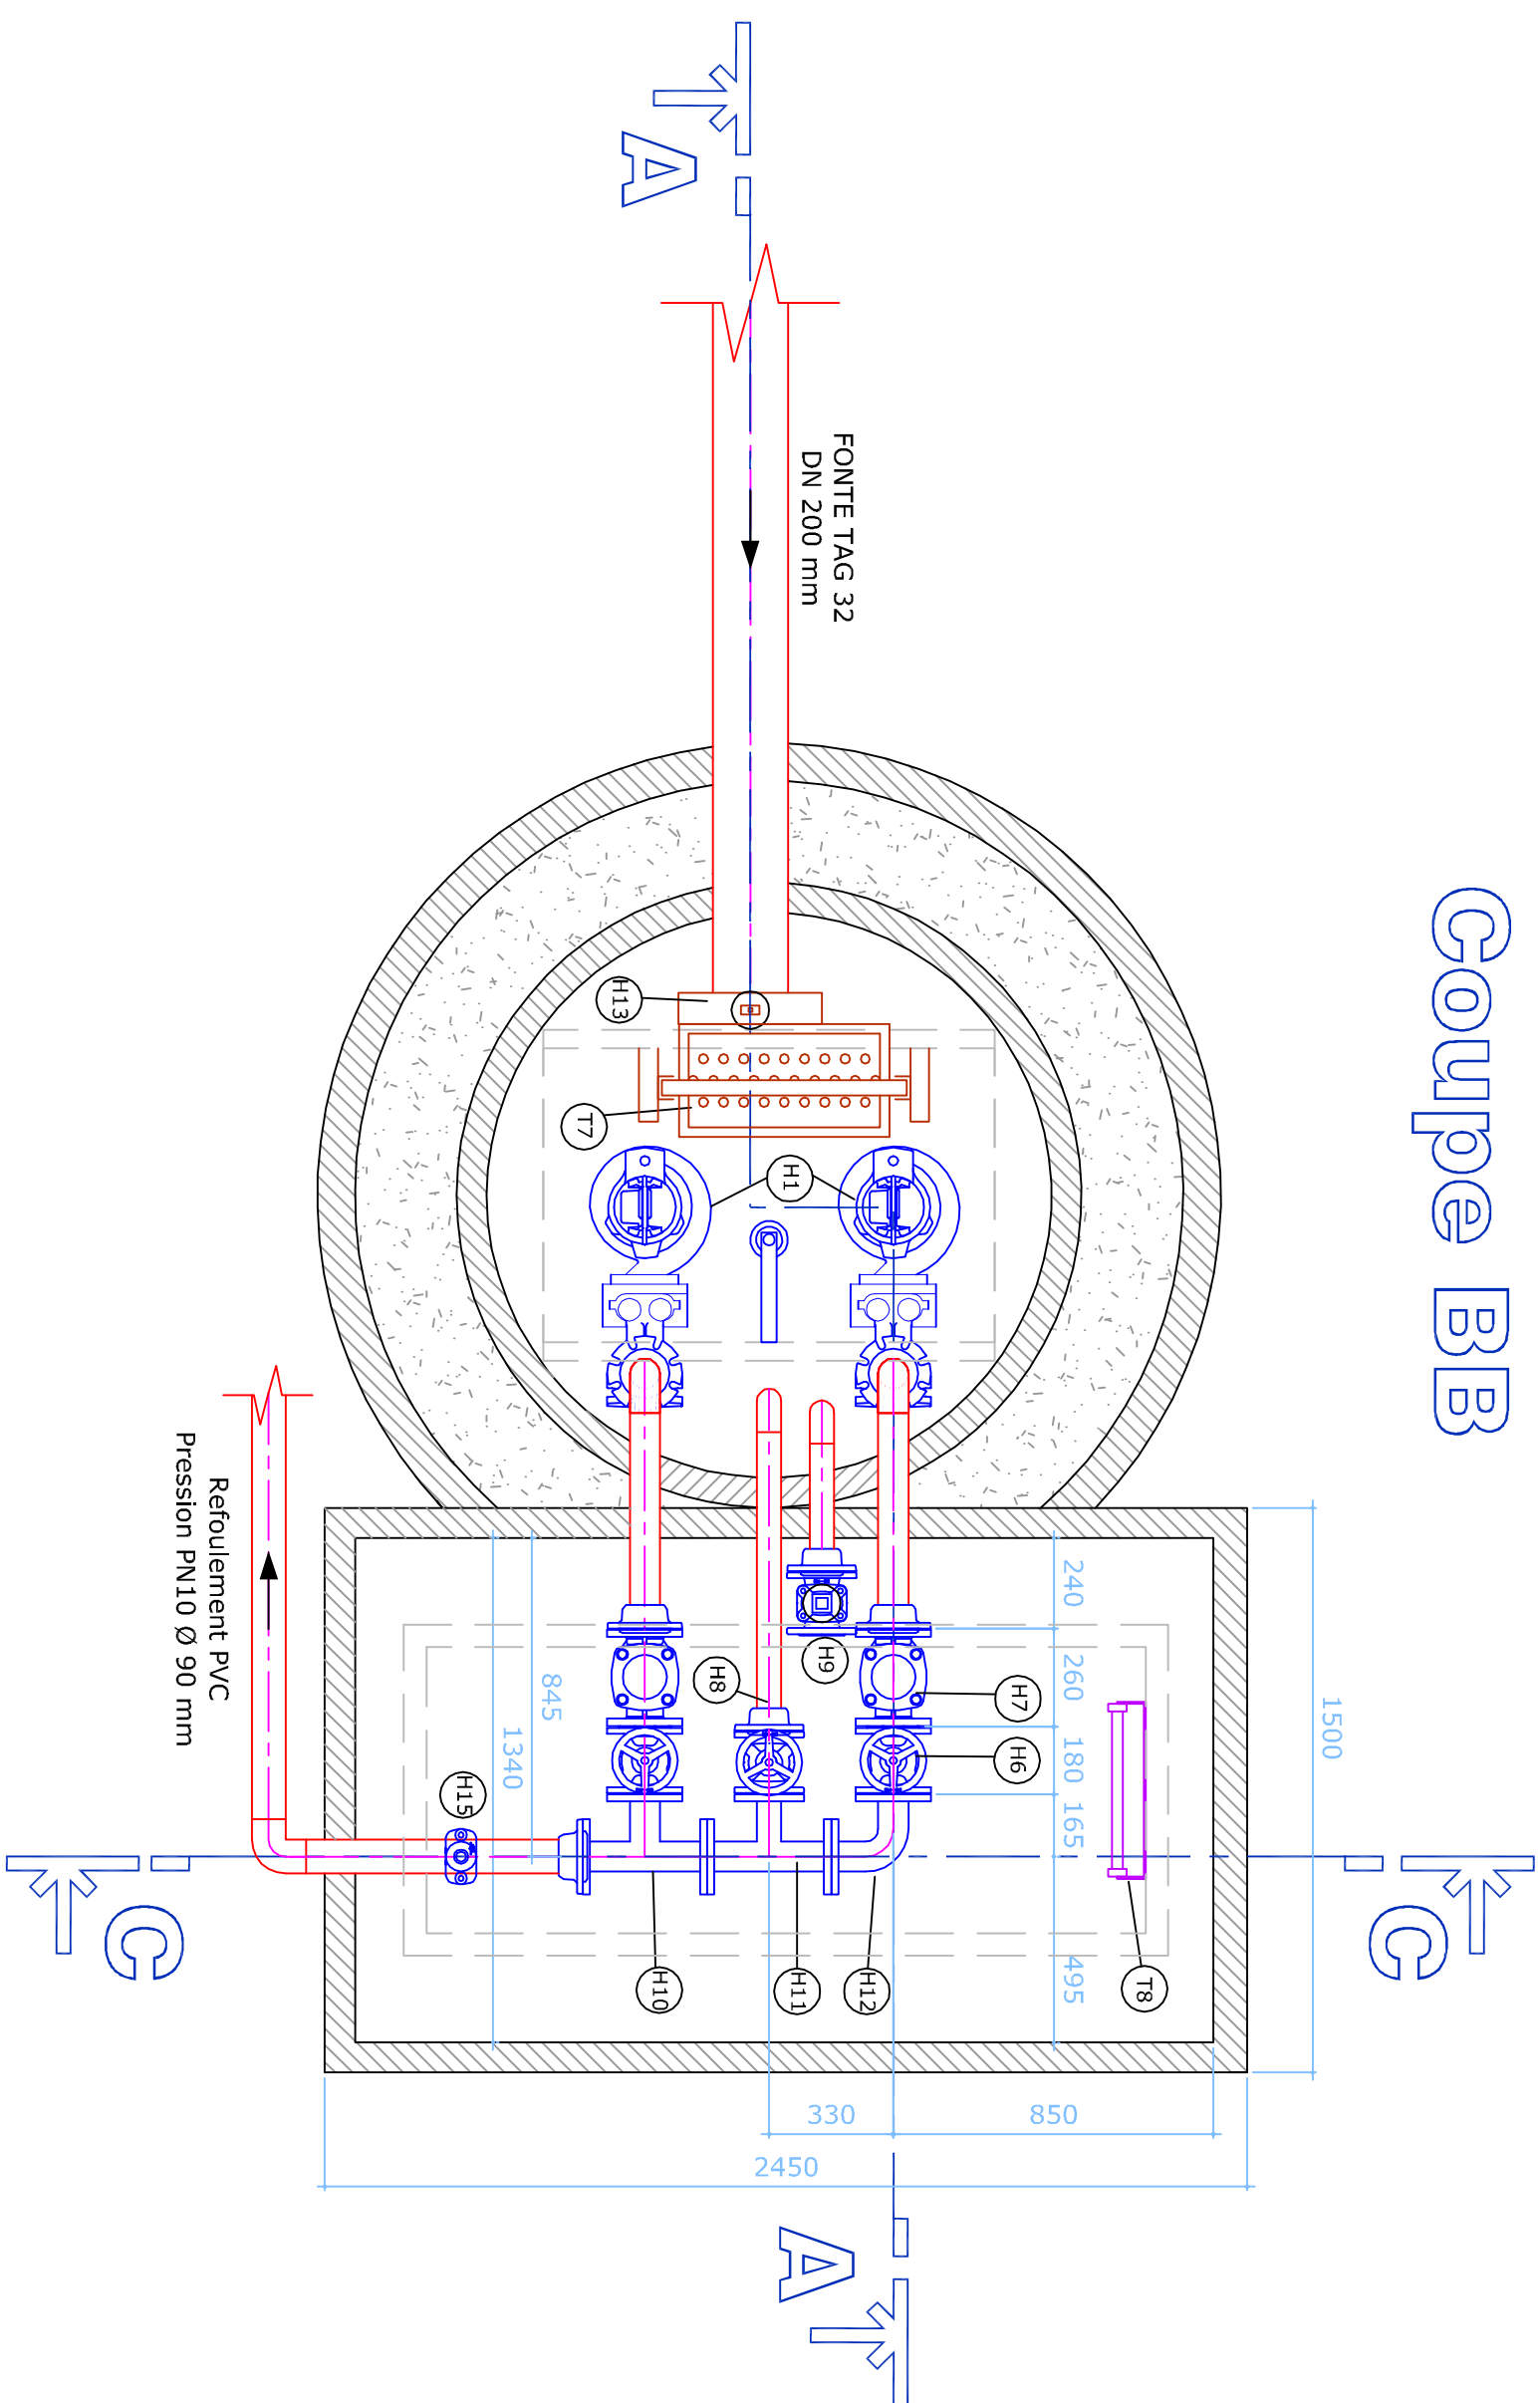

Coupe CC

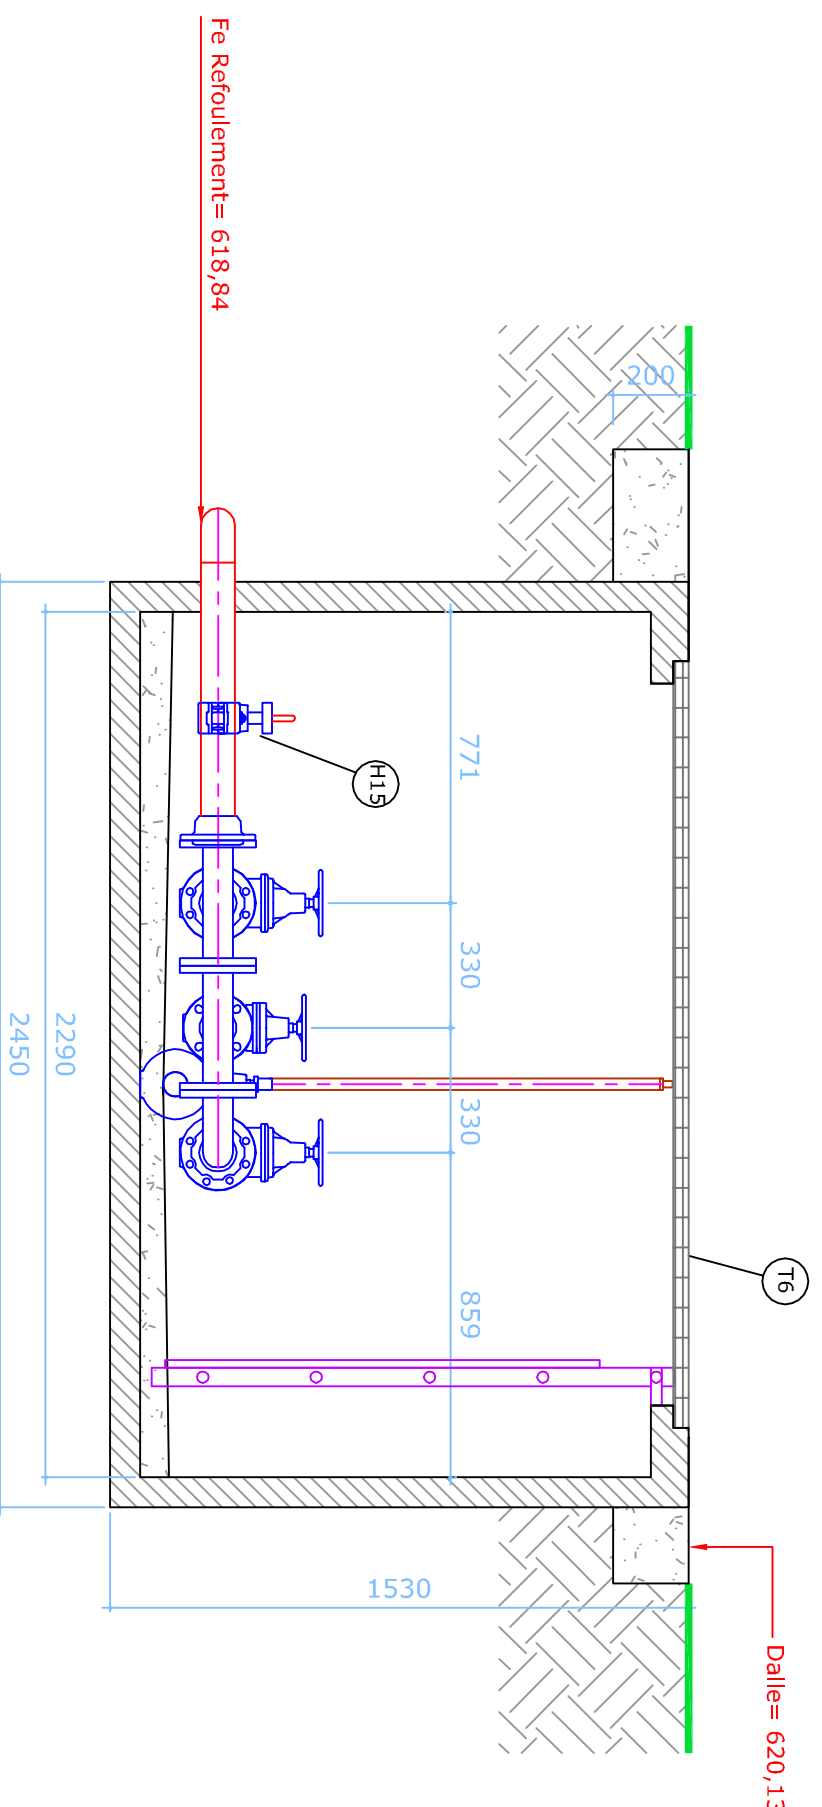



**ASSAINISSEMENT COLLECTIF ET TRAVAUX ANNEXES
SUR LES COMMUNES DE BEYREDE-JUMET, ILHET ET SARANCOLIN**





COMMUNE DE SARRANCOLIN

POSTE DE REFOULEMENT PR5 PORTHAILET MARBRES
Vue en plan, coupes et plan d'implantation


TABLEAU DES MODIFICATIONS				
Index	Date	Emission	Vente par :	Opér.
A	01/08/2011	DANCEBA	C. CARPAILL	P.L.M. INTNL

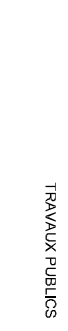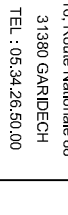REC	SAR	GPT	PR	PLAN	10-A
				A	
				7-2	


BEYREDE
SARRANCOLIN

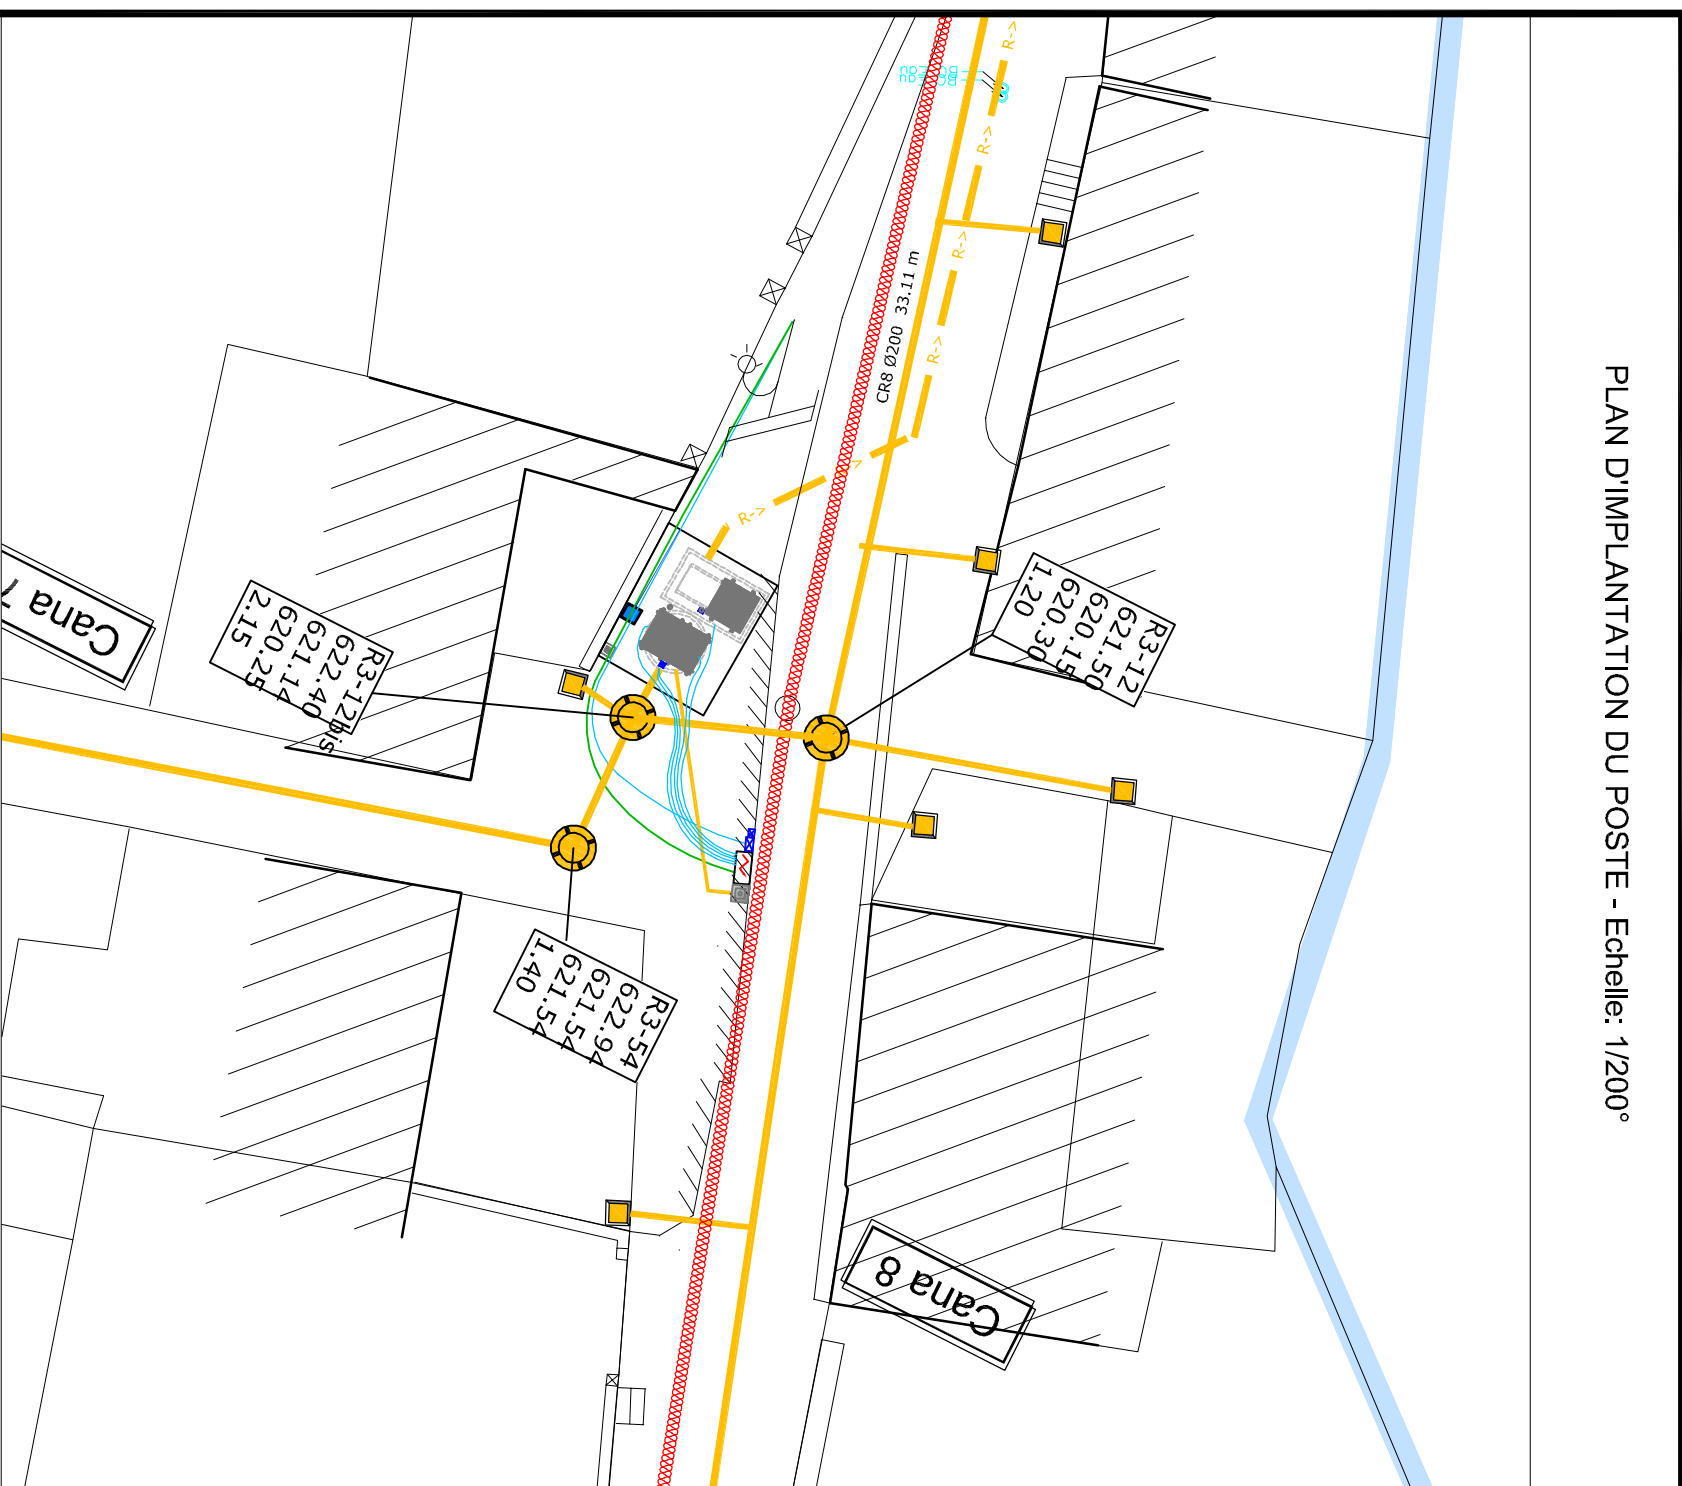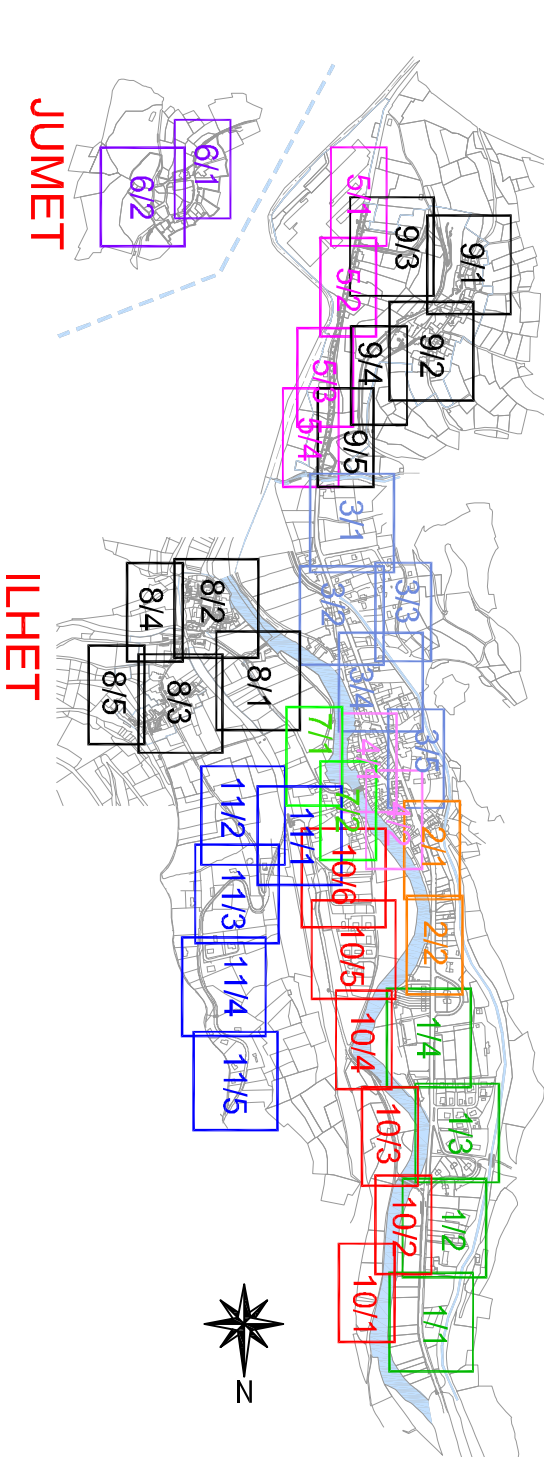


VUE DE DESUS

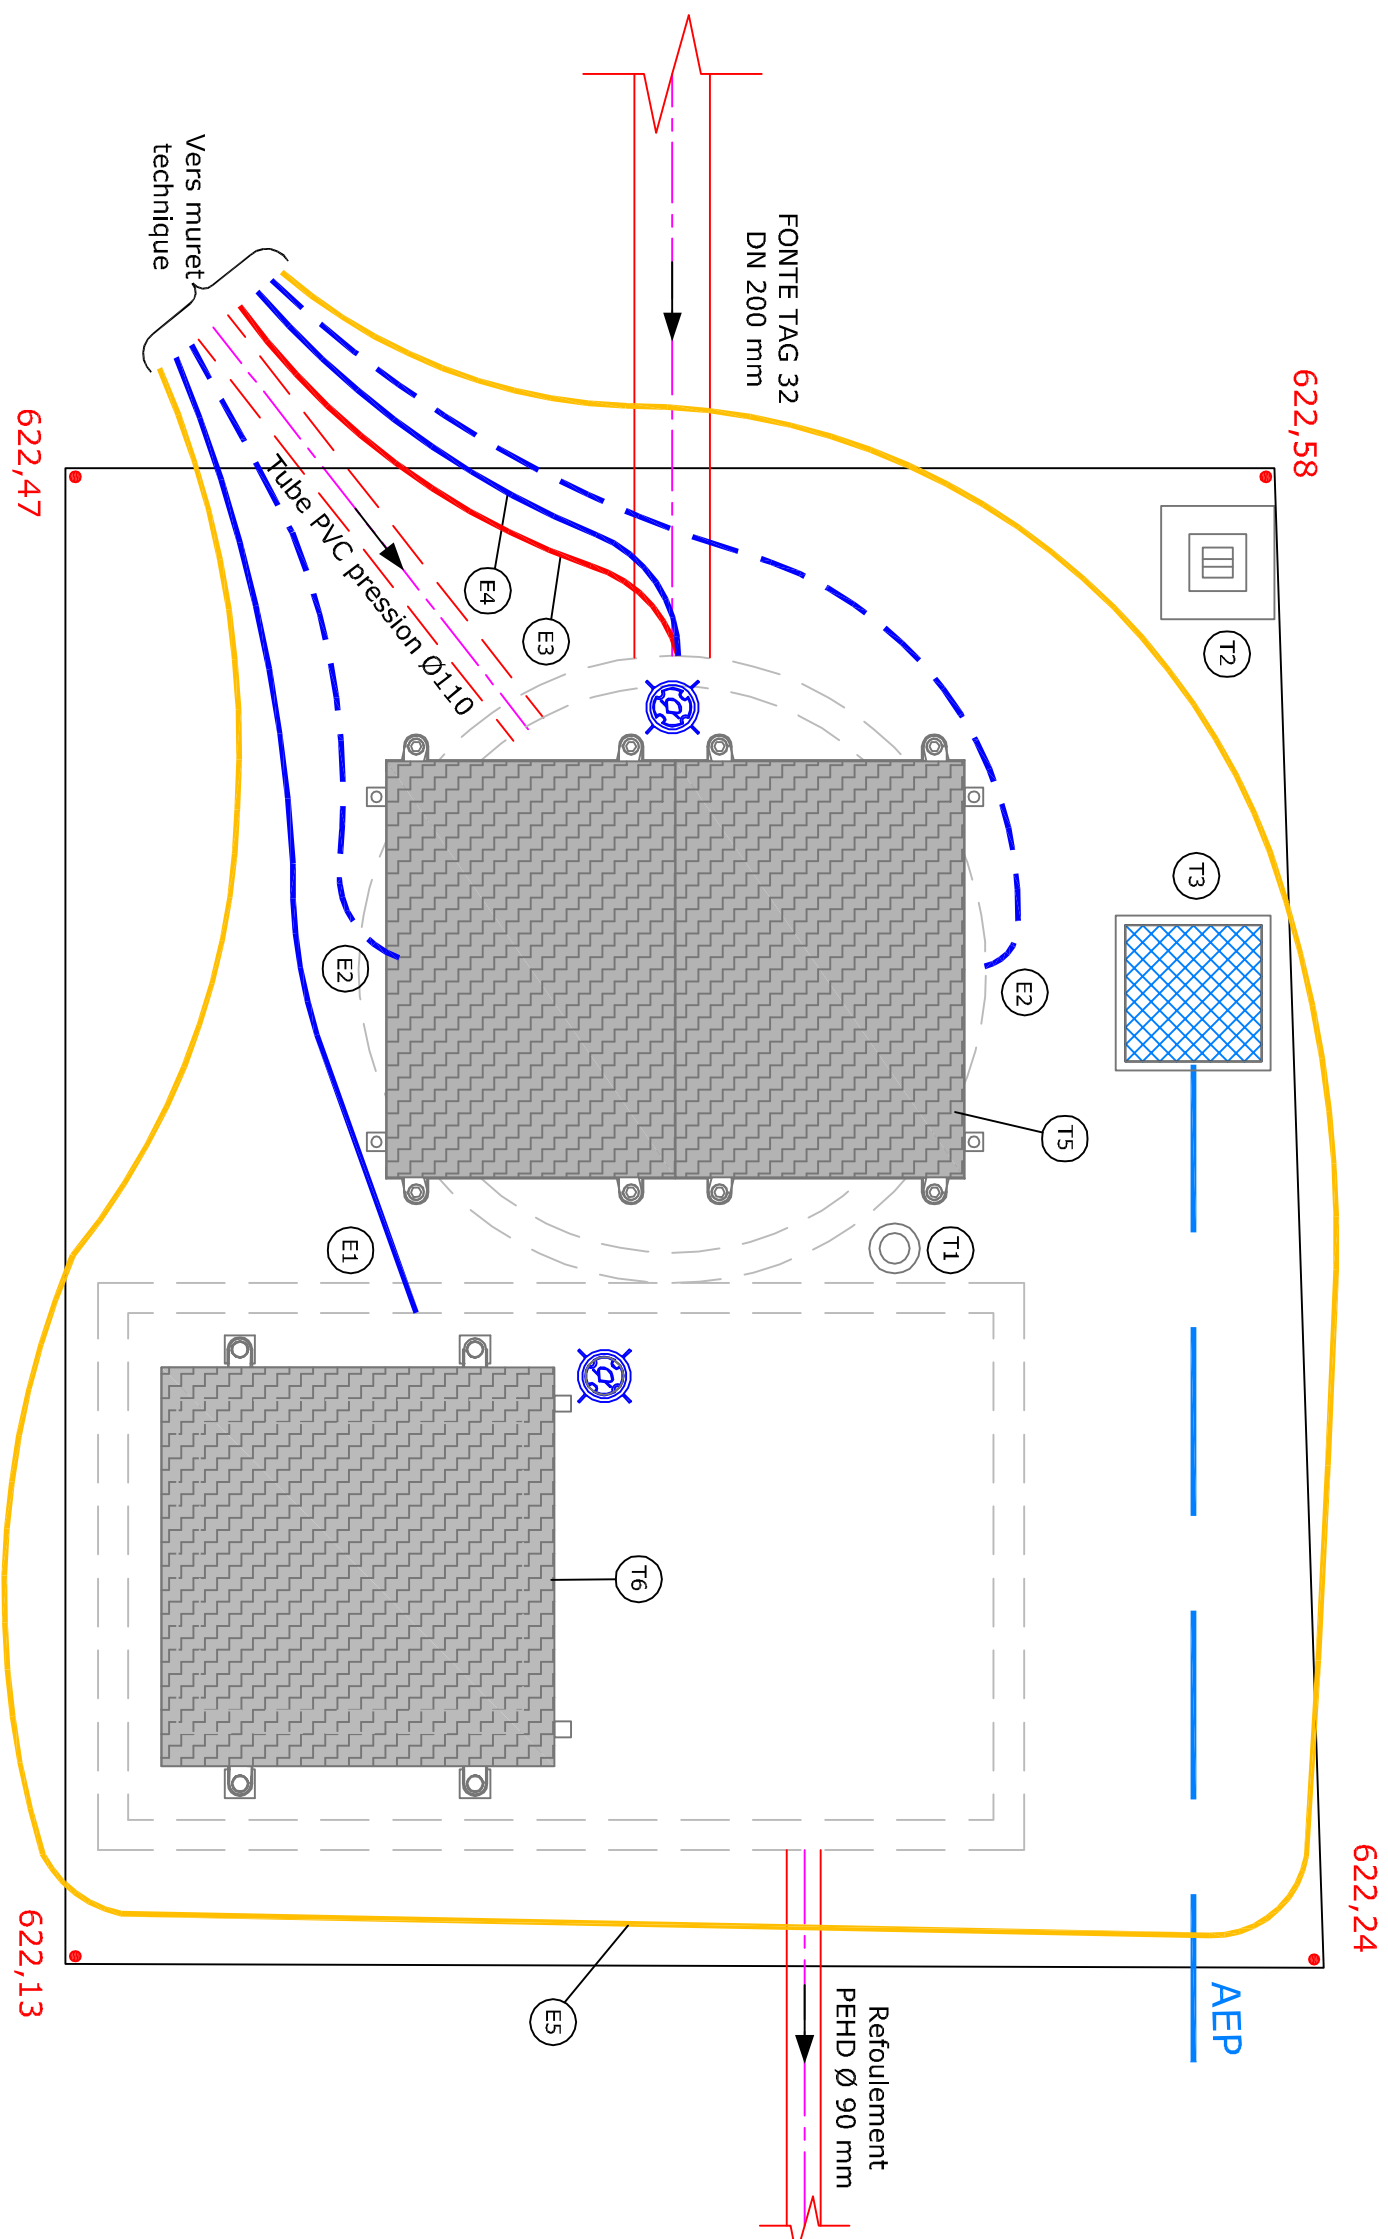

Coupe AA

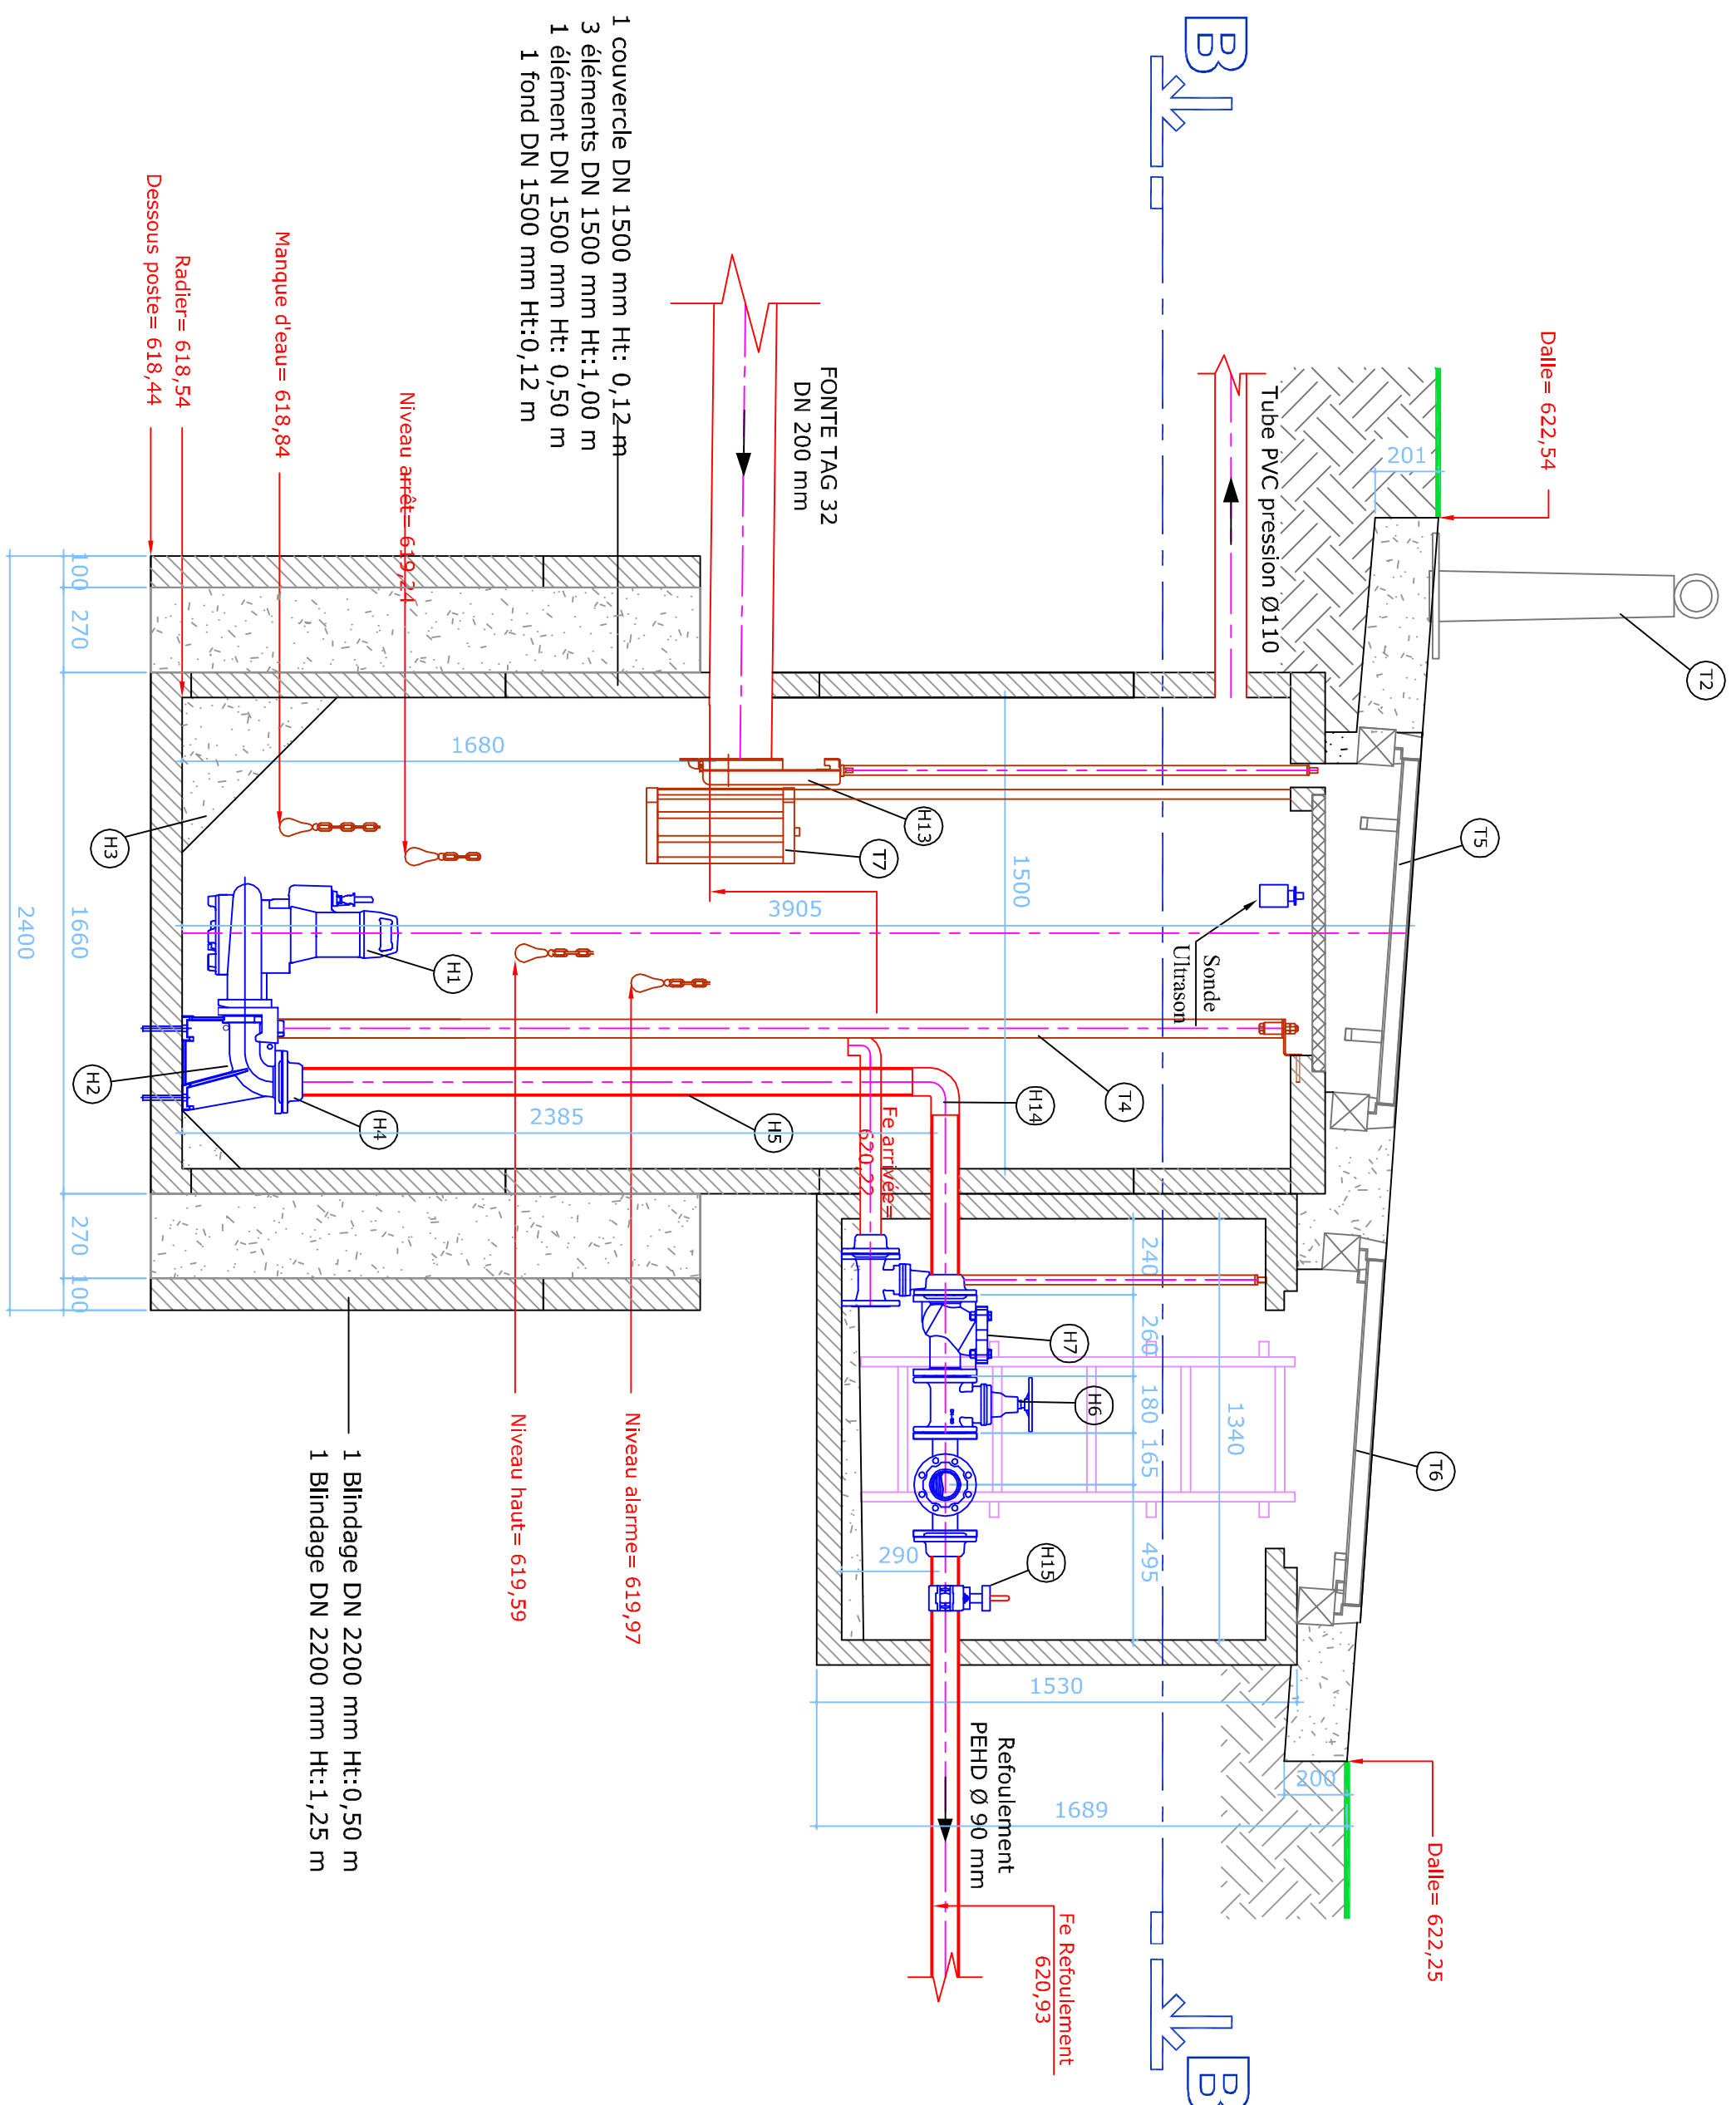

VUE DU MURET TECHNIQUE

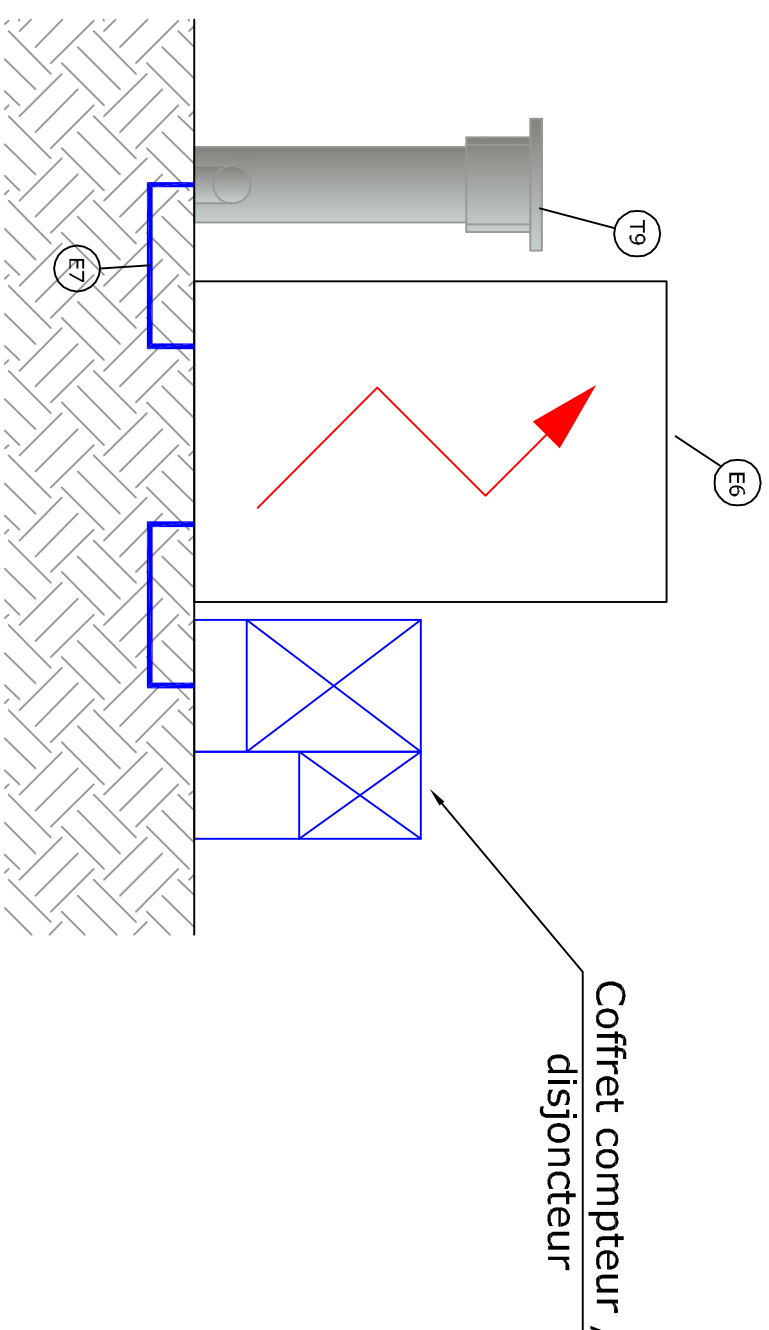

LISTE DES EQUIPEMENTS HYDRAULIQUES

REFERENCE	DESCRIPTION	QUANTITE
H1	Groupe électropompe KSB Amvex NF 80/220 /04 ULG /65	2 u
H2	Pieds d'assises pompes DN 80 mm	2 u
H5	Colonne de refoulement PEHD PN10 0,90 mm	2 u
H6	Vanne frotte DN 80 mm O.C.A.C PN10	2 u
H7	Clapet à bécule DN 80 mm O.C.A.C PN10	2 u
H12	Coque frotte DN 80 mm 90°	1 u
H13	Vanne maniv. frot. 200 x 260 mm	1 u
H14	Coque PEHD refouissable Ø 90 mm 90°	1 u
H15	Collier de prise en charge Ø 90 mm + manivelle	2 u


LISTE DES EQUIPEMENTS ELECTRIQUES

Représentation	DESCRIPTION
	Lignes équipotentielle
	Lignes équipotentielle
	Prismes (2 gènes) 0°/2°
	Prismes (2 gènes) 0°/2°
	Sonde à ultrason
	Boucle de terre 25mm²
	Arrivée et commande
	Ecrans et éclair


LISTE DES ÉQUIPEMENTS TECHNIQUES

	REPERE	Q/ANITTE
71	Peignure de potence 150 kg	1 u
72	Poeler "ANITE"	1 u
73	Bouche et serrage inextinguible sous regard avec couverture fonte B125	1 u
74	Barre de guidage en inox 316L	4 u
75	Couverture du puit avec rafter (enlettes) D140 - grille anti chute	1 u
76	Couverture dalle et vannes avec rafter fonte antiroulis (enlettes) D140	1 u
77	Peinture de dégrillage aluminium - rail de guidage	1 u
78	Échelle d'accès	1 u
79	Extincteur d'air pour ventilation et désaérosolisation avec cartouche de chignon actif. Amort. Q 100 mm	1 u

Groupe BB

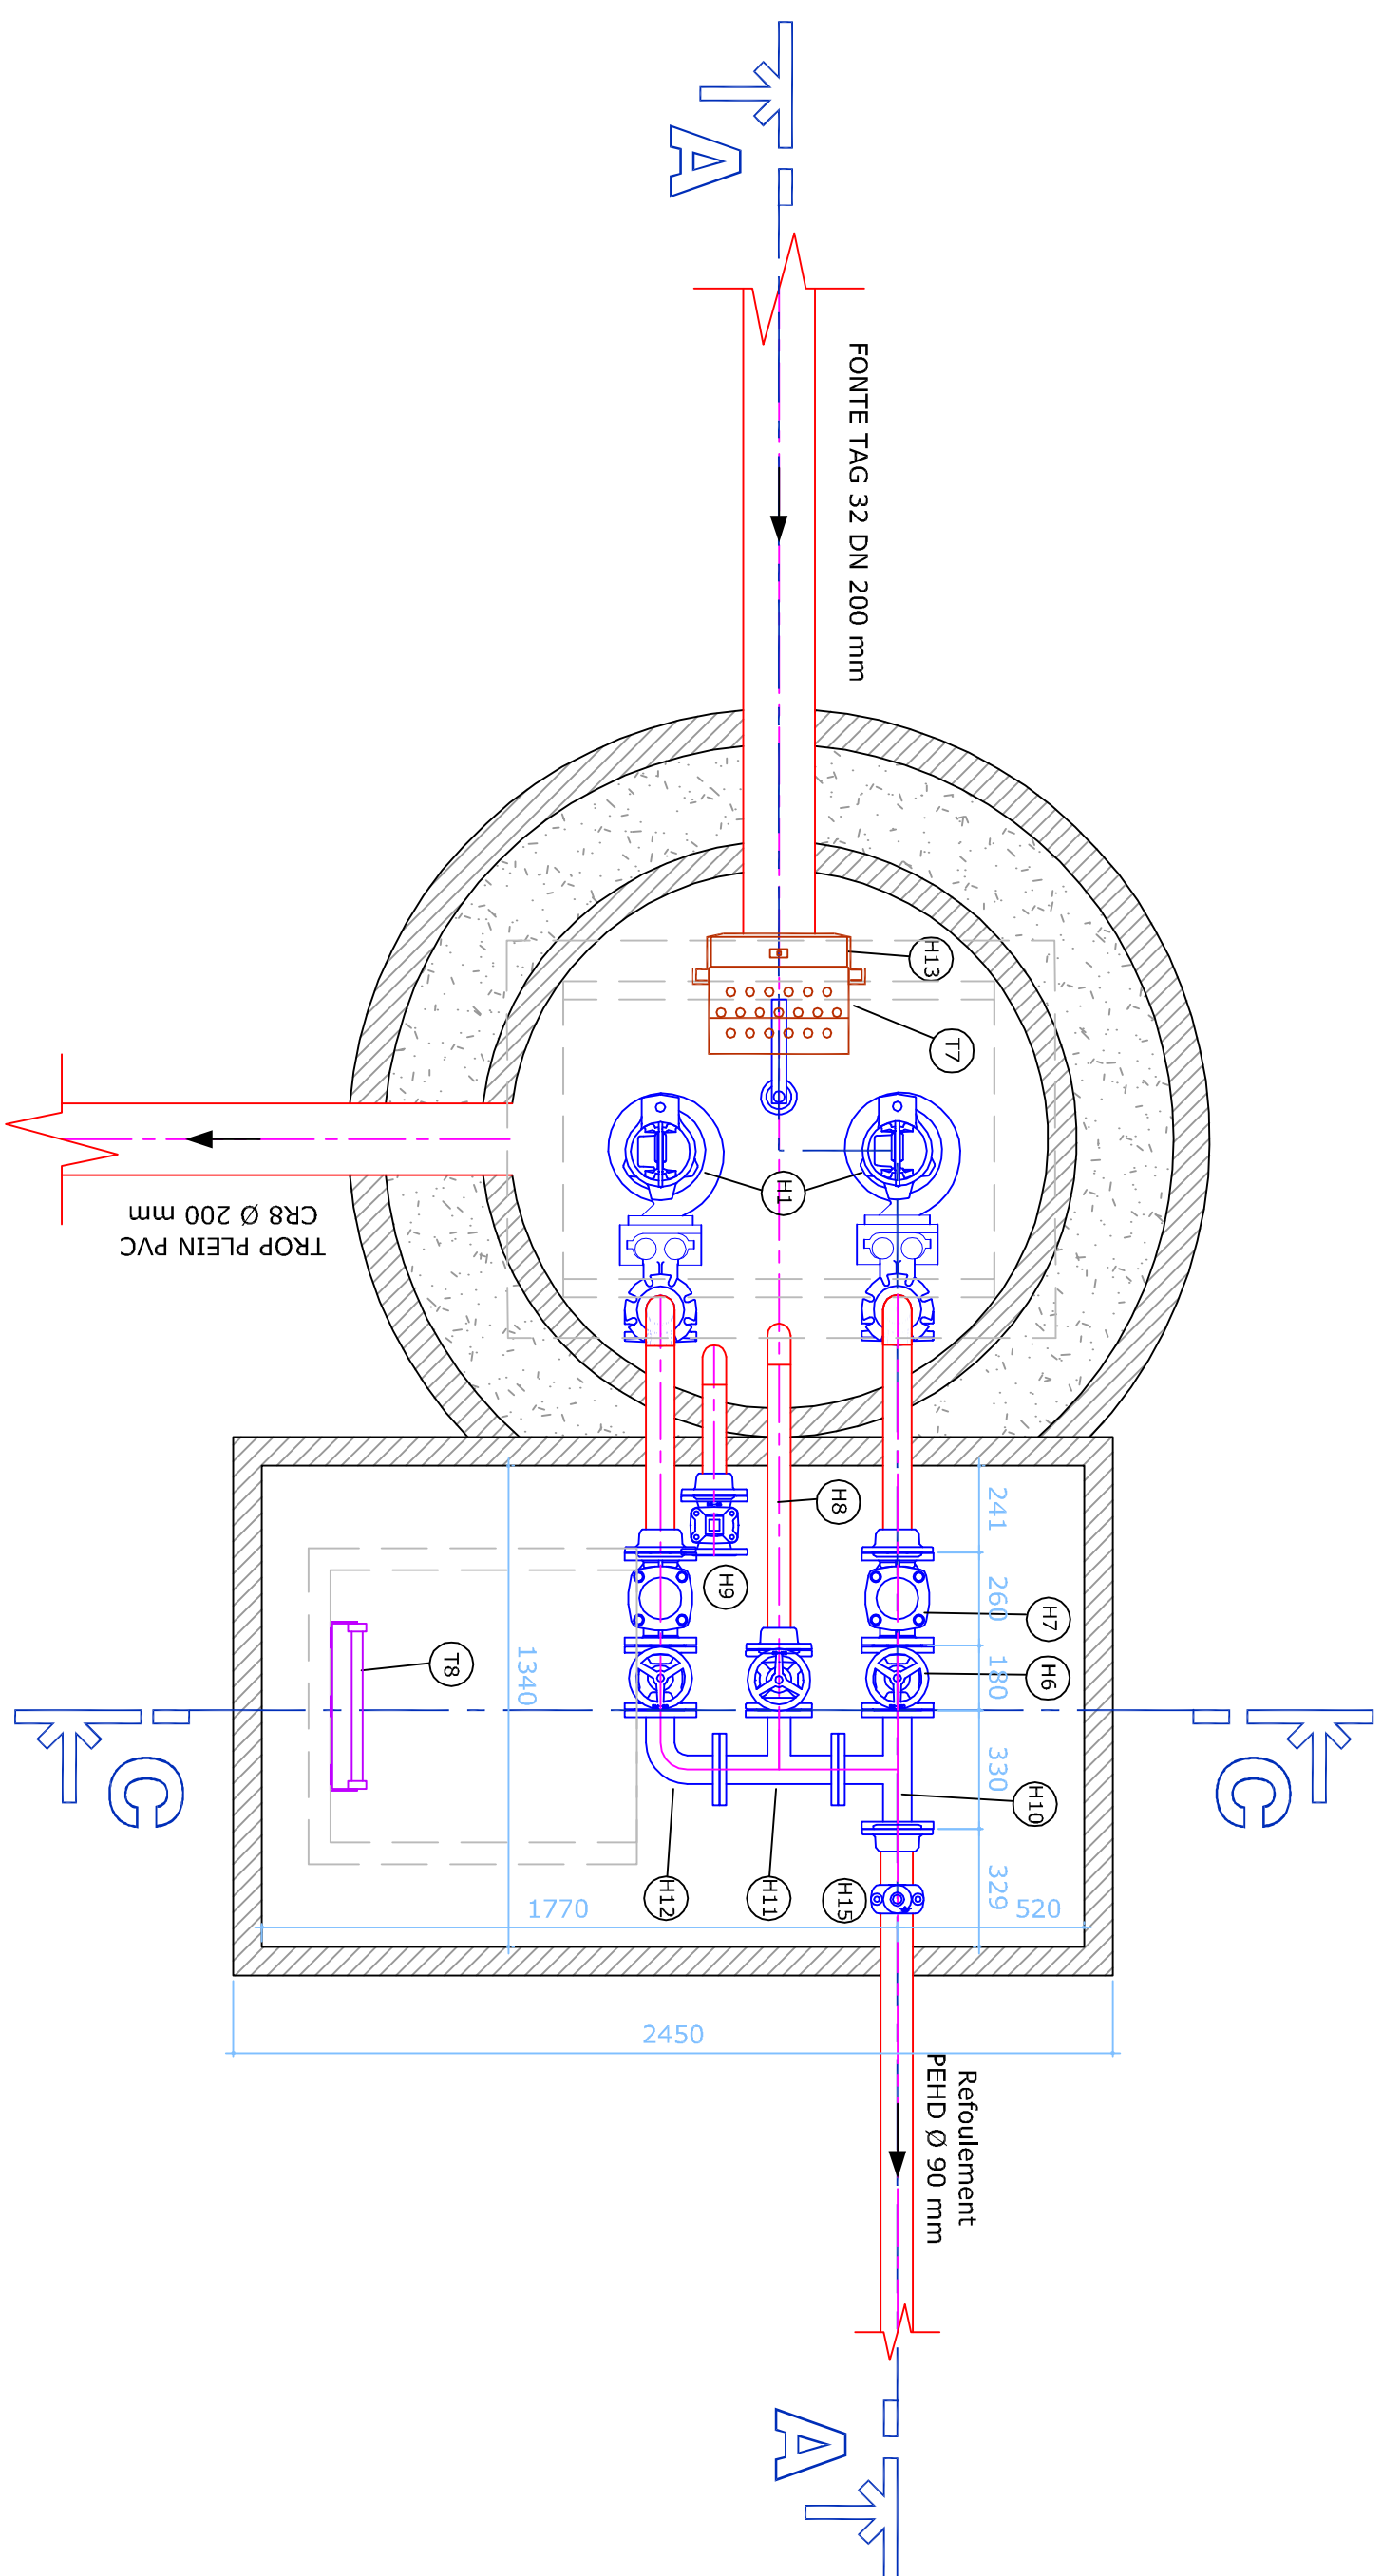

Coupe CC

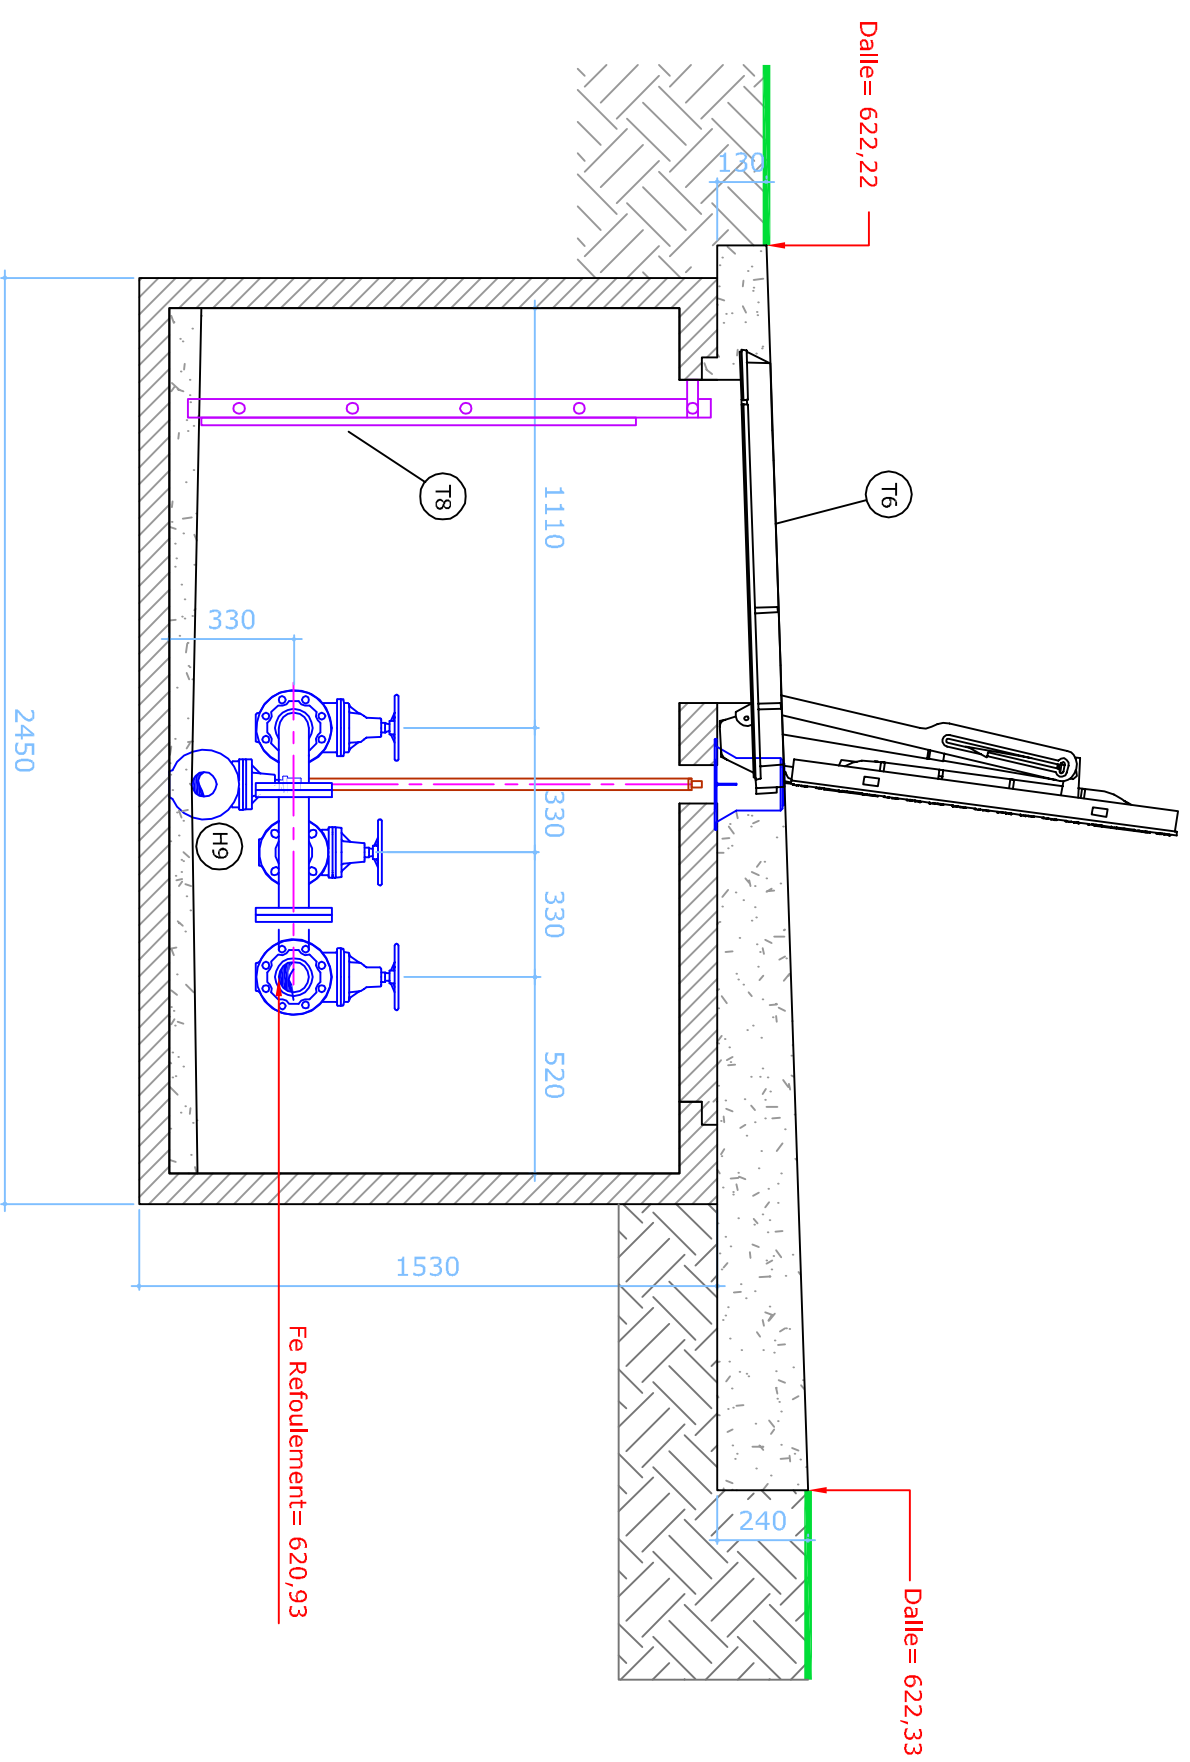

**ASSAINISSEMENT COLLECTIF ET TRAVAUX ANNEXES
SUR LES COMMUNES DE BEYREDE-JUMET, ILHET ET SARRANCOLIN**

Condition of operation	Coordinateur sécurité	Mandataire	Maîtrise d'œuvre
		N° dossier : 18/03/0002	N° dossier : PR010001


COMMUNE DE SARRANCOLIN

POSTE DE REFOULEMENT PR6 PORTHALET NESTE
Vue en plan, coupes et plan d'implantation


TABLEAU DES MODIFICATIONS				
Version	Date	Emetteur	Vérifié par :	Objet
A	07/12/2011	BLAGOUIPELLE	G.PHILIPSAULT	PLAN INITIAL

[illegible]


Schéma des planches par secteur

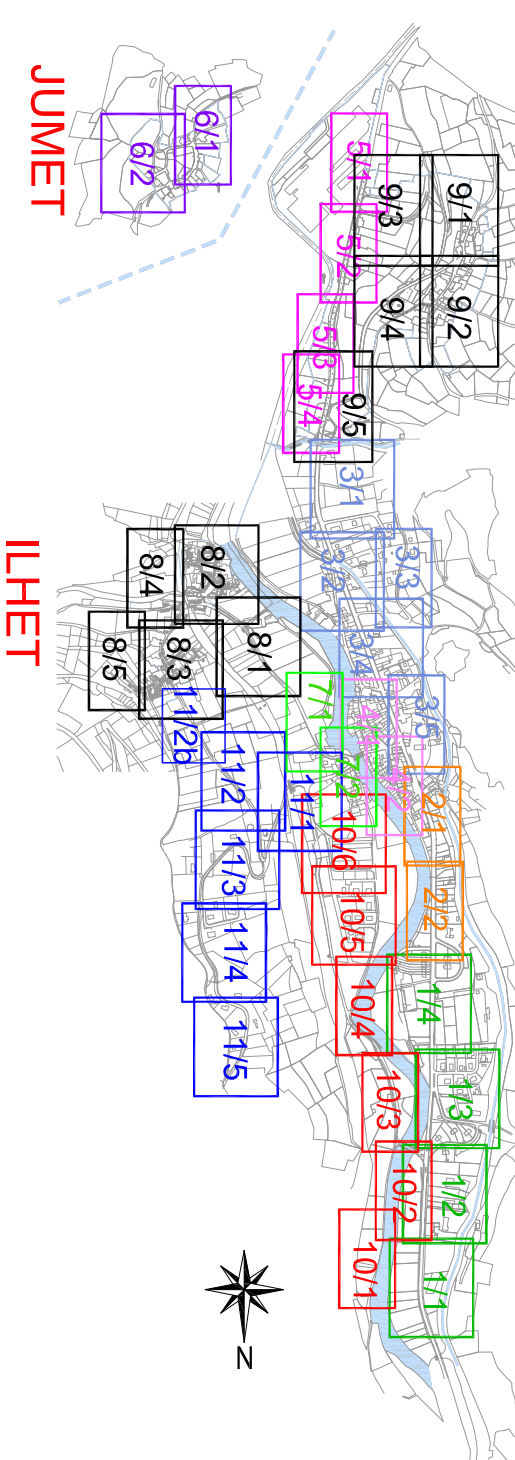

PLAN D'IMPLANTATION DU POSTE - Echelle: 1/200

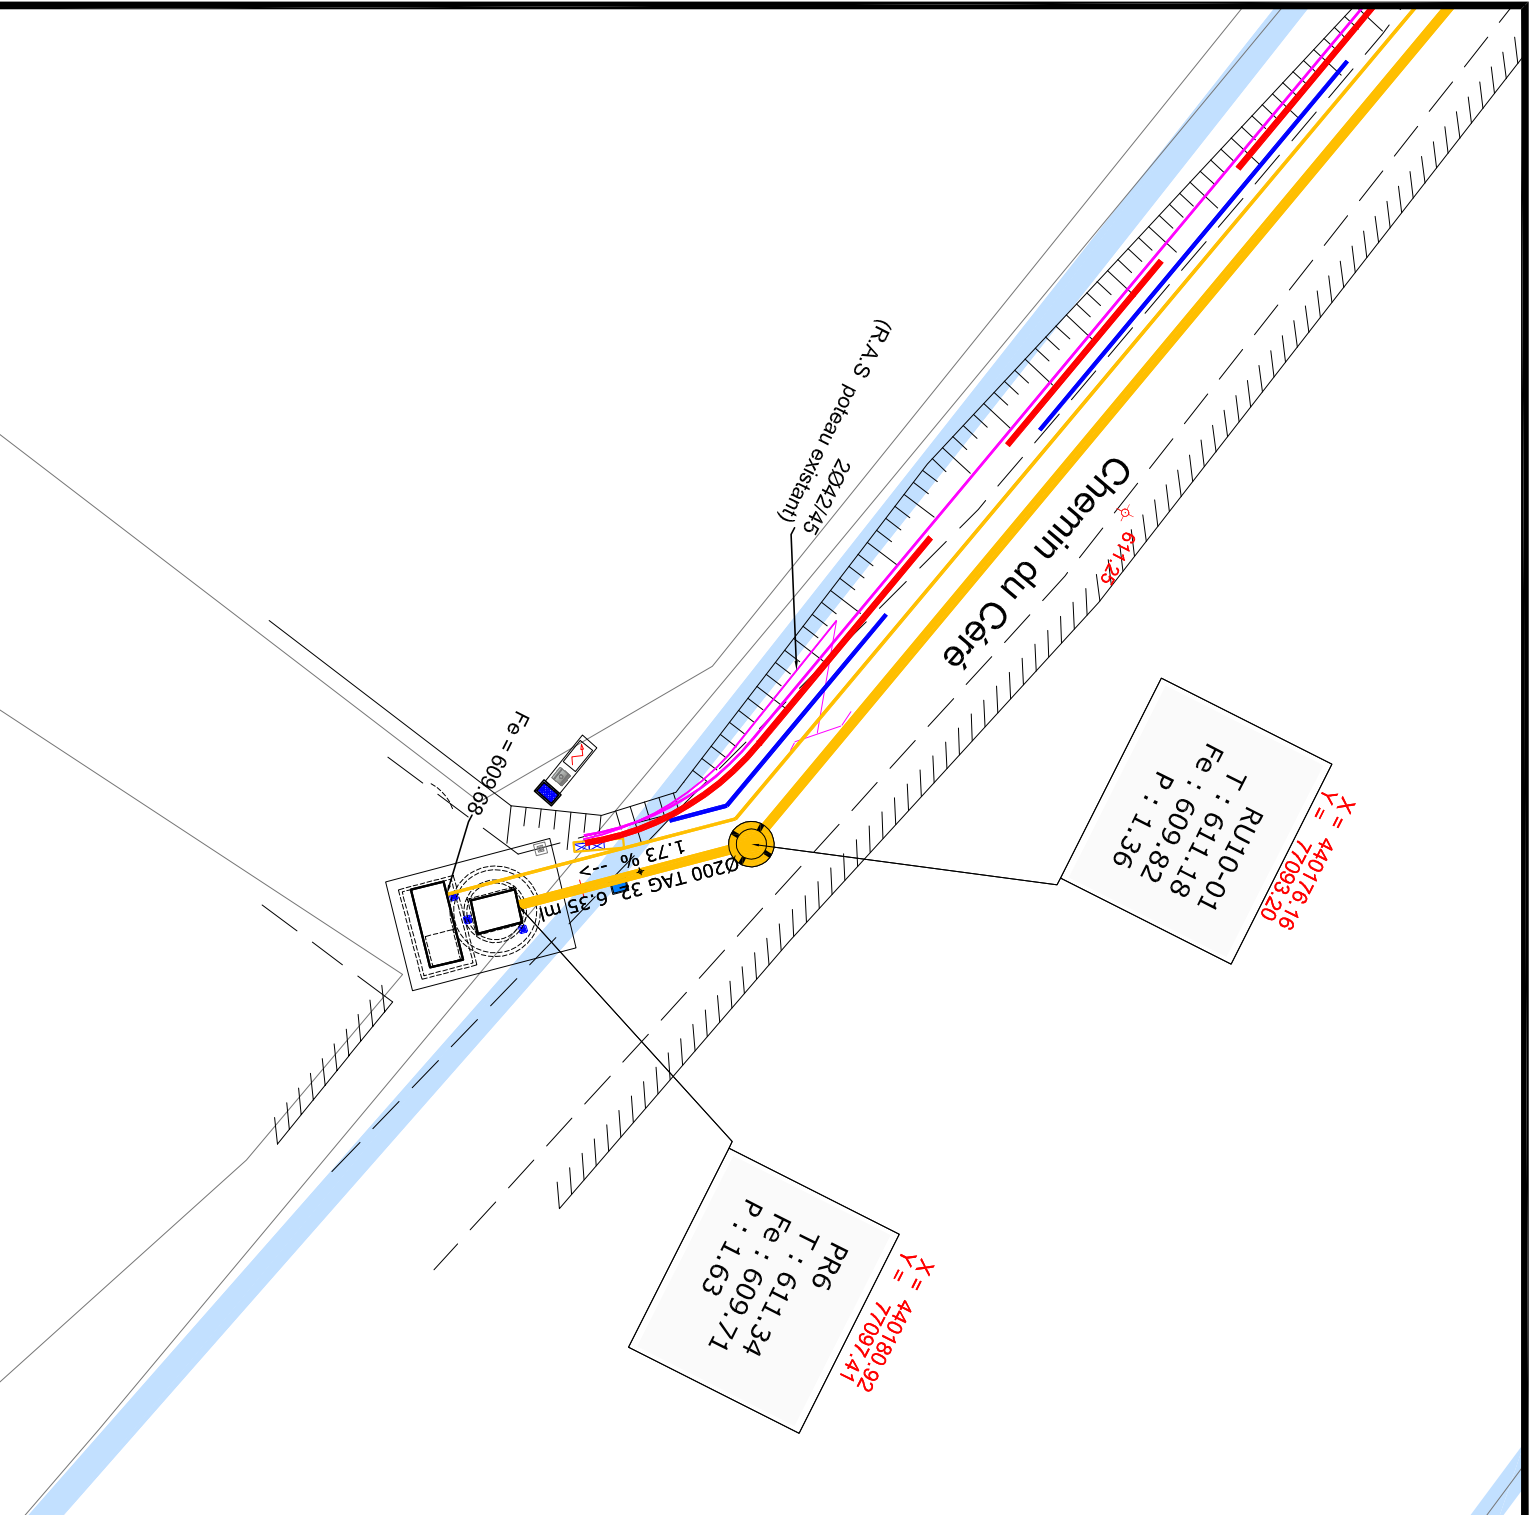

VUE DE DESUS

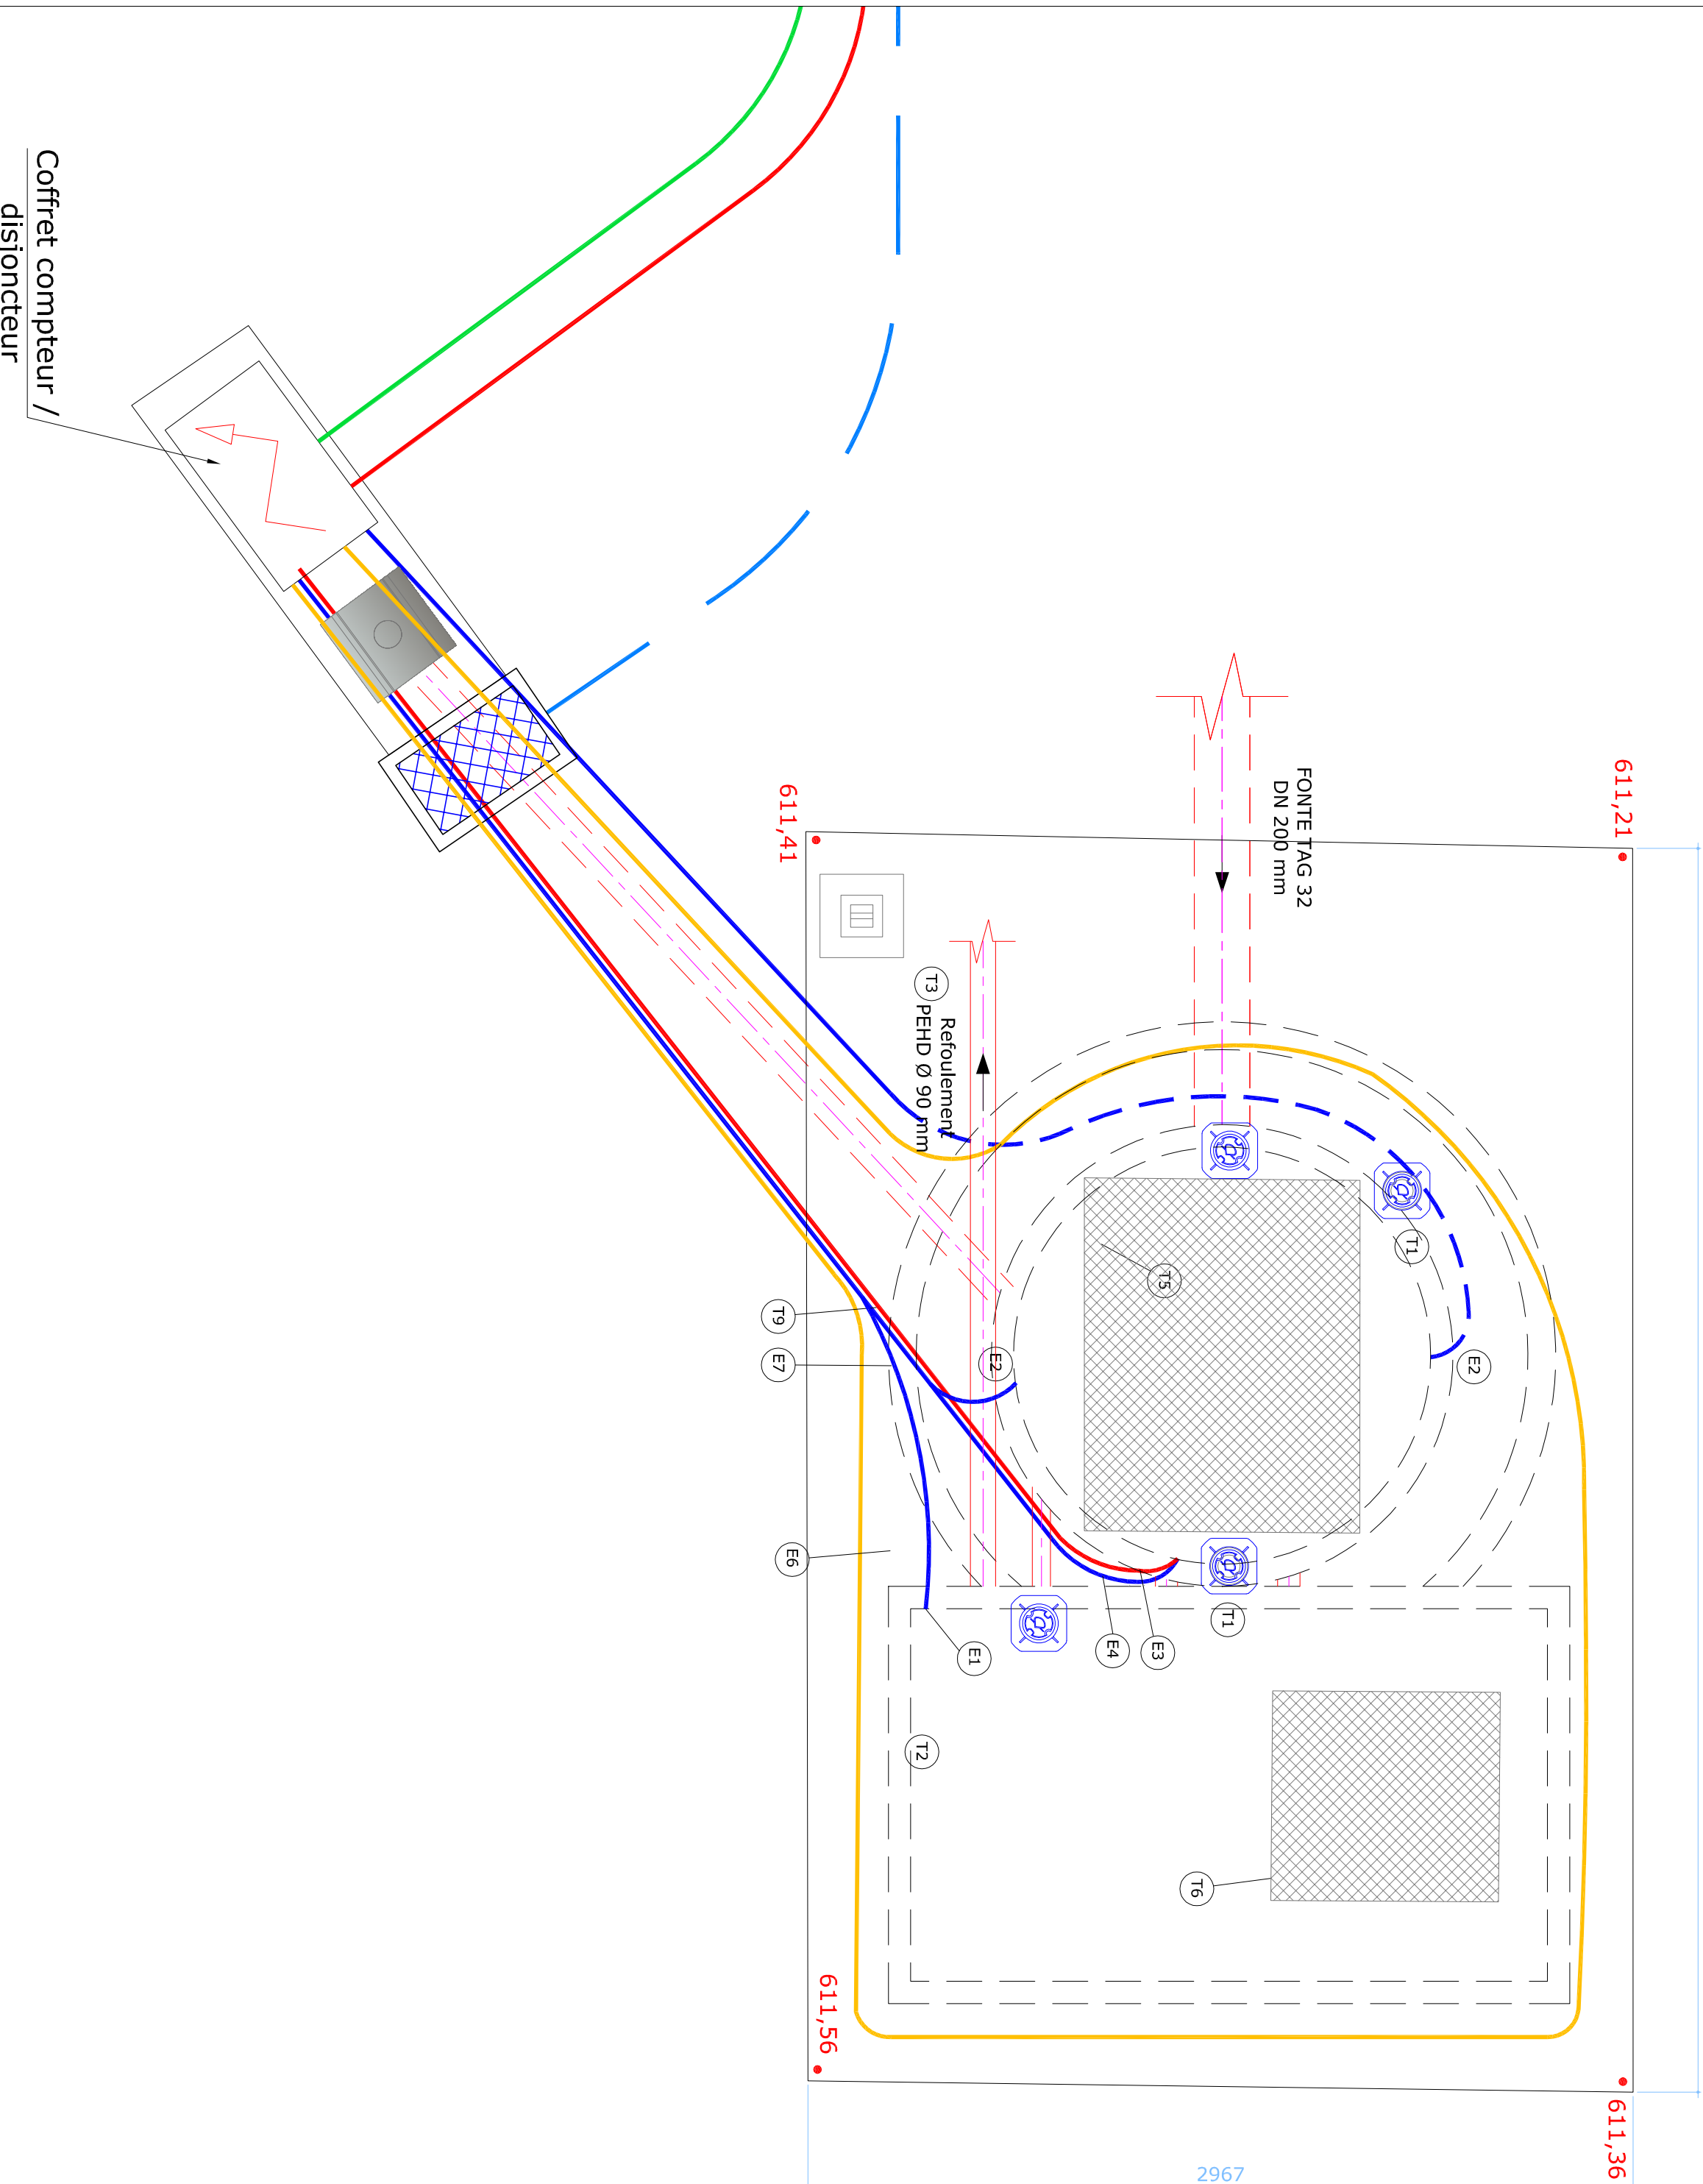

LISTE DES EQUIPEMENTS HYDRAULIQUES

REF/PI	DESCRIPTION	QUANTITE
H11	Groupe électro pompe KSB Amarex NF 80.220 / 044 ULG 195	2 u
H12	Pieds d'assises pompes DN 80 mm	2 u
H13	Railier frot de blade pelle 45° Solin	1 u
H14	Raccord Outek PVC pression 0 90 mm	5 u
H15	Colonne de refoulement PEHD PN10 0 90 mm	2 u
H16	Vanne frotte DN 80 mm O.C.A. C PN10	2 u
H17	Clapet à bloat DN 80 mm O.C.A. C PN10	2 u
H18	Vidange au défilant avec vanne F 0 65 mm + manchette PVC pression PN10 0 75 mm	1 u
H19	Vidange au défilant avec vanne F 0 65 mm + vanne frotte 0 65 mm O.C.A. C PN10	1 u
H10	Té frotte BBRD DN 80/80 mm	1 u
H11	Té frotte BBRD DN 80/65 mm	1 u
H12	Coudé frotte DN 80 mm 90°	1 u
H13	Vanne maniv. frotte 200 x 260 mm	1 u
H14	Coudé PEHD électroisolable 0 90 mm 90°	2 u


LISTE DES EQUIPEMENTS ELECTRIQUES

DESCRIPTION	
E1	Ensemble de laiton
E2	Boîte en laiton
E3	Boîte en laiton (2 gâches) Ø 75
E4	Boîte en laiton
E5	Série à l'attention
E6	Boîte de terre 25mm
E7	Armature de commande
E8	Extracurateur d'air


LISTE DES ÉQUIPEMENTS TECHNIQUES

REPÈRE	DESCRIPTION	QUANTITE
(71)	Ferrure de potence 150 kg	1 u
(72)	Piedel "ANTIC"	1 u
(73)	Boulon d'arrimage noncoulable sous regard avec cœuvrette finite B.25	1 u
(74)	Barre de guidage en inox 316L	1 u
(75)	Cœuvrette du pied avec rangle finite antiroulis (1.35x0.6m d'ouverture) D400 - grilte anti chaise	1 u
(76)	Cœuvrette chaine à jantes avec rangle finite antiroulis (0.96x0.85 m d'ouverture) D400	1 u
(78)	Pain de dégaillage aluminium = rail de guidage	1 u
(78)	Echelle directs	1 u
(79)	Exhausteur d'air pour ventilation et désodorisation avec antiroulis de chapeau actif, admission Ø 100 mm	1 u


Coupe AA

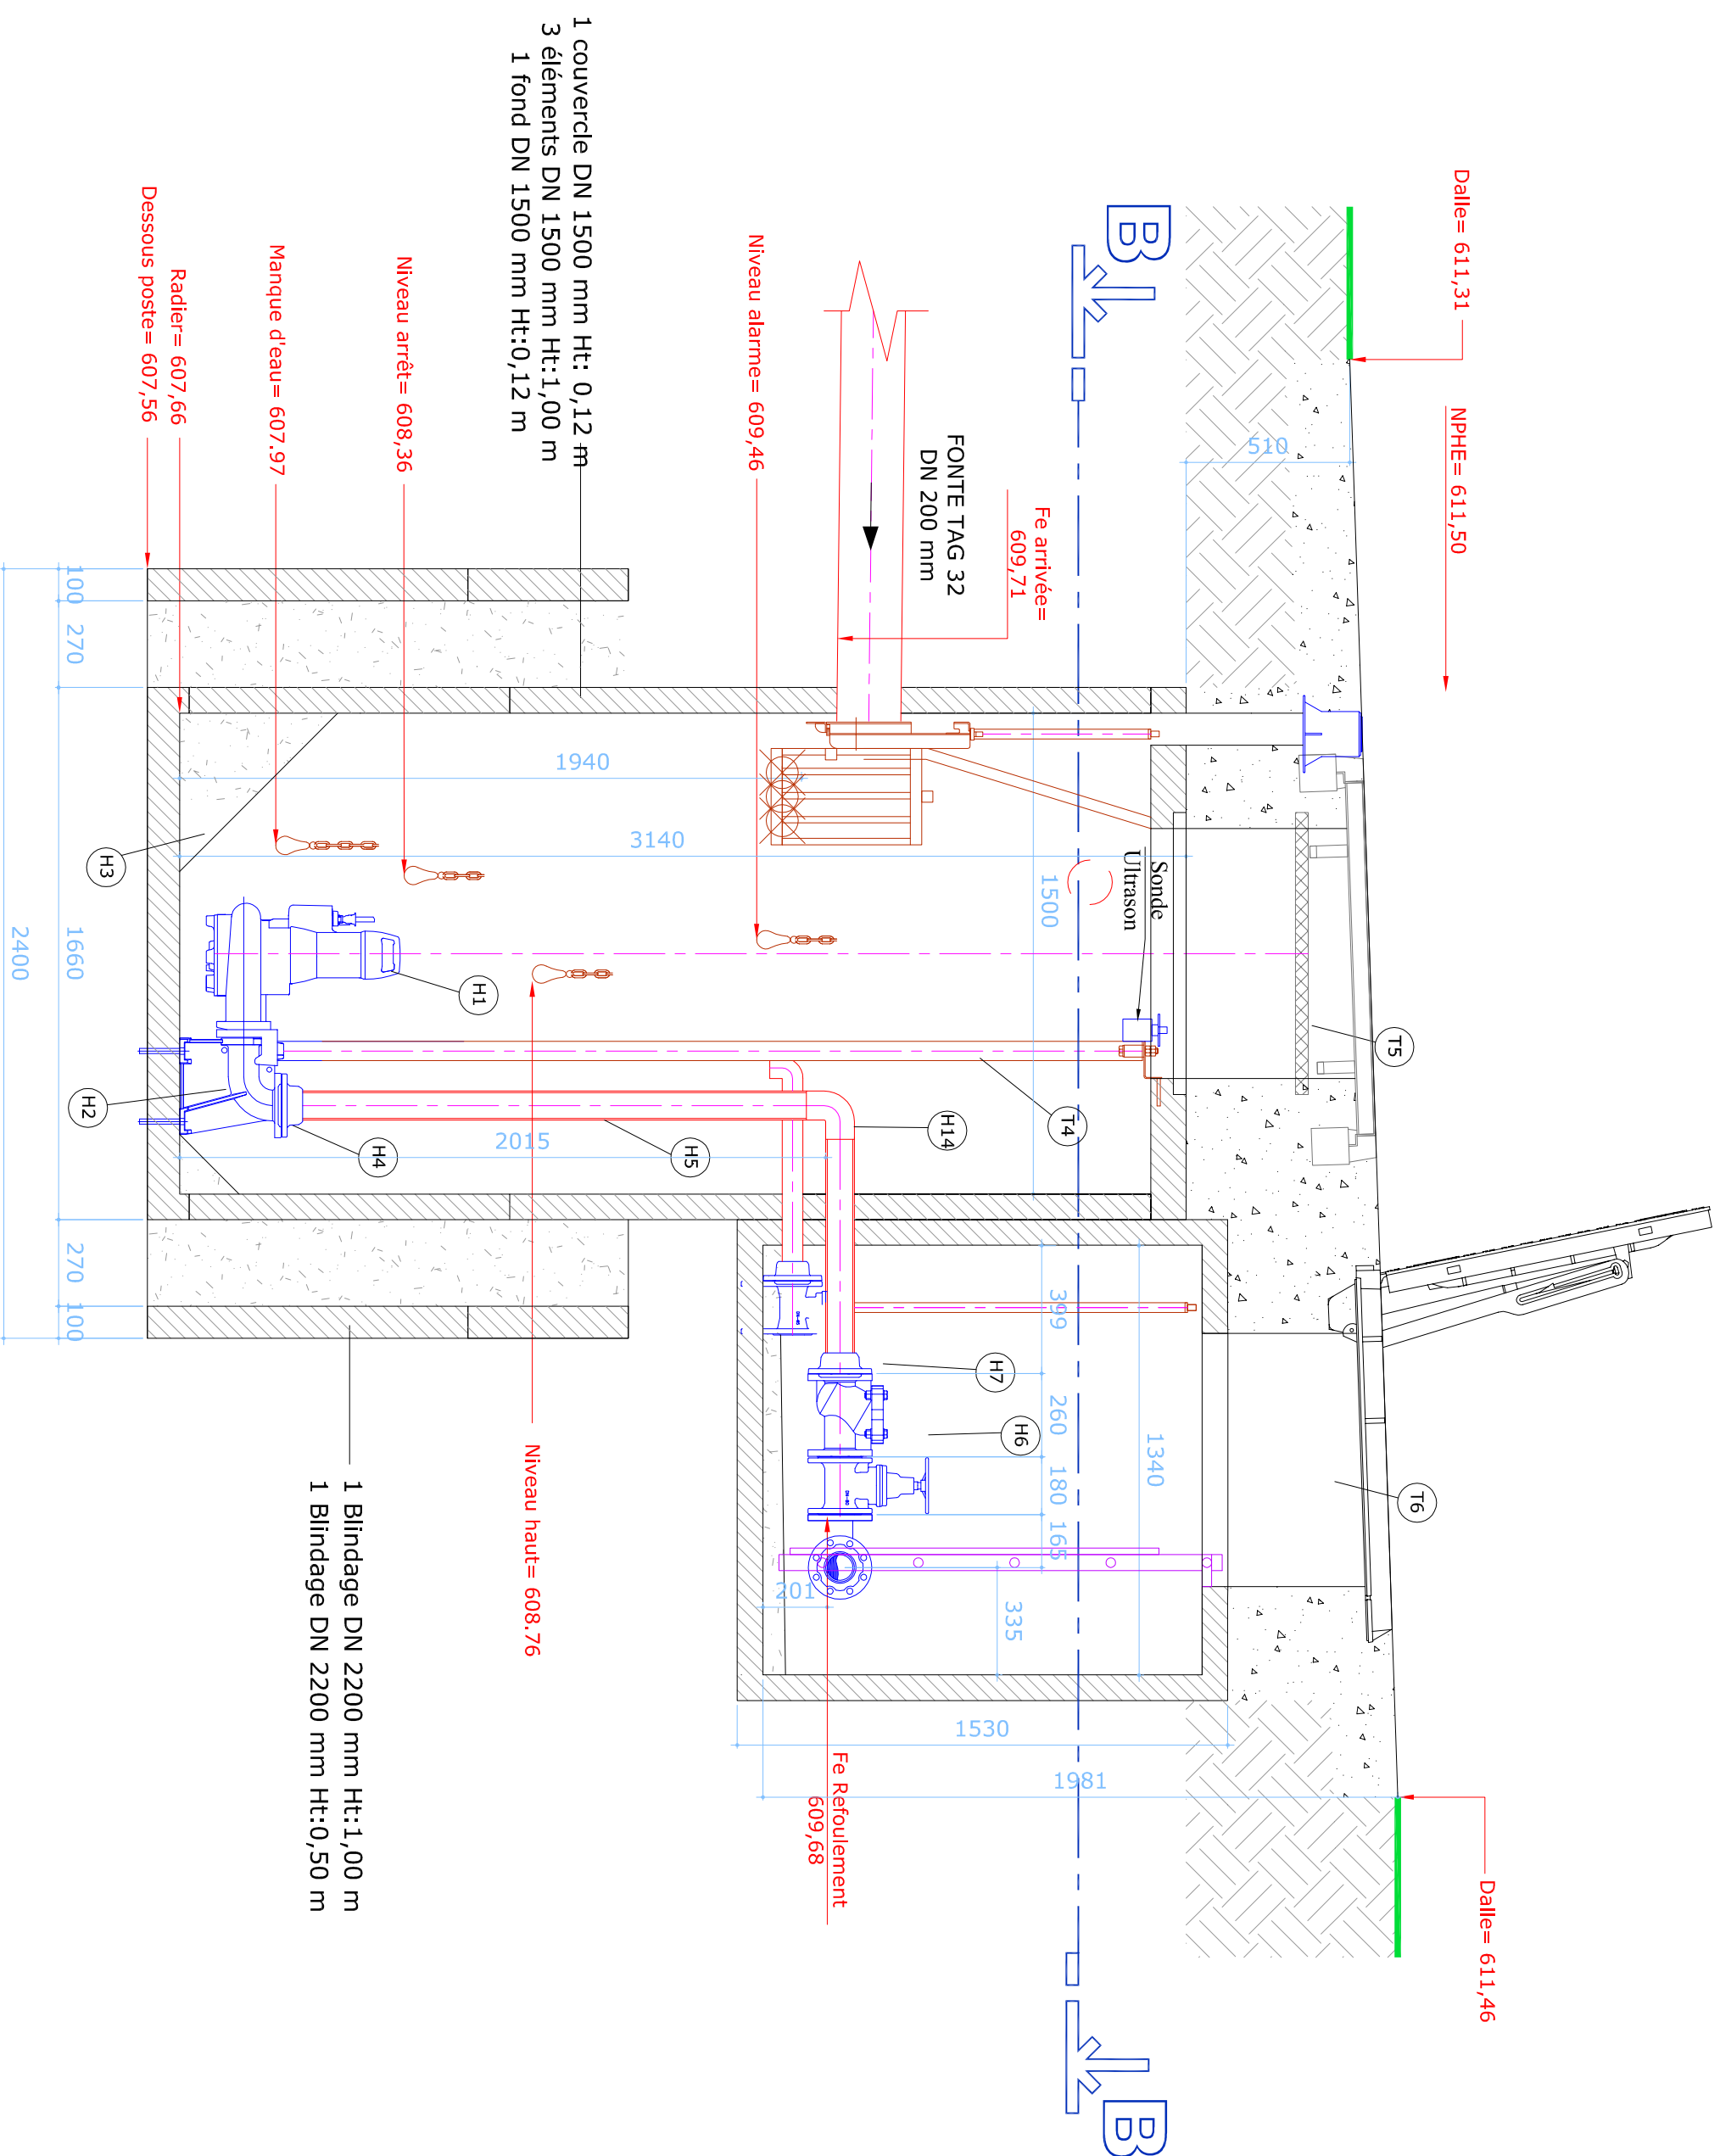


Coupe BB

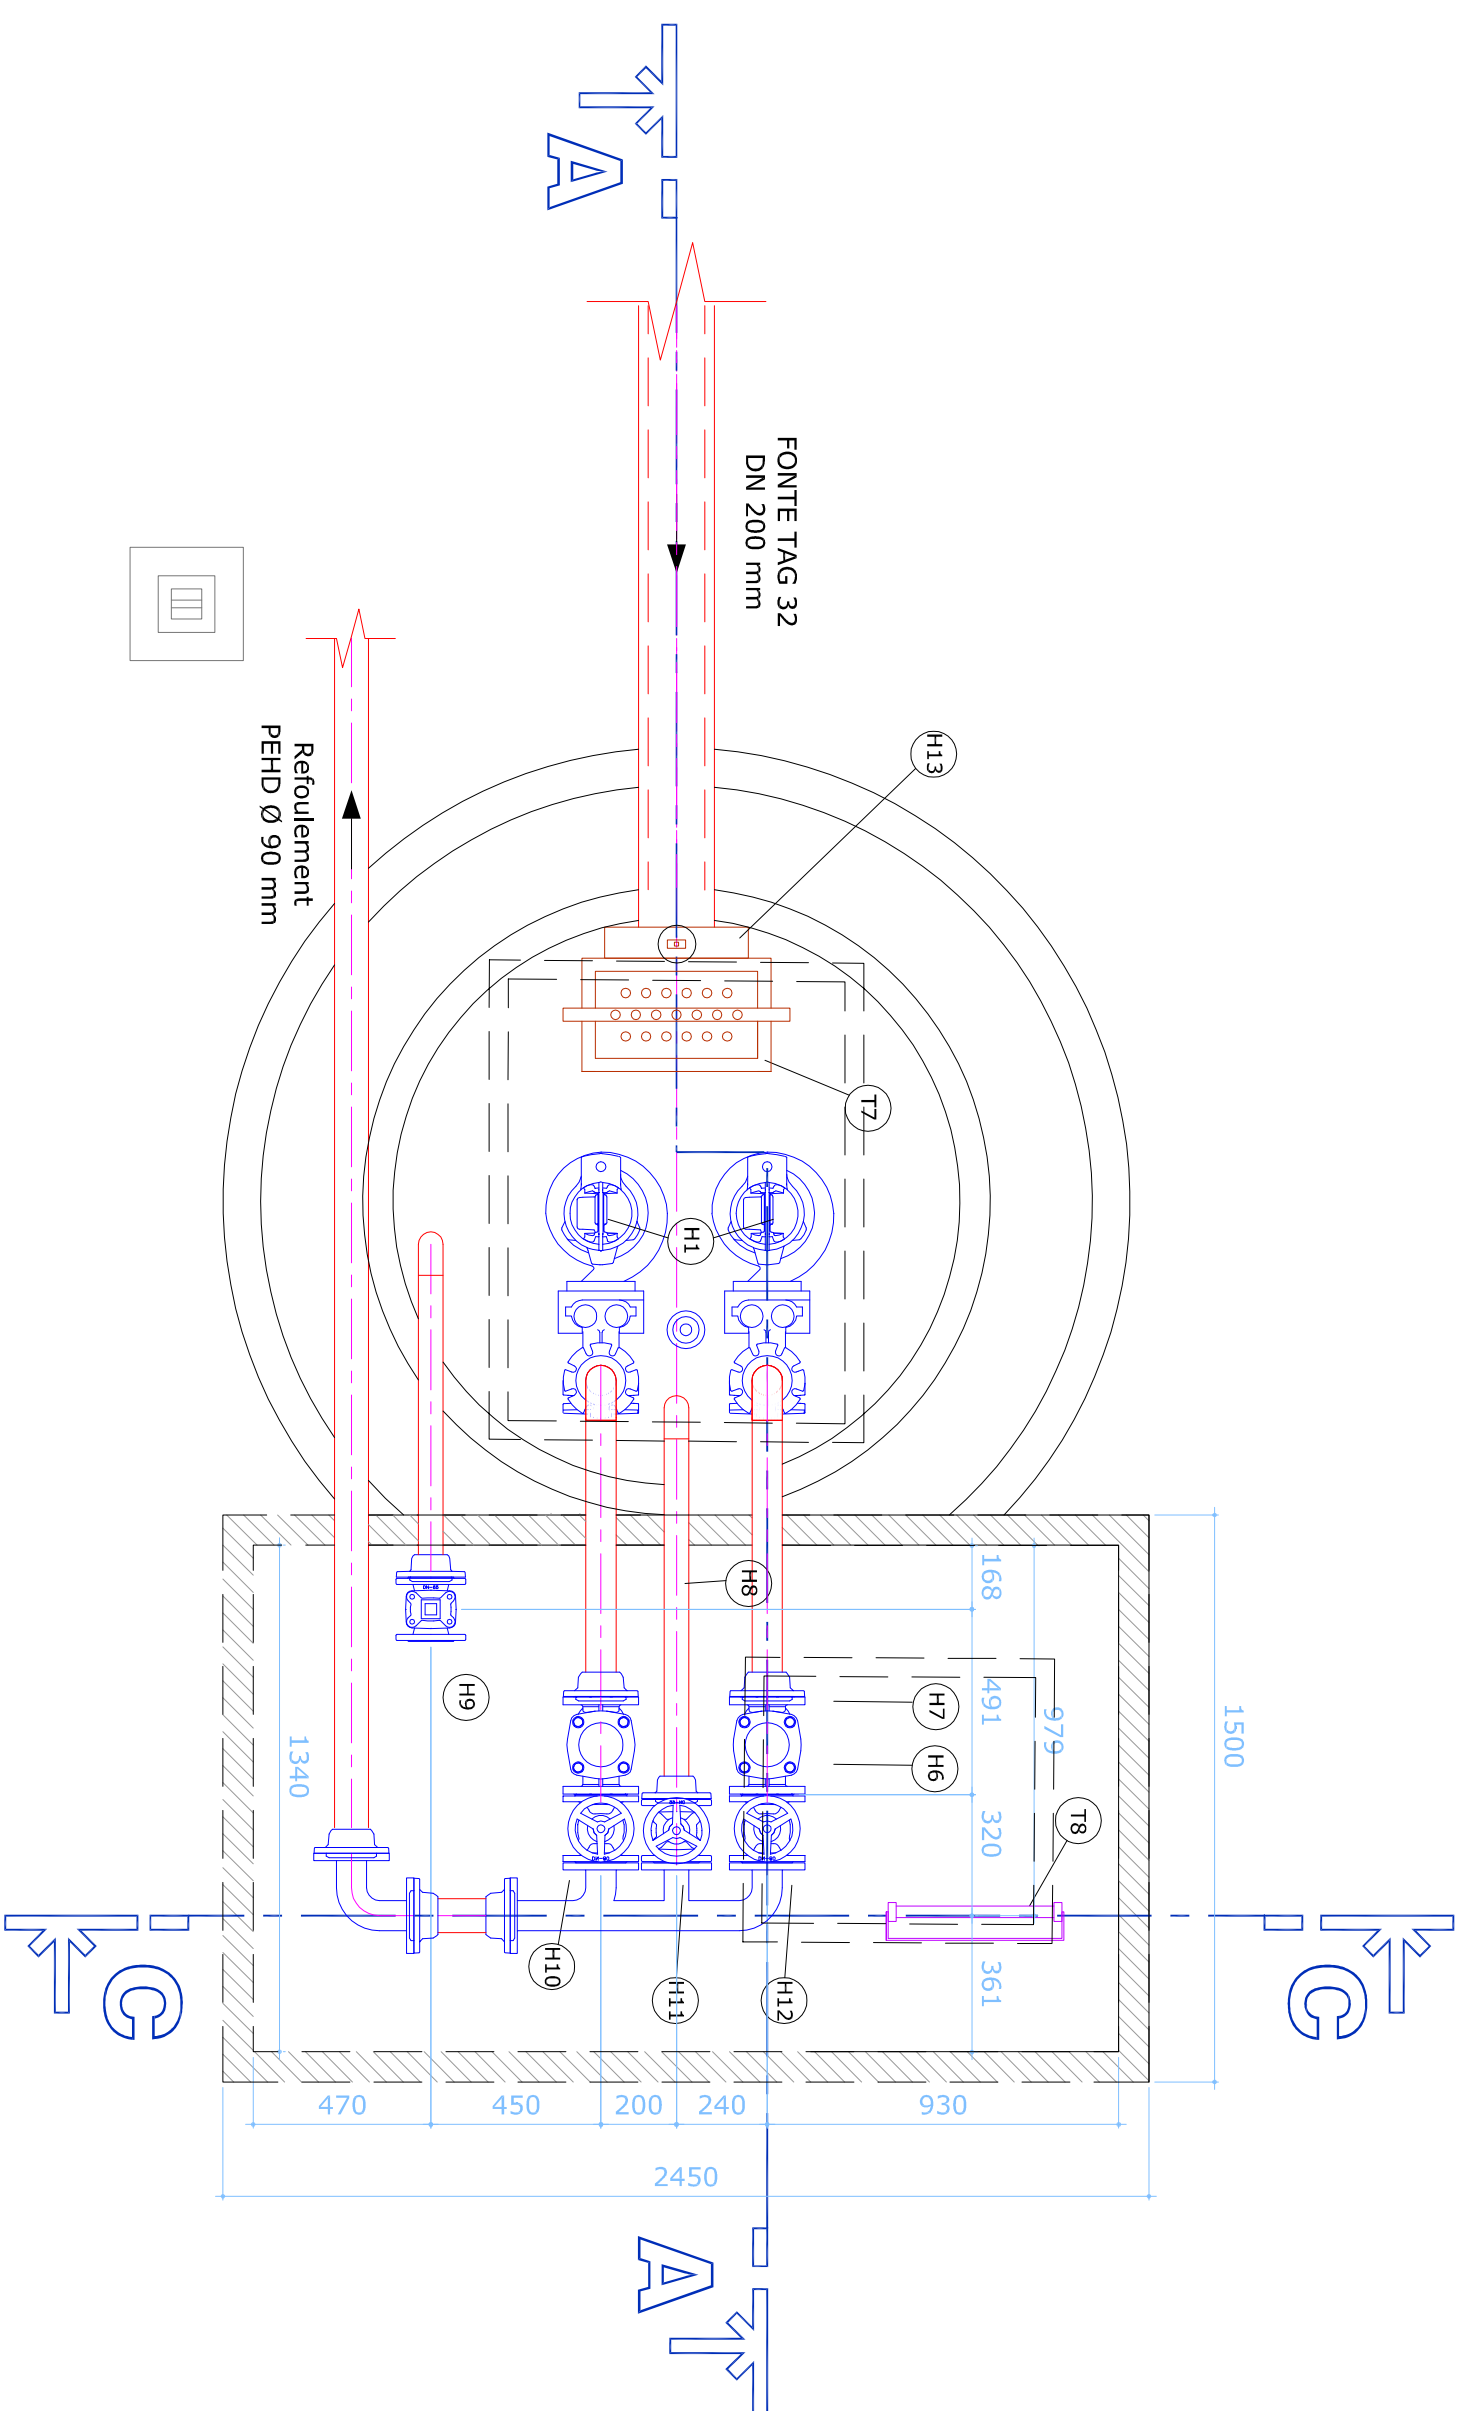

Coupe CC

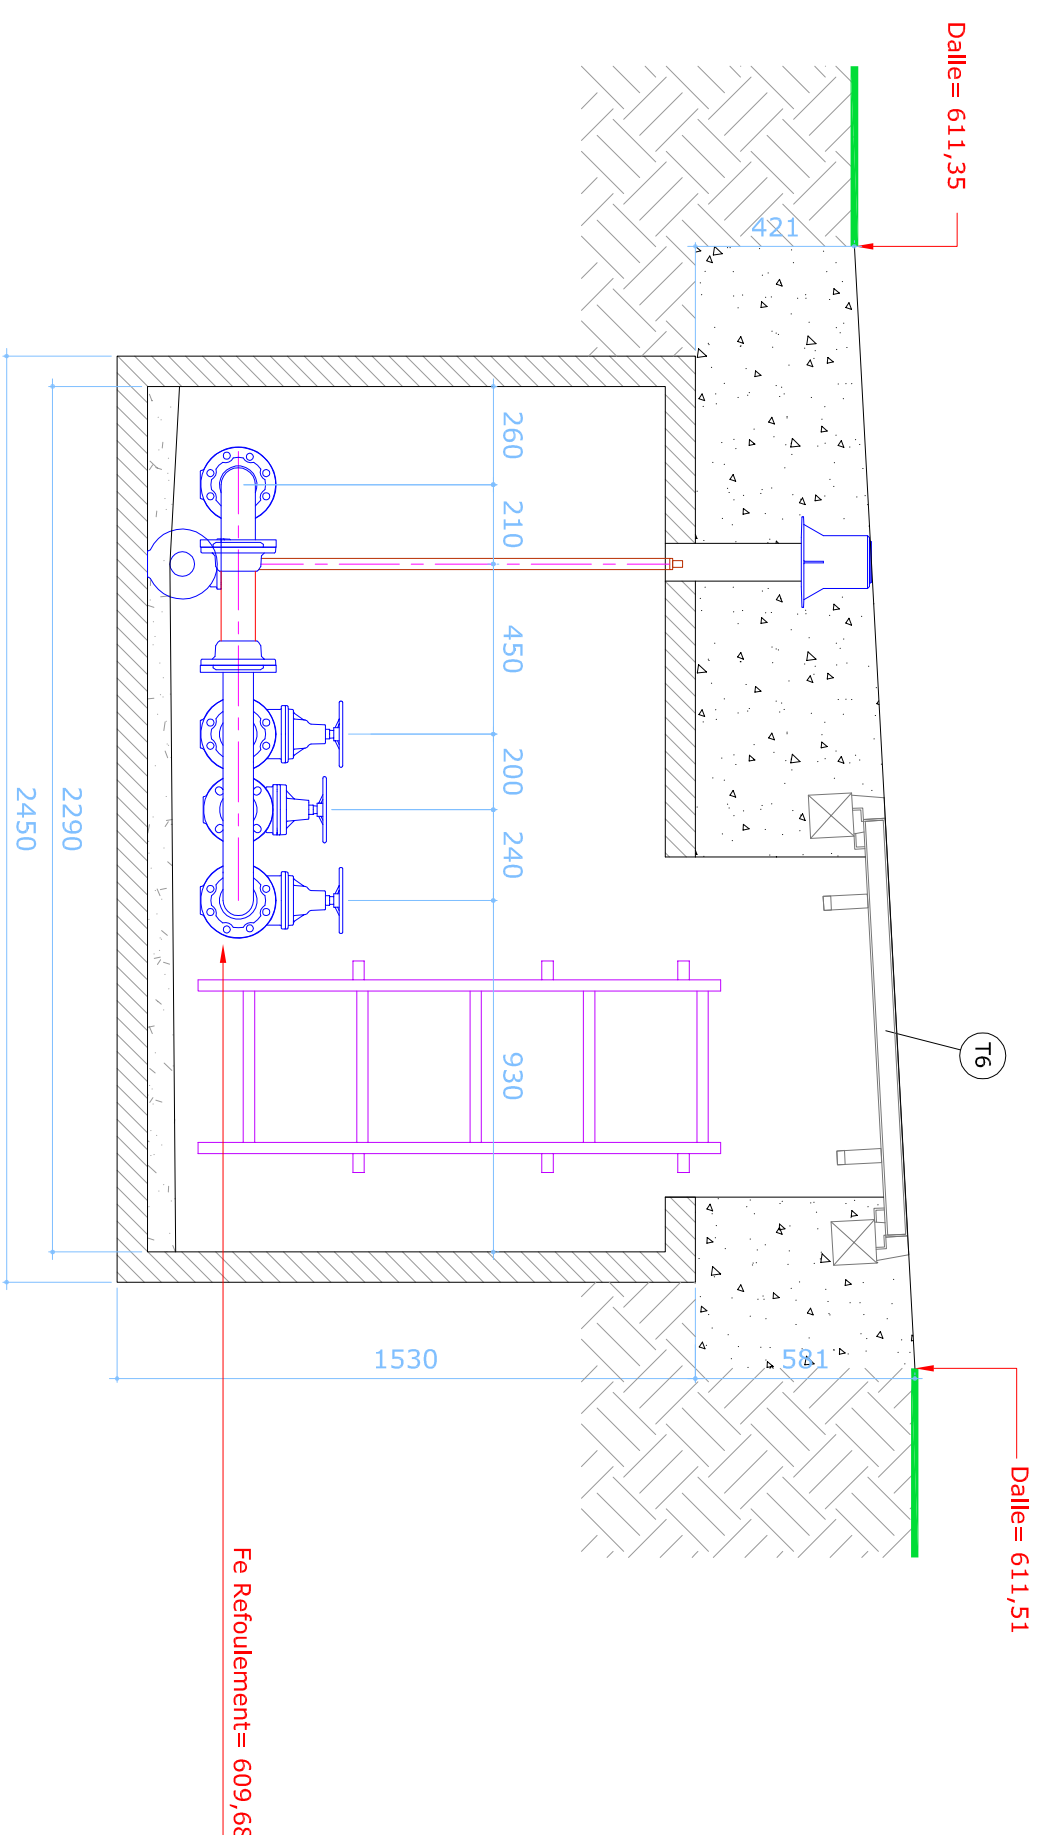

**ASSAINISSEMENT COLLECTIF ET TRAVAUX ANNEXES
SUR LES COMMUNES DE BEYREDE-JUMET, ILHET ET SARRANCOLIN**

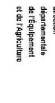
Comité de l'opération		Maitre d'œuvre	Co-Adjoint
007 254 01 00 / 007 254 00 03			
Coordinateur sécurité		Mandataire	
1441			
SAFEGE			
200 rue de la République			
FR - 92000 Nanterre			
N° affichage : 7/20 90 002			
N° affichage : 7/20/00001			



COMMUNE DE SARRANCOLIN

POSTE DE REFOULEMENT PR7 PORTHALET ESTIVERE


Vue en plan, coupes et plan d'implantation

Index	Date	Emittent	Voting per :	Objet
A	01/08/2011	DUMORA	CORSAUD	PLAN MPA

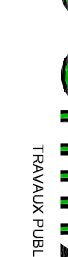
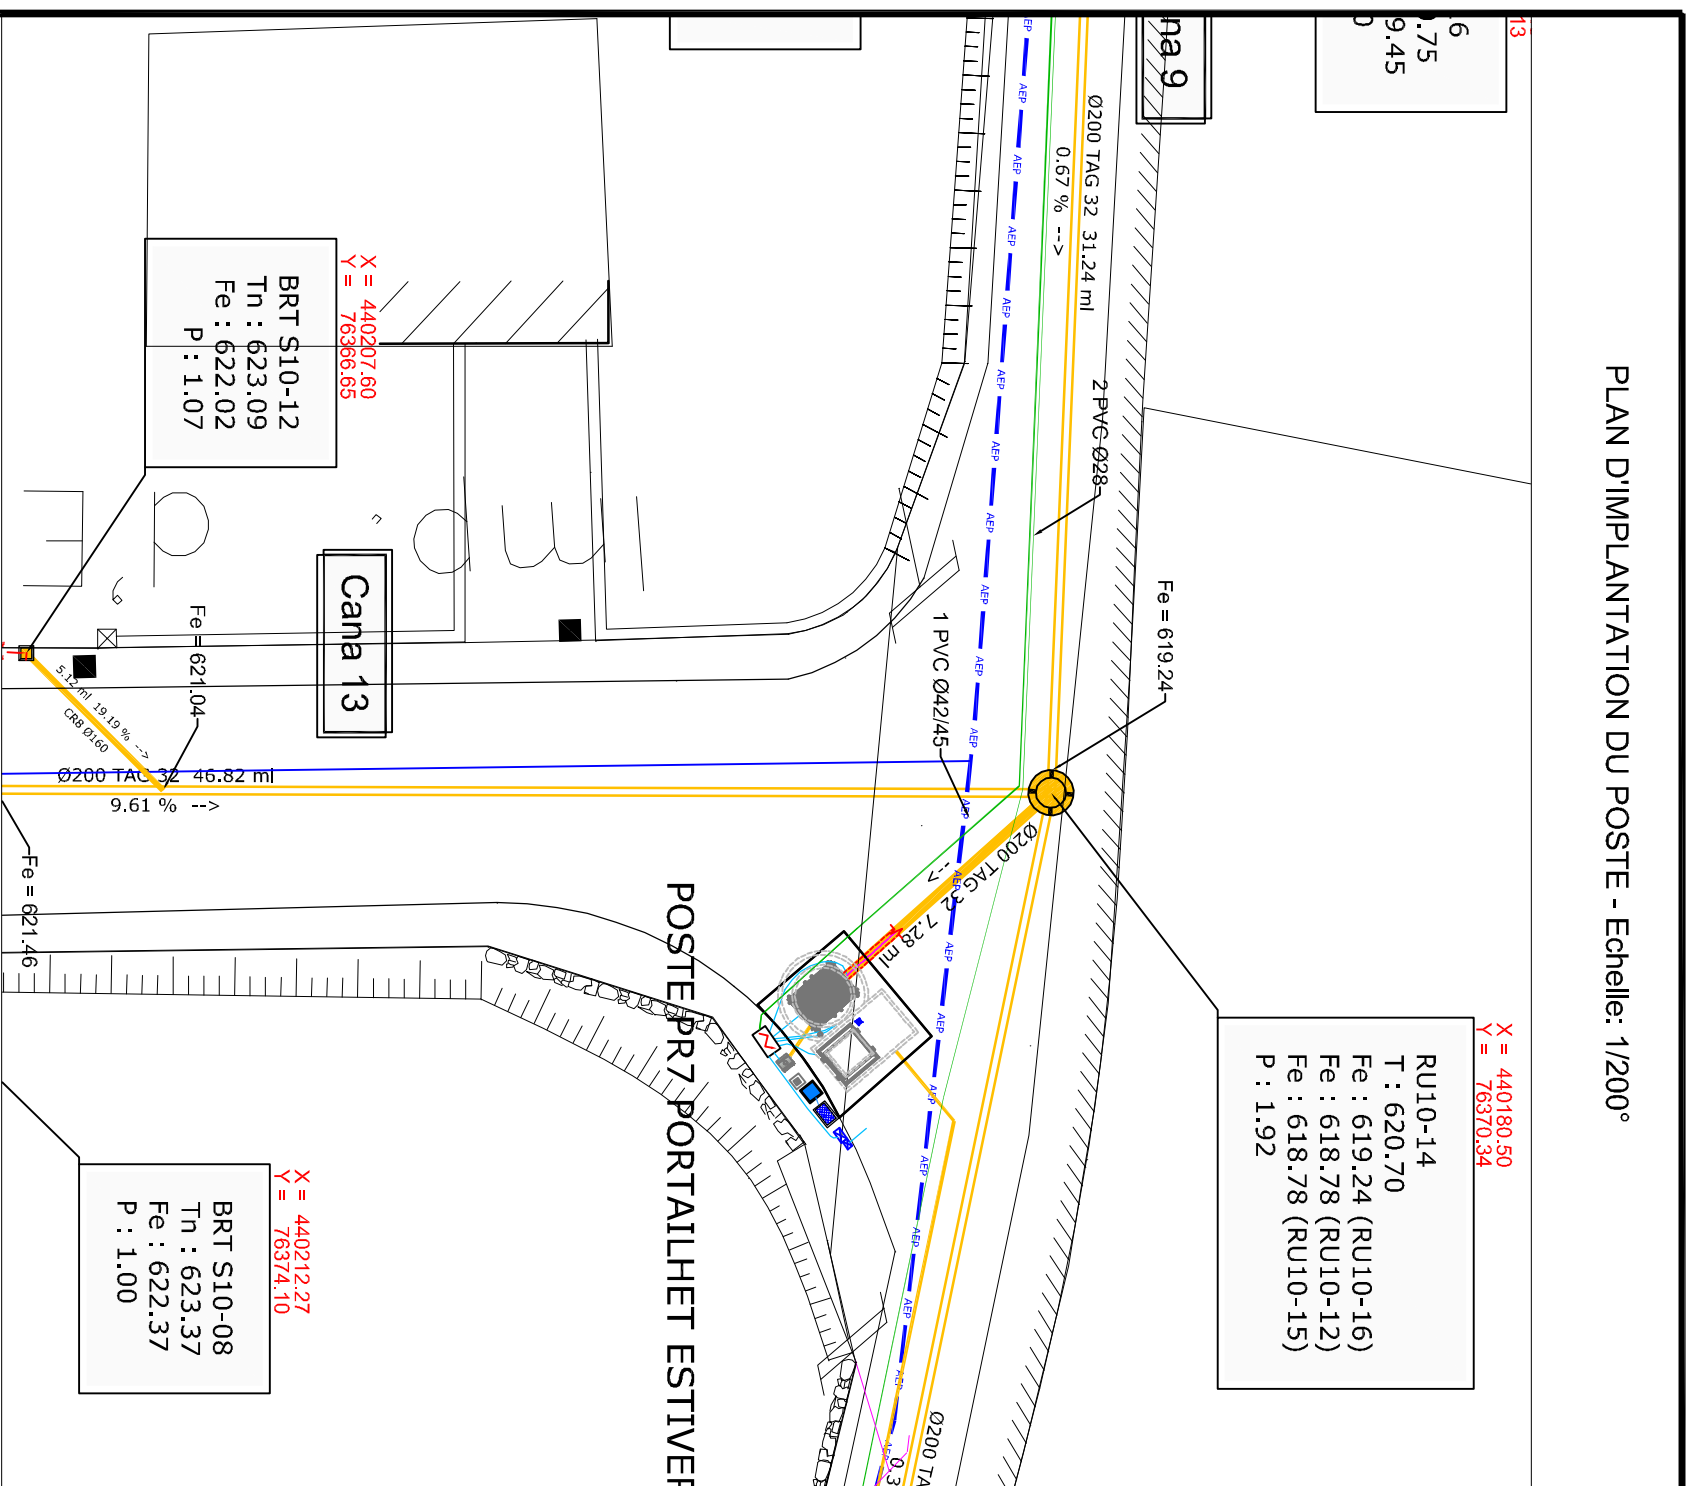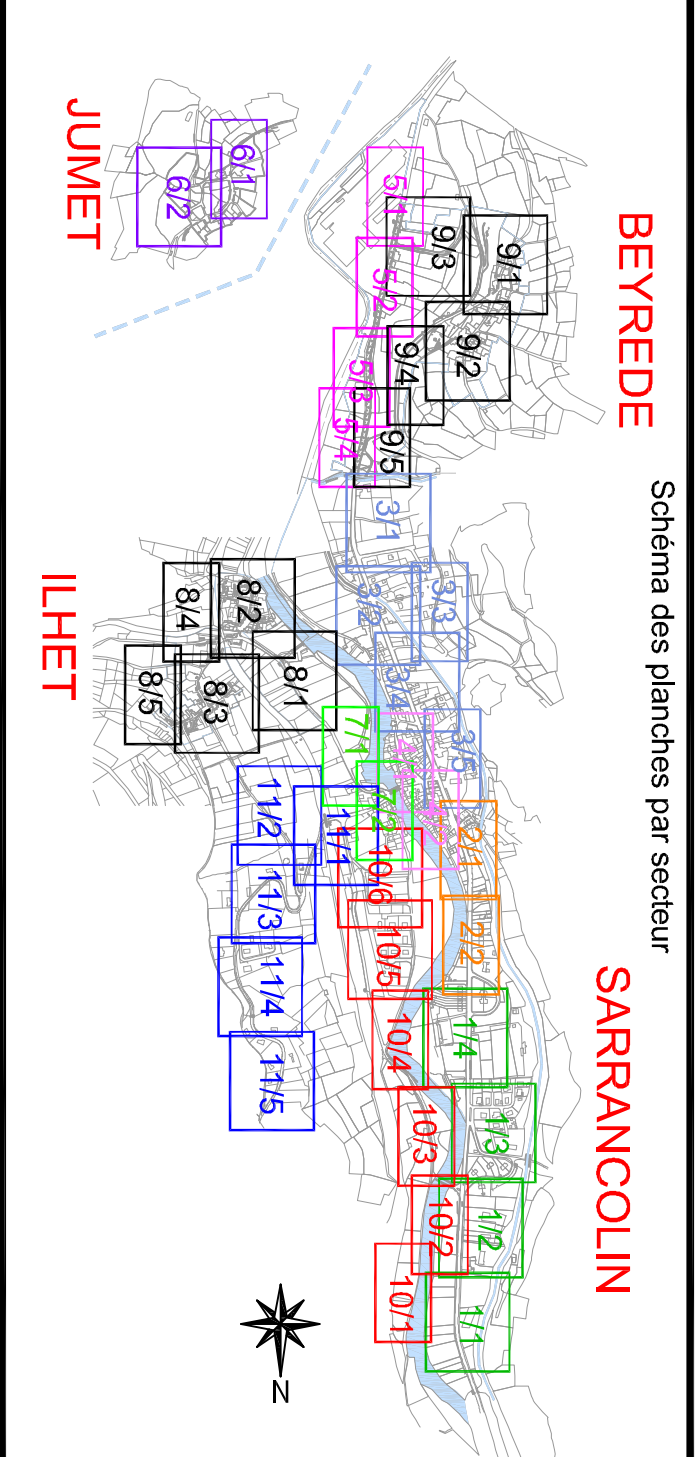

VUE DE DESUS

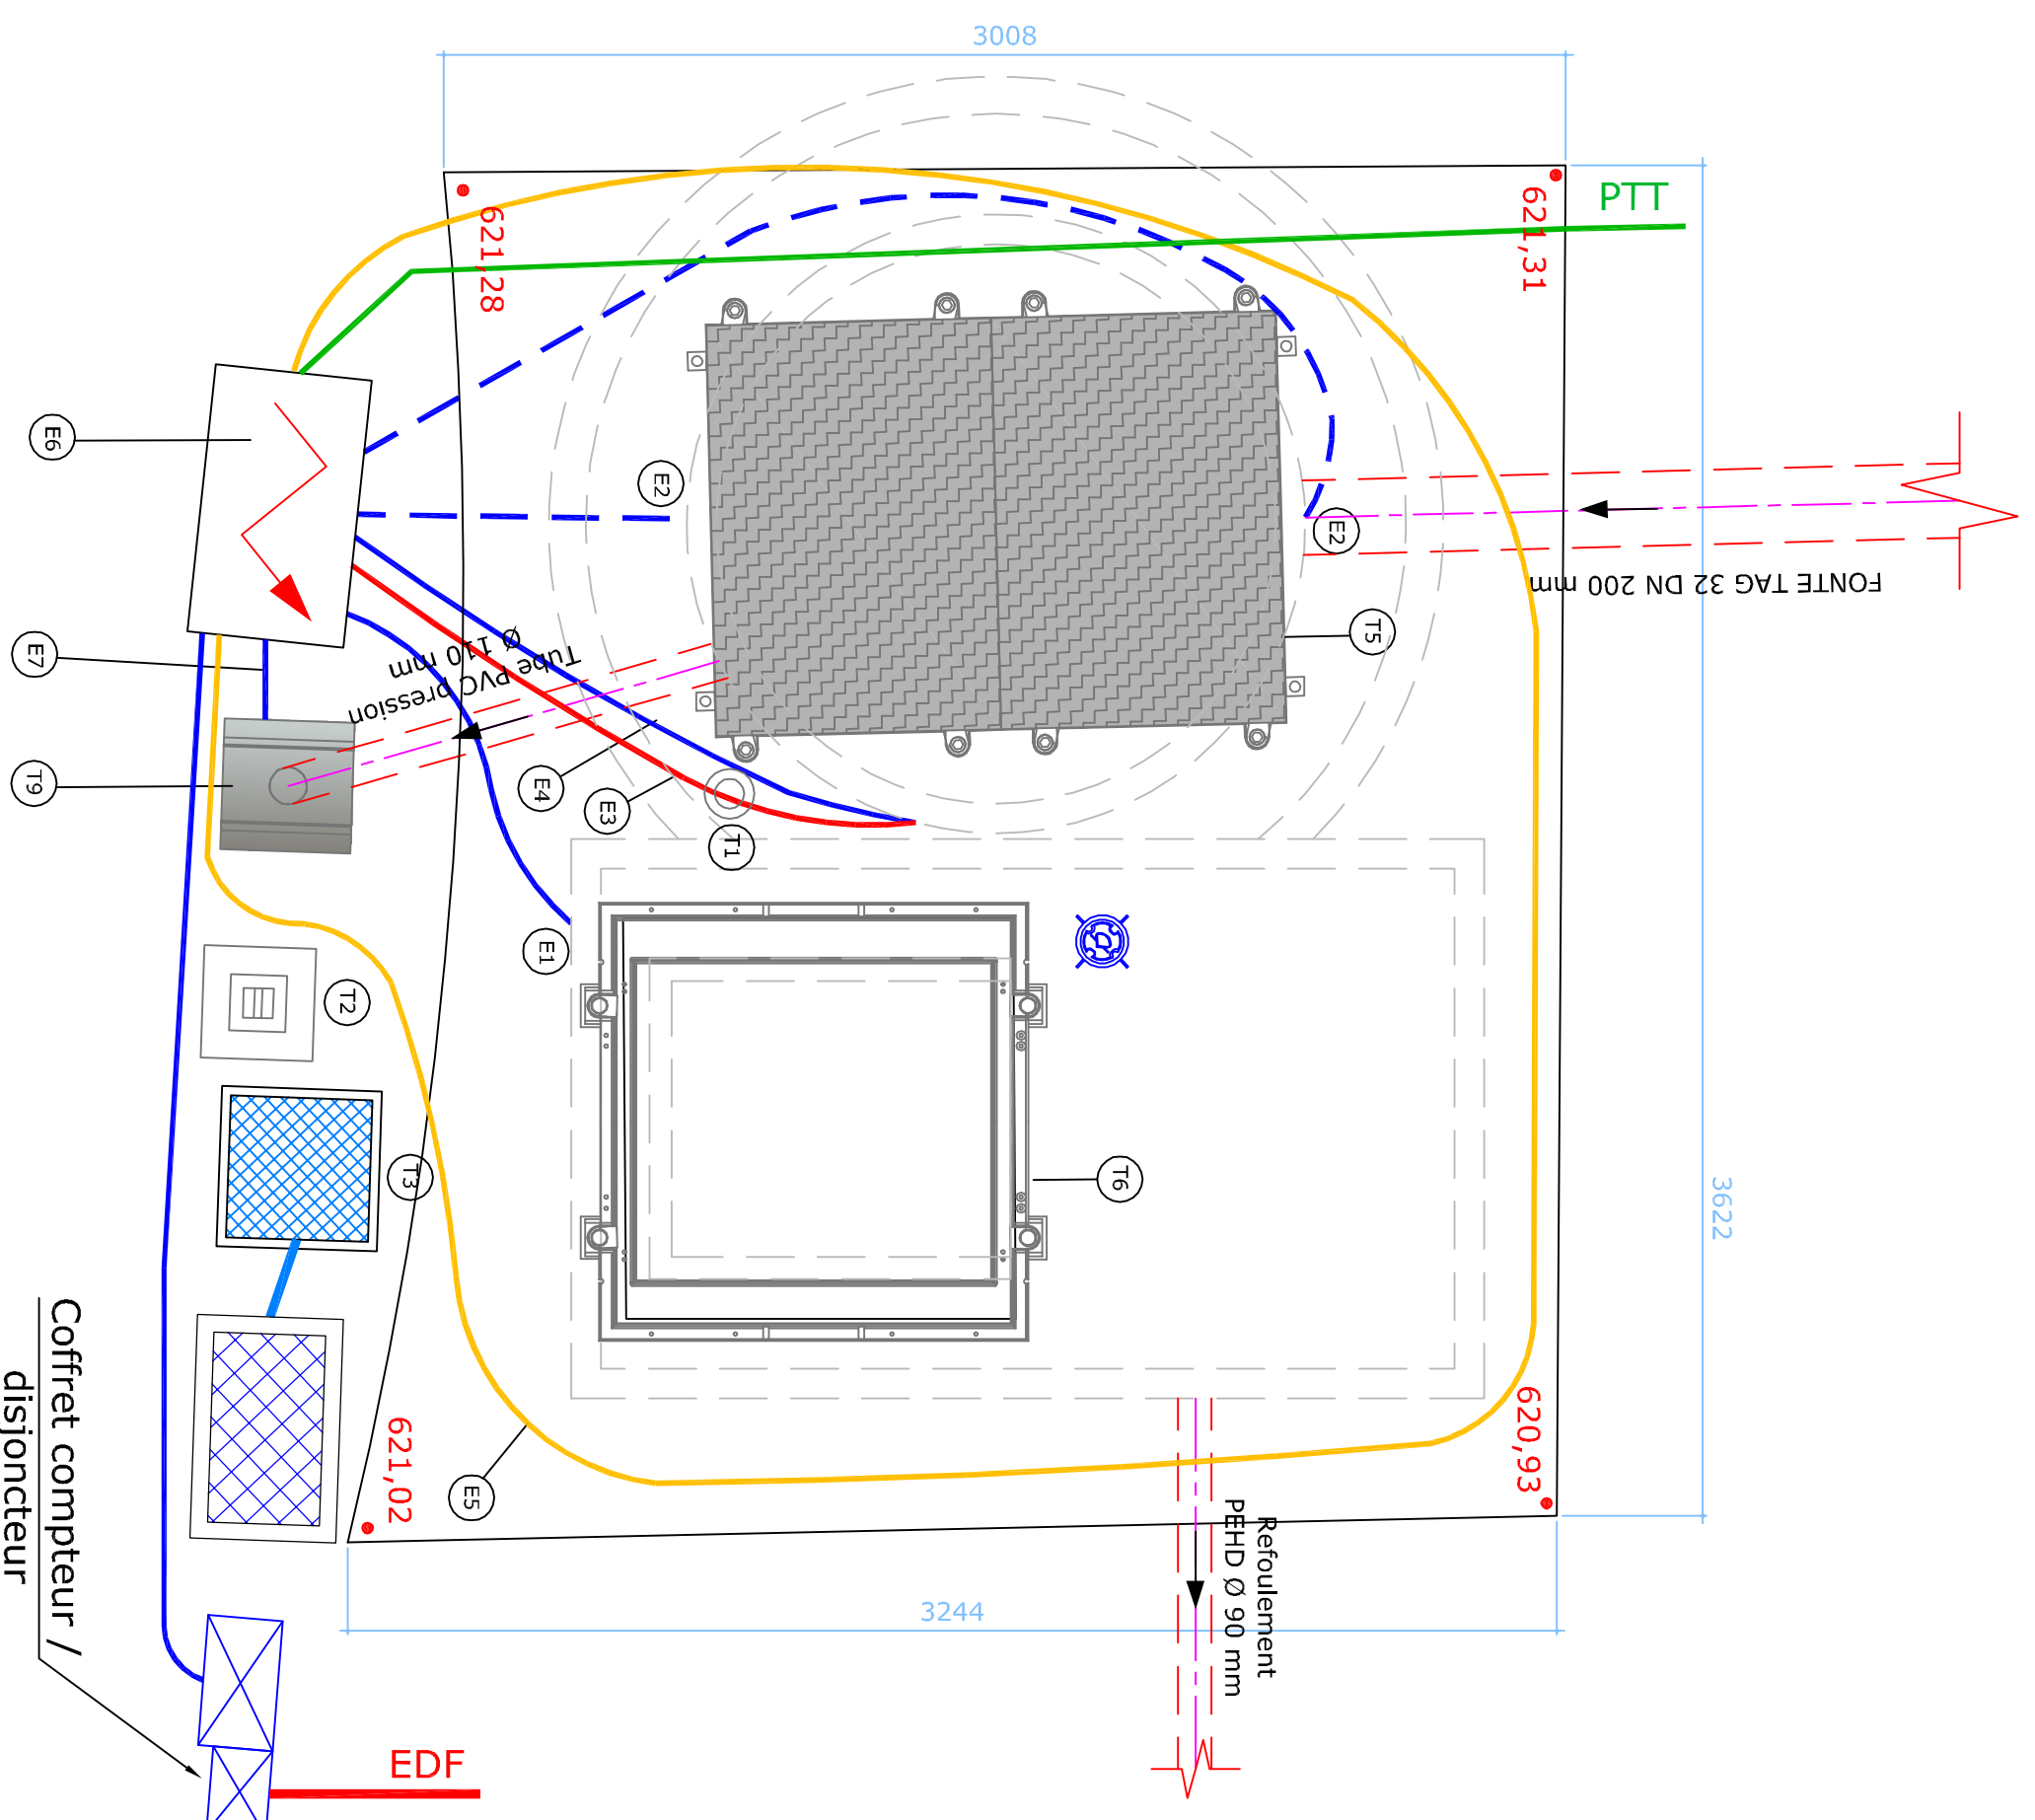

REPÈRE	DESCRIPTION	QUANTITÉ


LISTE DES EQUIPEMENTS HYDRAULIQUES

Repertoire	DESCRIPTION


LISTE DES EQUIPEMENTS ELECTRIQUES

REPÈRE	DESCRIPTION	QUANTITÉ
(1)	Poutreau de puissance 150 kg	1 u
(2)	Poutrelle "ANTIC"	1 u
(3)	Banc de démarrage inextinguible sous regard avec couverture fonce B25	1 u
(4)	Barre de guidage en inox 316L	4 u
(5)	Couverture du puit avec trappe fonce antichute (1,31x2,19 m décastré) D400 - grille anti chute	1 u
(6)	Couverture chambre à fumées sous regard sous antichute (0,96x0,85 m décastré) D400	1 u
(7)	Plaque de dégrillage aluminium - rail de guidage	1 u
(8)	Échelle d'escalier	1 u
(9)	Exhausteur d'air pour ventilation et désodorisation avec amorce de clapet actif, admission Ø 100 mm	1 u


LISTE DES EQUIPEMENTS TECHNIQUES

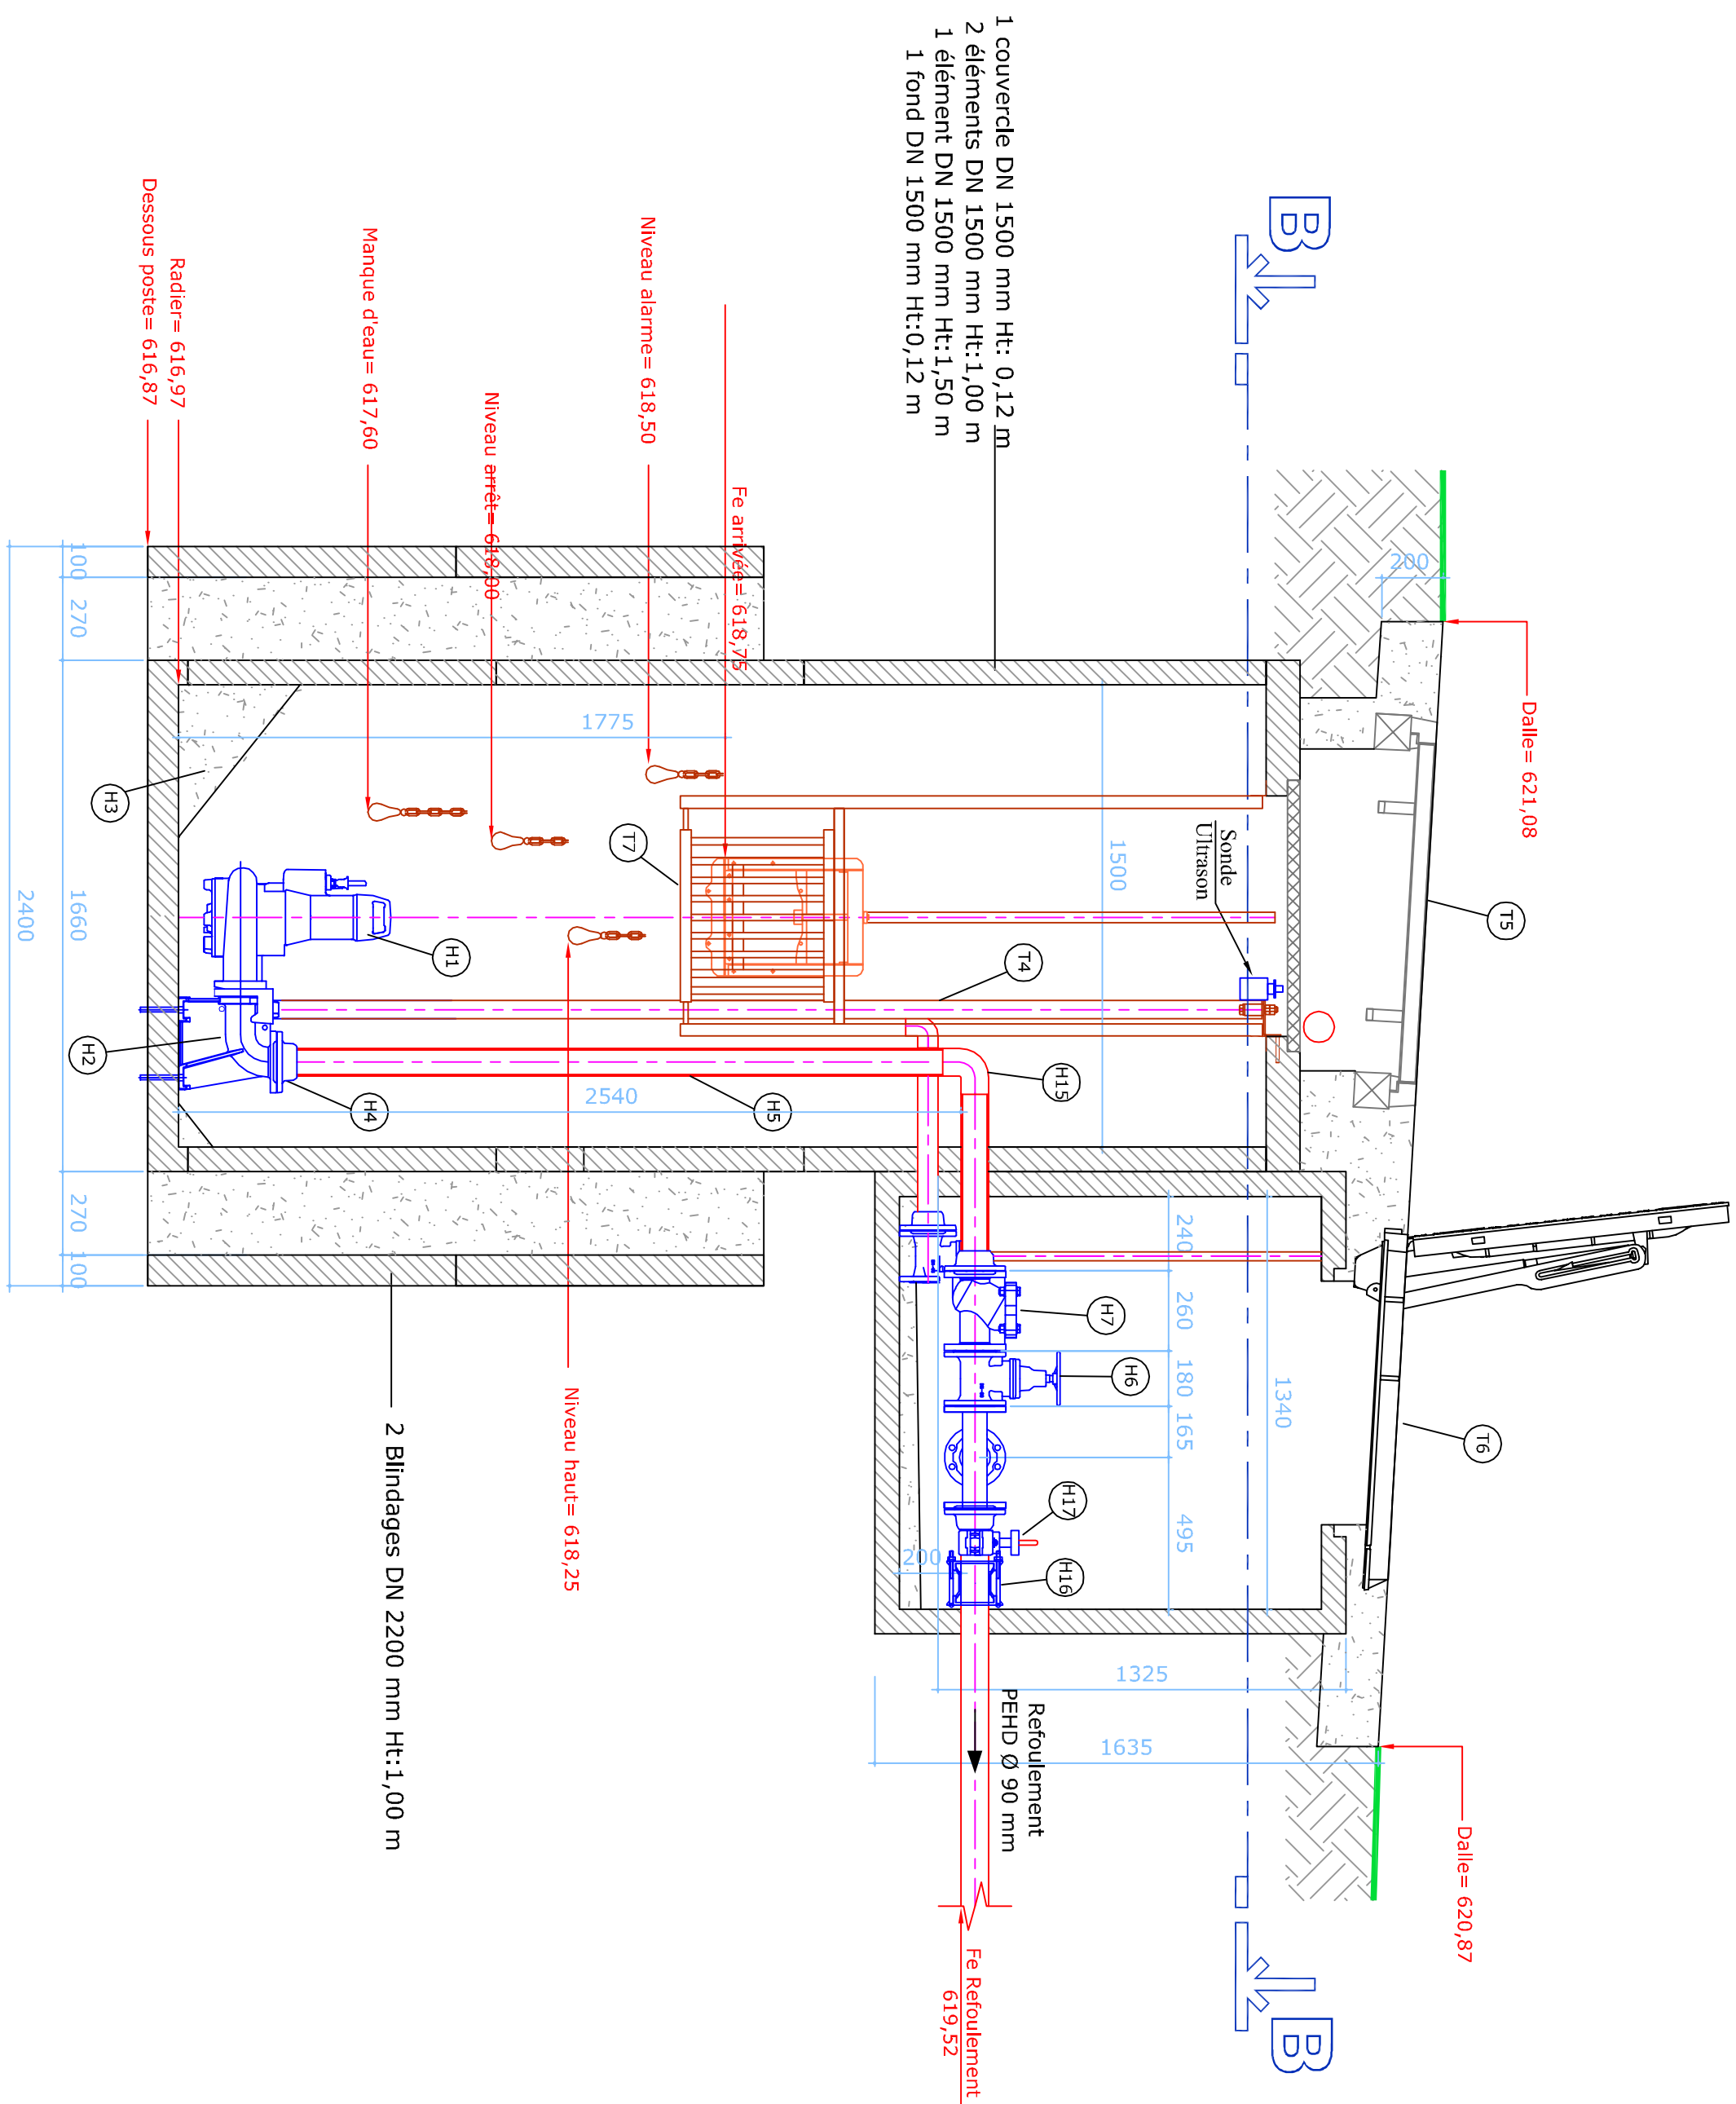

Goupes AA

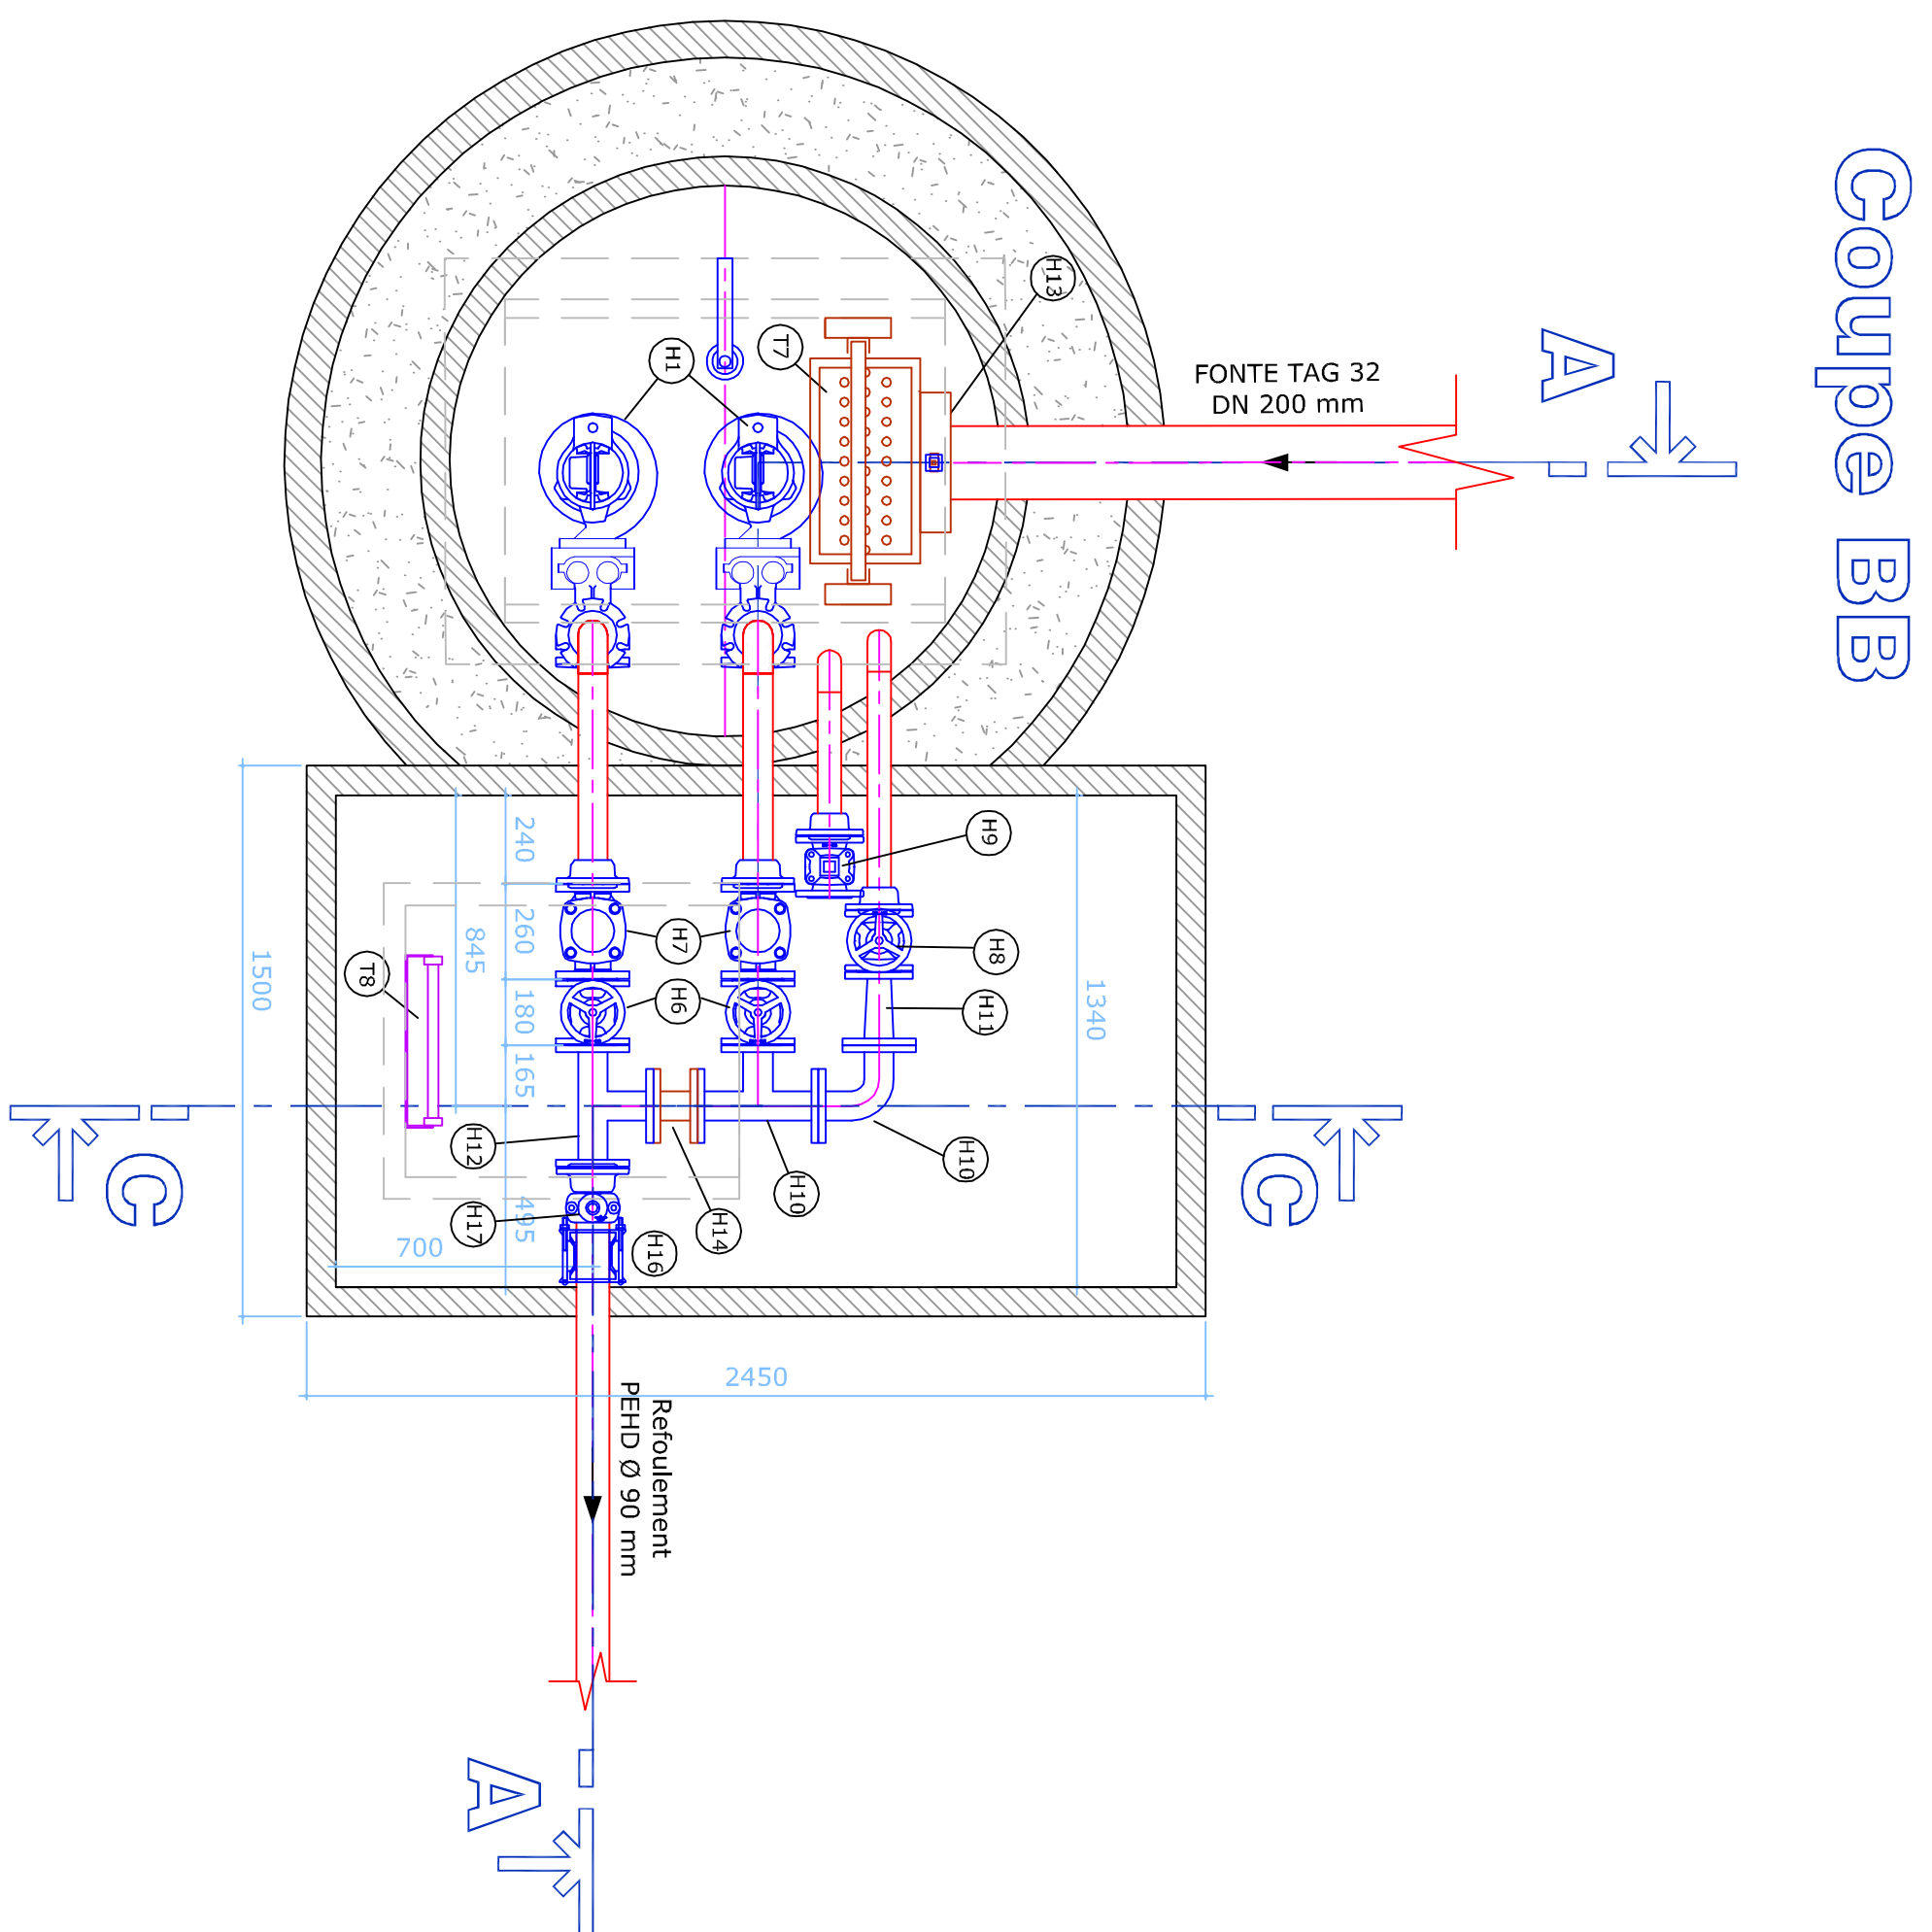

Coupe BB

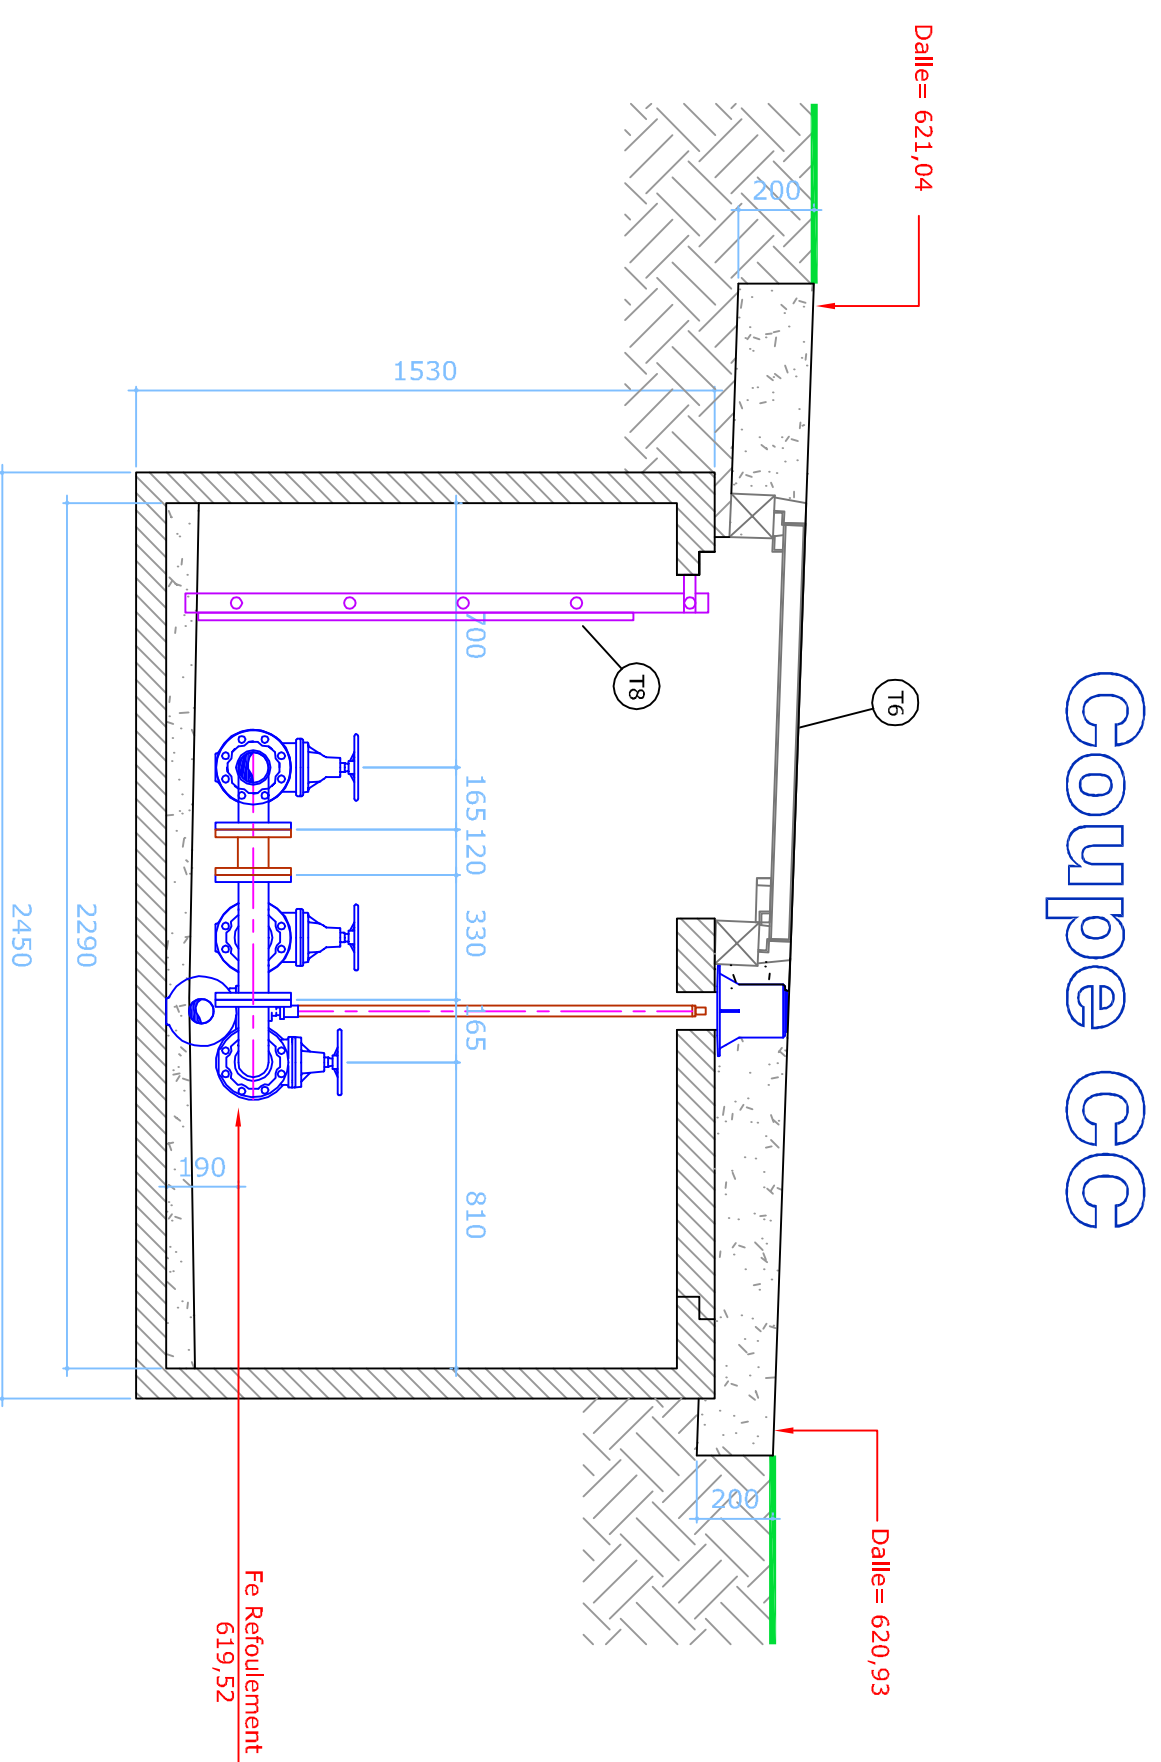

Coupe CC

LISTE DES EQUIPEMENTS TECHNIQUES

DEPARTEMENT DES HAUTES-PYRENEES

S.I.V.U. DE B.I.S.

5, rue de l'Hôtel de Ville
65410 SARRANCOLIN

ASSAINISSEMENT COLLECTIF ET TRAVAUX ANNEXES SUR LES COMMUNES DE BEYREDE-JUMET, ILHET ET SARRANCOLINE

Conduite d'opération DOT DES HAUTES PYRENEES	Coordonnateur sécurité INGENIERIE CONSTRUCTION	Maître d'œuvre BUREAU ETUDES A ET F - DUMONS	Co-architecte SARFEGE INGENIERUS CONSEILS
Service : Travaux et Equipement Bureau : Travaux et Equipement 16051 TARNES DOHA TEL : 06 82 19 84 89 TEL : 06 82 17 41 41 Logo of the French Republic Logo of the French Republic Logo of the French Republic	1, rue du CHAÛ 33000 AUCH TEL : 05 62 82 10 11 FAX : 05 62 82 10 18 ingc	17, Avenue de France 31007 TOULOUSE TEL : 05 61 12 66 66 FAX : 05 61 12 66 77 DUMONS BUREAU ETUDES A ET F - DUMONS	239, Avenue de France - AUCH 31100 TOULOUSE TEL : 05 62 06 36 40 FAX : 05 62 06 37 23 SAFEGE Ingenierie Conseil
	N affaire : 178 VR 022		N affaire : P40196501

COMMUNE DE SARRANCOLIN

Traversée du chemin de fer - PK 138,214

Secteur 11 - Planche 1

TABLEAU DES MODIFICATIONS

Indice	Date	Emetteur	Vérifié par	Objet
A	22/10/2010	BLANCHARD	Y. MATHIAU	PLAN INITIAL
B	04/07/2011	BLANCHARD	Y. MATHIAU	ADAPT. PROJET EN LONG

ENTREPRISE MANDATAIRE

PHASE



TRAVAUX PUBLICS

15, Route Nationale
31300 GARDIENNE

1

TRAVAILUX PUBLIC

16. Route N
31380 GA

id nullo 88	...
IDECH	...

04/07



JX PUBLICS

31380 GARDECH
5, Route Nationale 88


...

04/01/2011

Phase	Communauté	Émetteur	Spécialité	Nature du document	N° du document	Révision
DOE	SAR	GPT	RD	DS	110	B

Références du plan : DOE-PD-100-3.000

Canalisation	Diamètre	Matériau	Lg traversée
Eaux Usées	200 mm	fonte intégral	13.86 ml

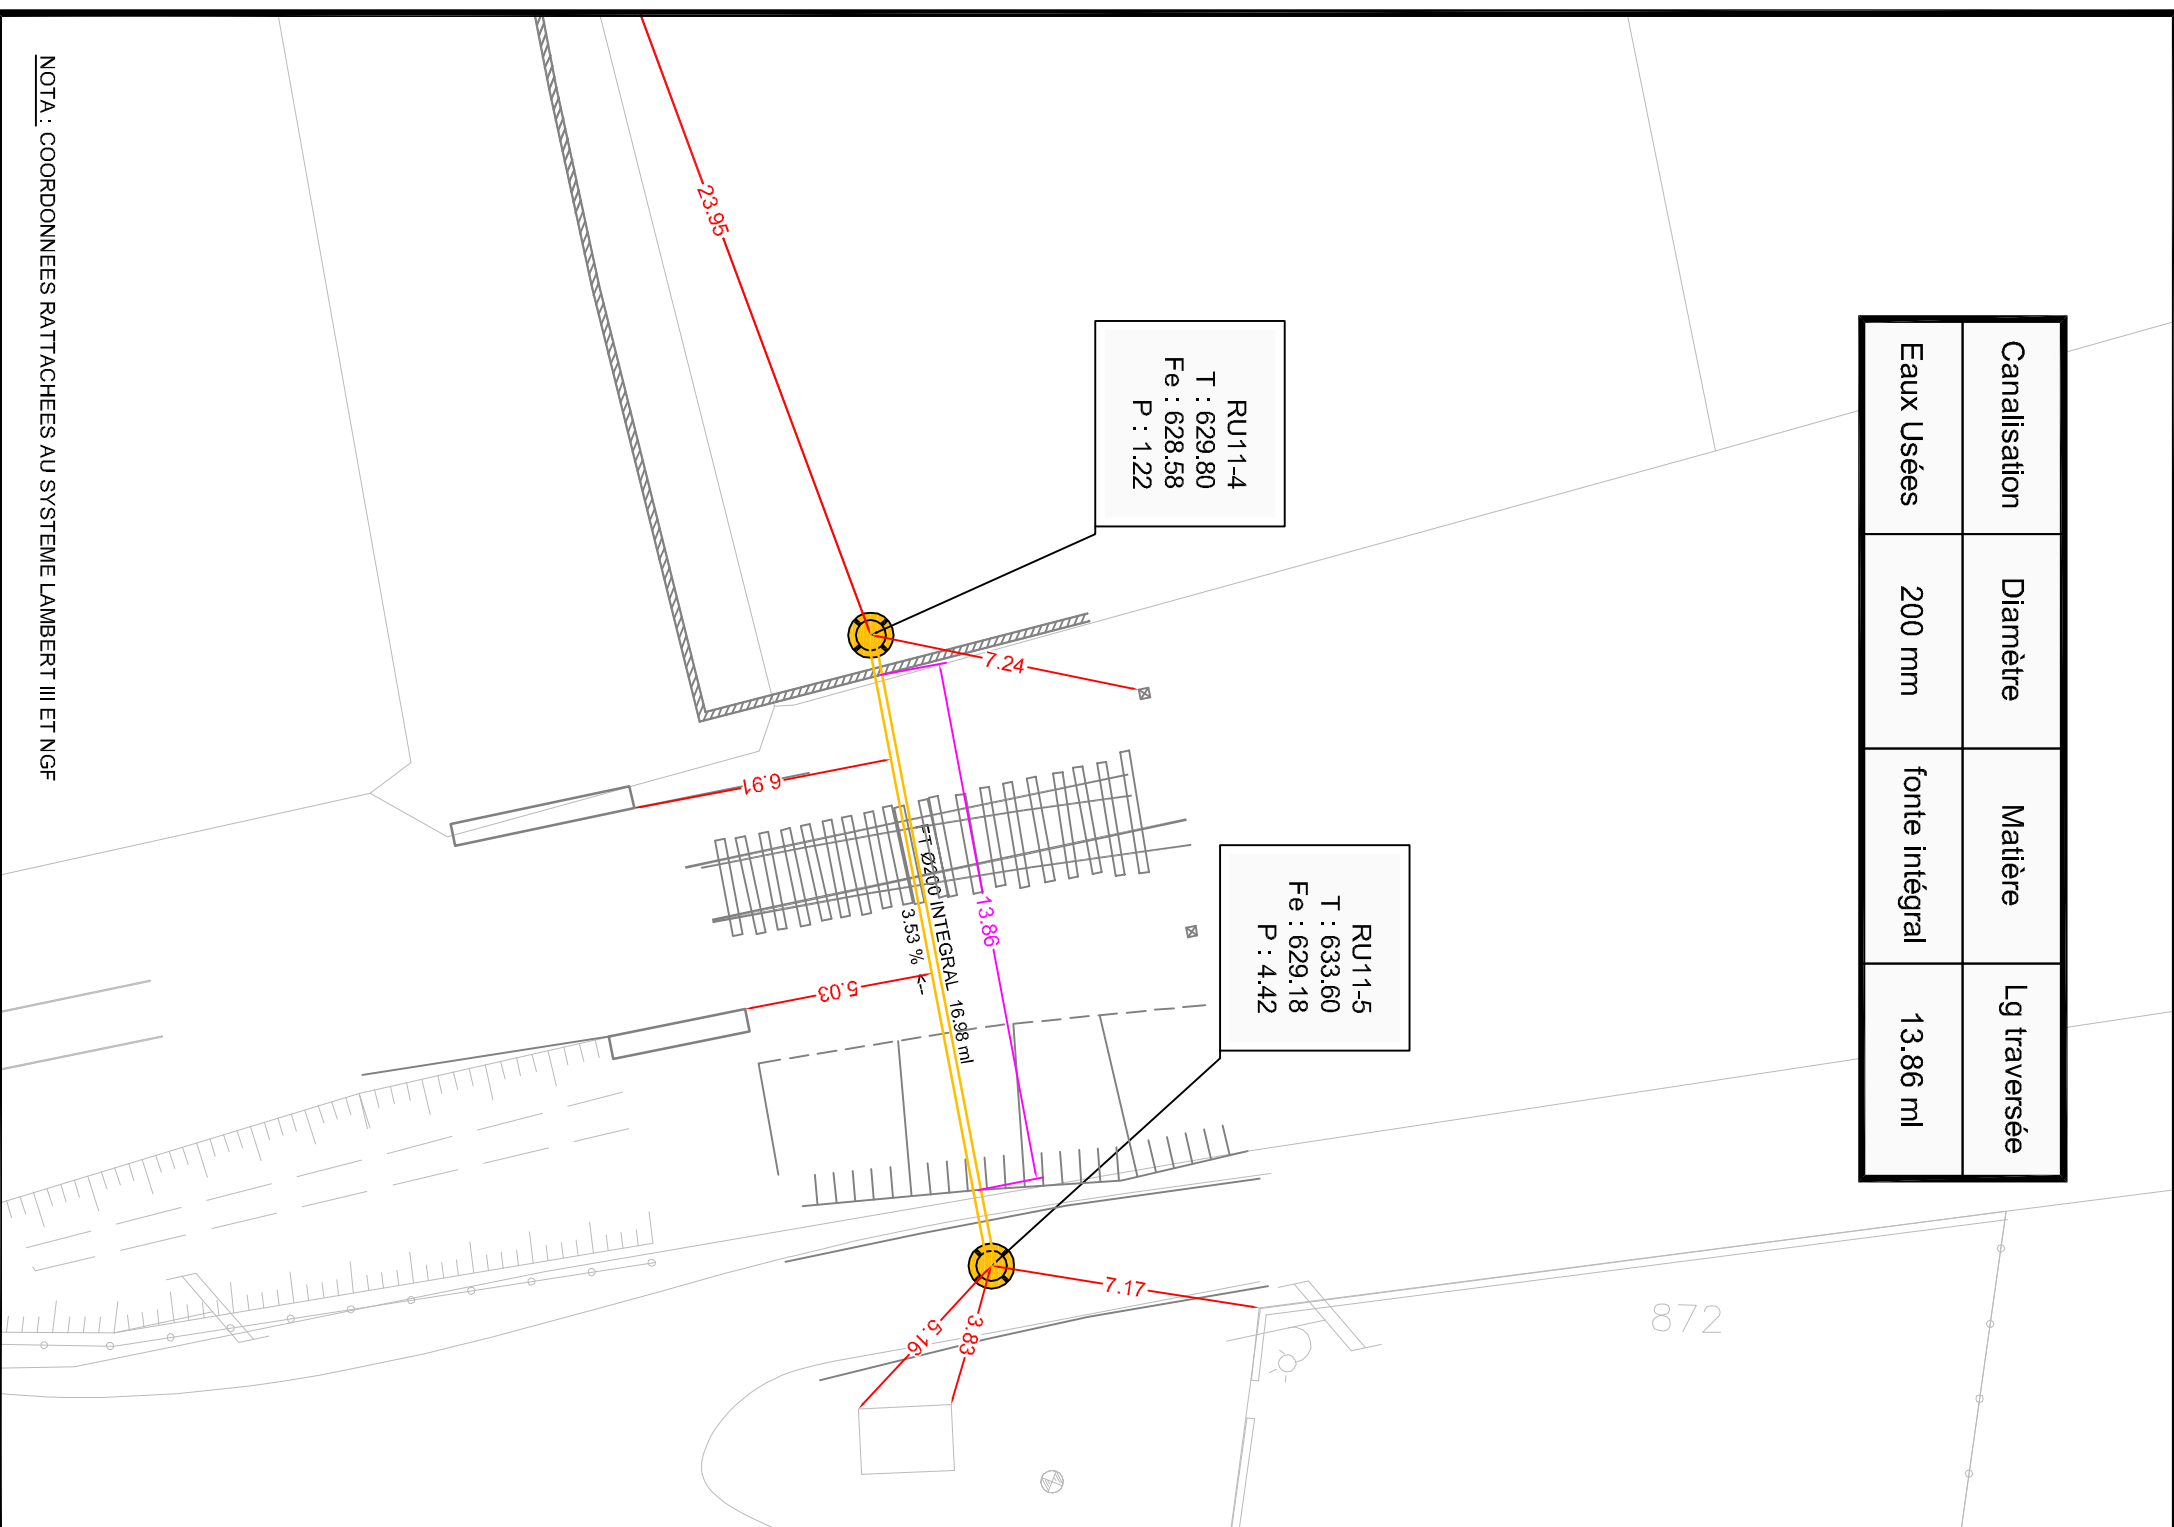

NOTA : COORDONNEES RATTACHEES AU SYSTEME LAMBERT III ET NGF



Profil entre les noeuds RU11-5-RU11-4



TRAVAUX PUBLICS

Echelle en X : 1/100
Echelle en Y : 1/100

Echelle en Y : 1/100

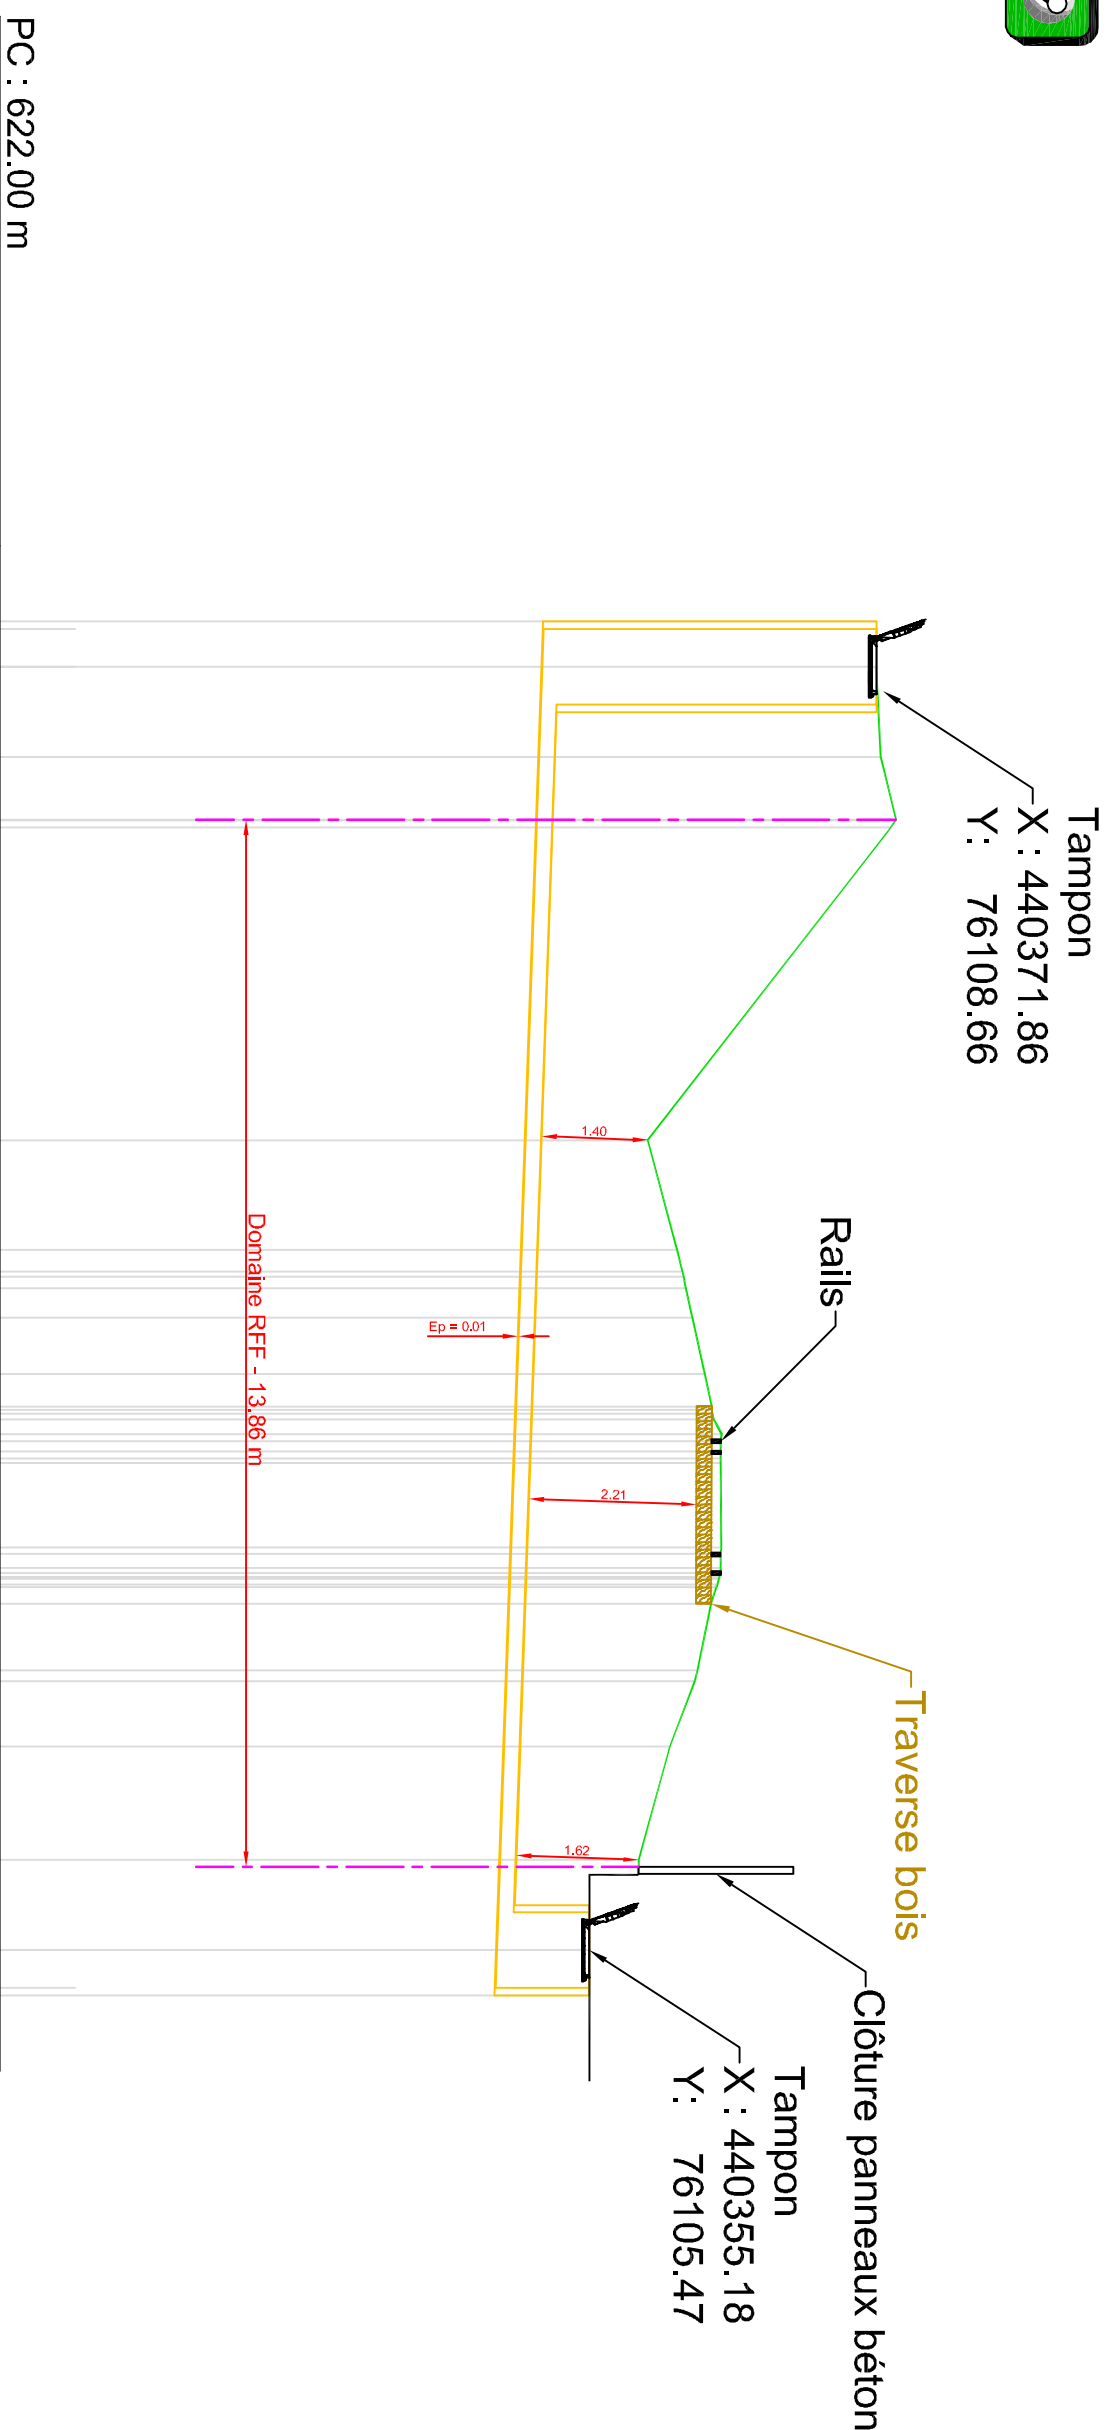

PC : 622.00 m		RUT1-5		RUT1-4	
Numeros des regards					
Cotes Terrain Naturel	633.60				
	633.60				
Distances partielles	0.60	1.20	0.83		
				4.24	
Cotes fil deau Projet	629.20				
	629.18				
Profondeurs Projet					
	4.42	4.52	4.75		
Distances partielles					
	0.60				
Distances cumulées					
Pentes (Projet)	-0.50				
	0.00				
Dimensions et matériaux					
				FT 6000 INTEGRAL	
				-36.30 mm / m	
				16.68	
				0.50	
				16.98	
				17.48	



DEPARTEMENT DES HAUTES-PYRENEES

S.I.V.U. DE B.I.S.
5, rue de l'Hôtel de Ville
65410 SARRANCOLIN

ASSAINISSEMENT COLLECTIF ET TRAVAUX ANNEXES SUR LES COMMUNES DE BEYREDE-JUMET, ILHET ET SARRANCOLIN


		Co-Coordinateur SARFEGE INGENIERIES CONSEILS  239, Avenue de France - BUC 31707 TOULOUSE TEL : 05 62 06 36 00 FAX : 05 62 06 37 23	Maître d'œuvre SARFEGE INGENIERIES CONSEILS  239, Avenue de France - BUC 31707 TOULOUSE TEL : 05 62 06 36 00 FAX : 05 62 06 37 23

COMMUNE DE ILHET
Traversée du chemin de fer - PK 138,539
Secteur 08 - Planche 1

TABLEAU DES MODIFICATIONS				
Indice	Date	Emetteur	Verifié par	Objet
A	22/10/2010	BLACQURPALE	Y.MOIRON	PLAN INITIAL
B	18/01/2011	BLACQURPALE	Y.MOIRON	AJOUT PROFIL EN LONG


Canalisation	Diamètre	Matériau	Lg traversée
Eaux Usées	200 mm	fonte intégral	12,81 ml
Eaux pluviales	300 mm	fonte intégral	12,86 ml

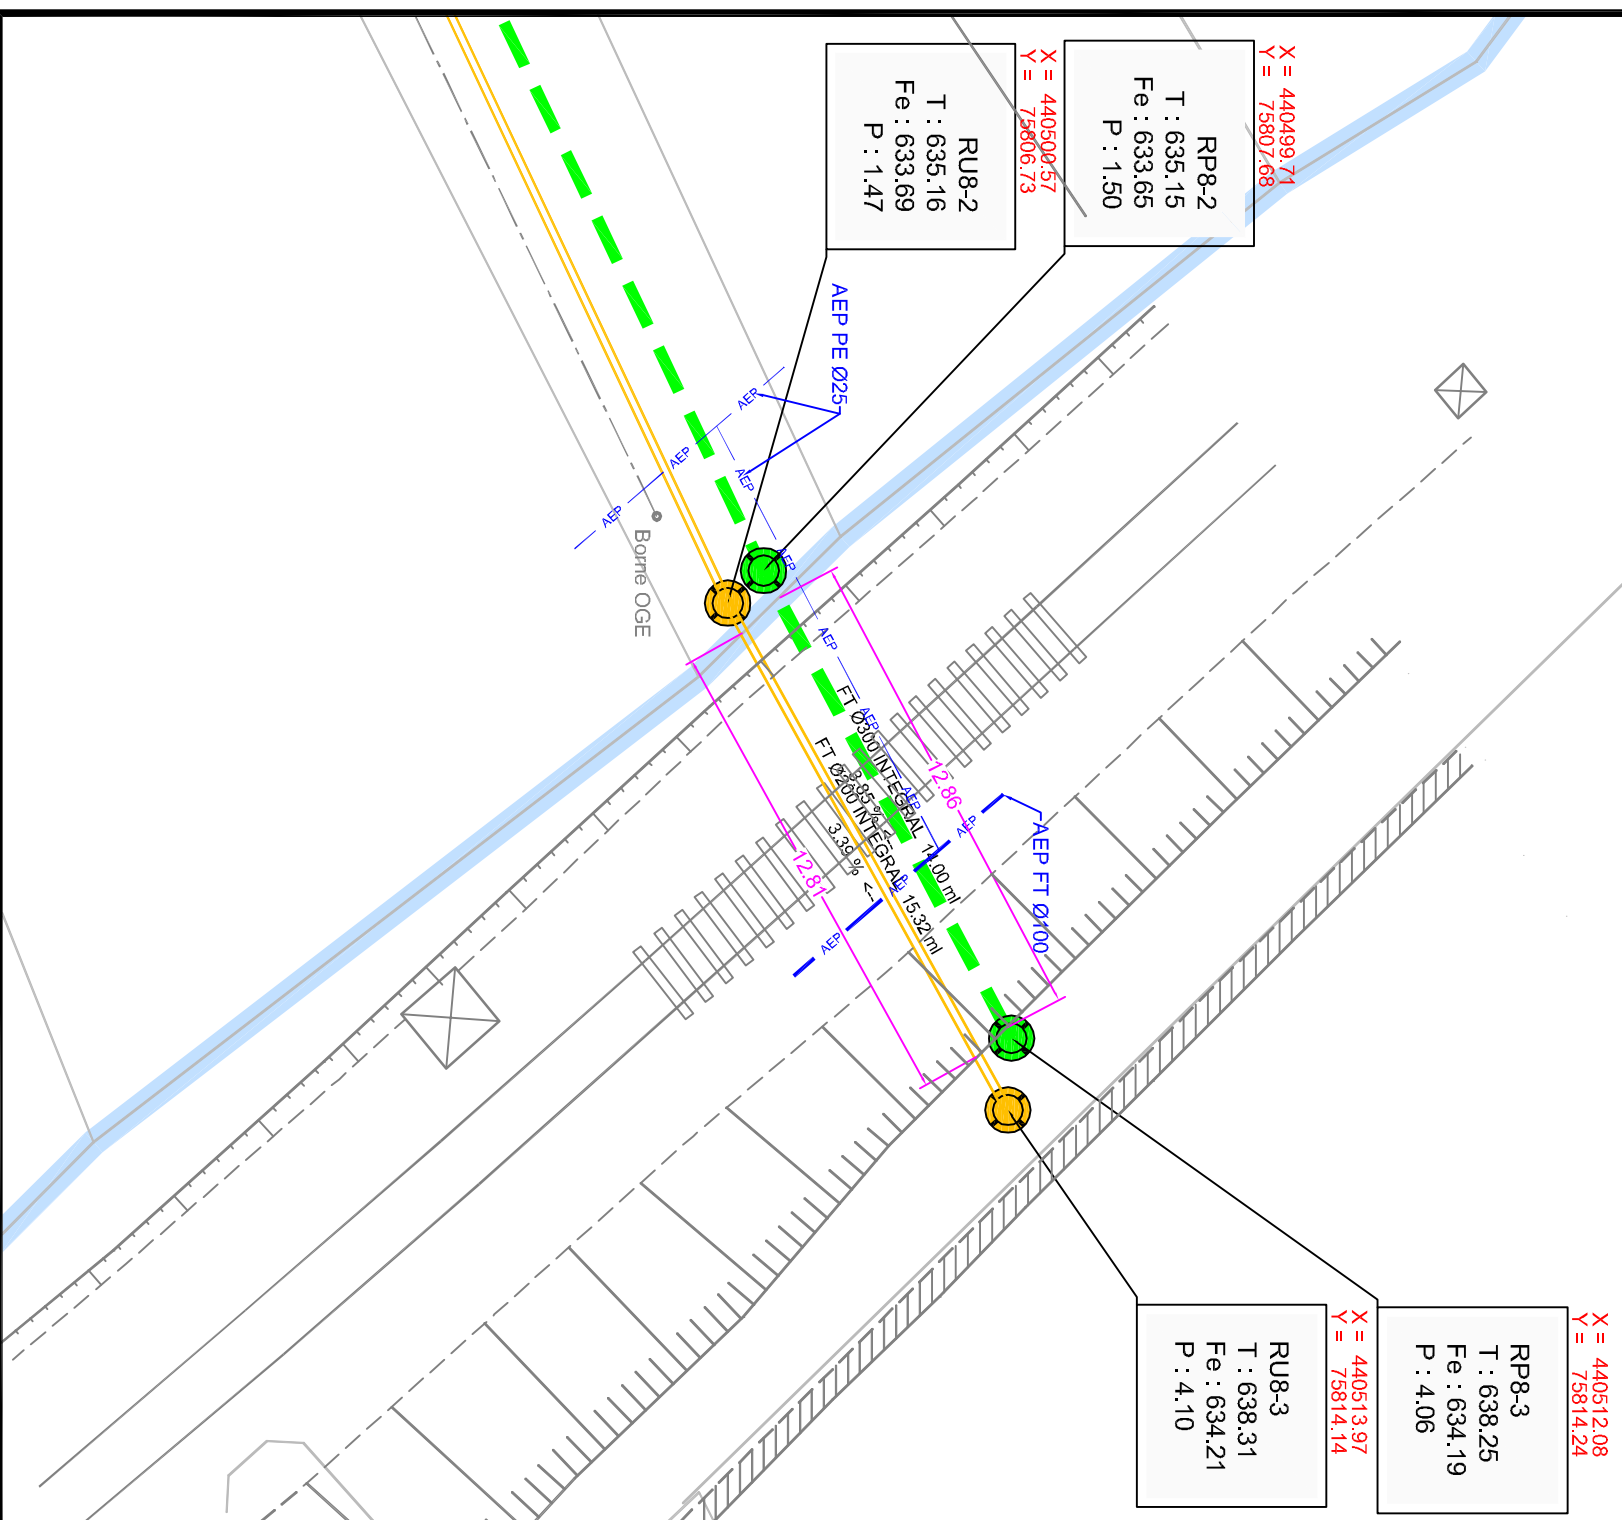

Profil entre les noeuds RU8-3 - RU8-2




Echelle en X : 1/100
Echelle en Y : 1/100

[illegible]




PC : -631.00 m	

**ASSAINISSEMENT COLLECTIF ET TRAVAUX ANNEXES
SUR LES COMMUNES DE BEYREDE-JUMET, ILHET ET SARRANCOLINE**

 
COMMUNE DE SARRANCOLIN
PLAN DES RESEAUX DIVERS
Secteur 1 - Planche 2

				PHASE	DOF

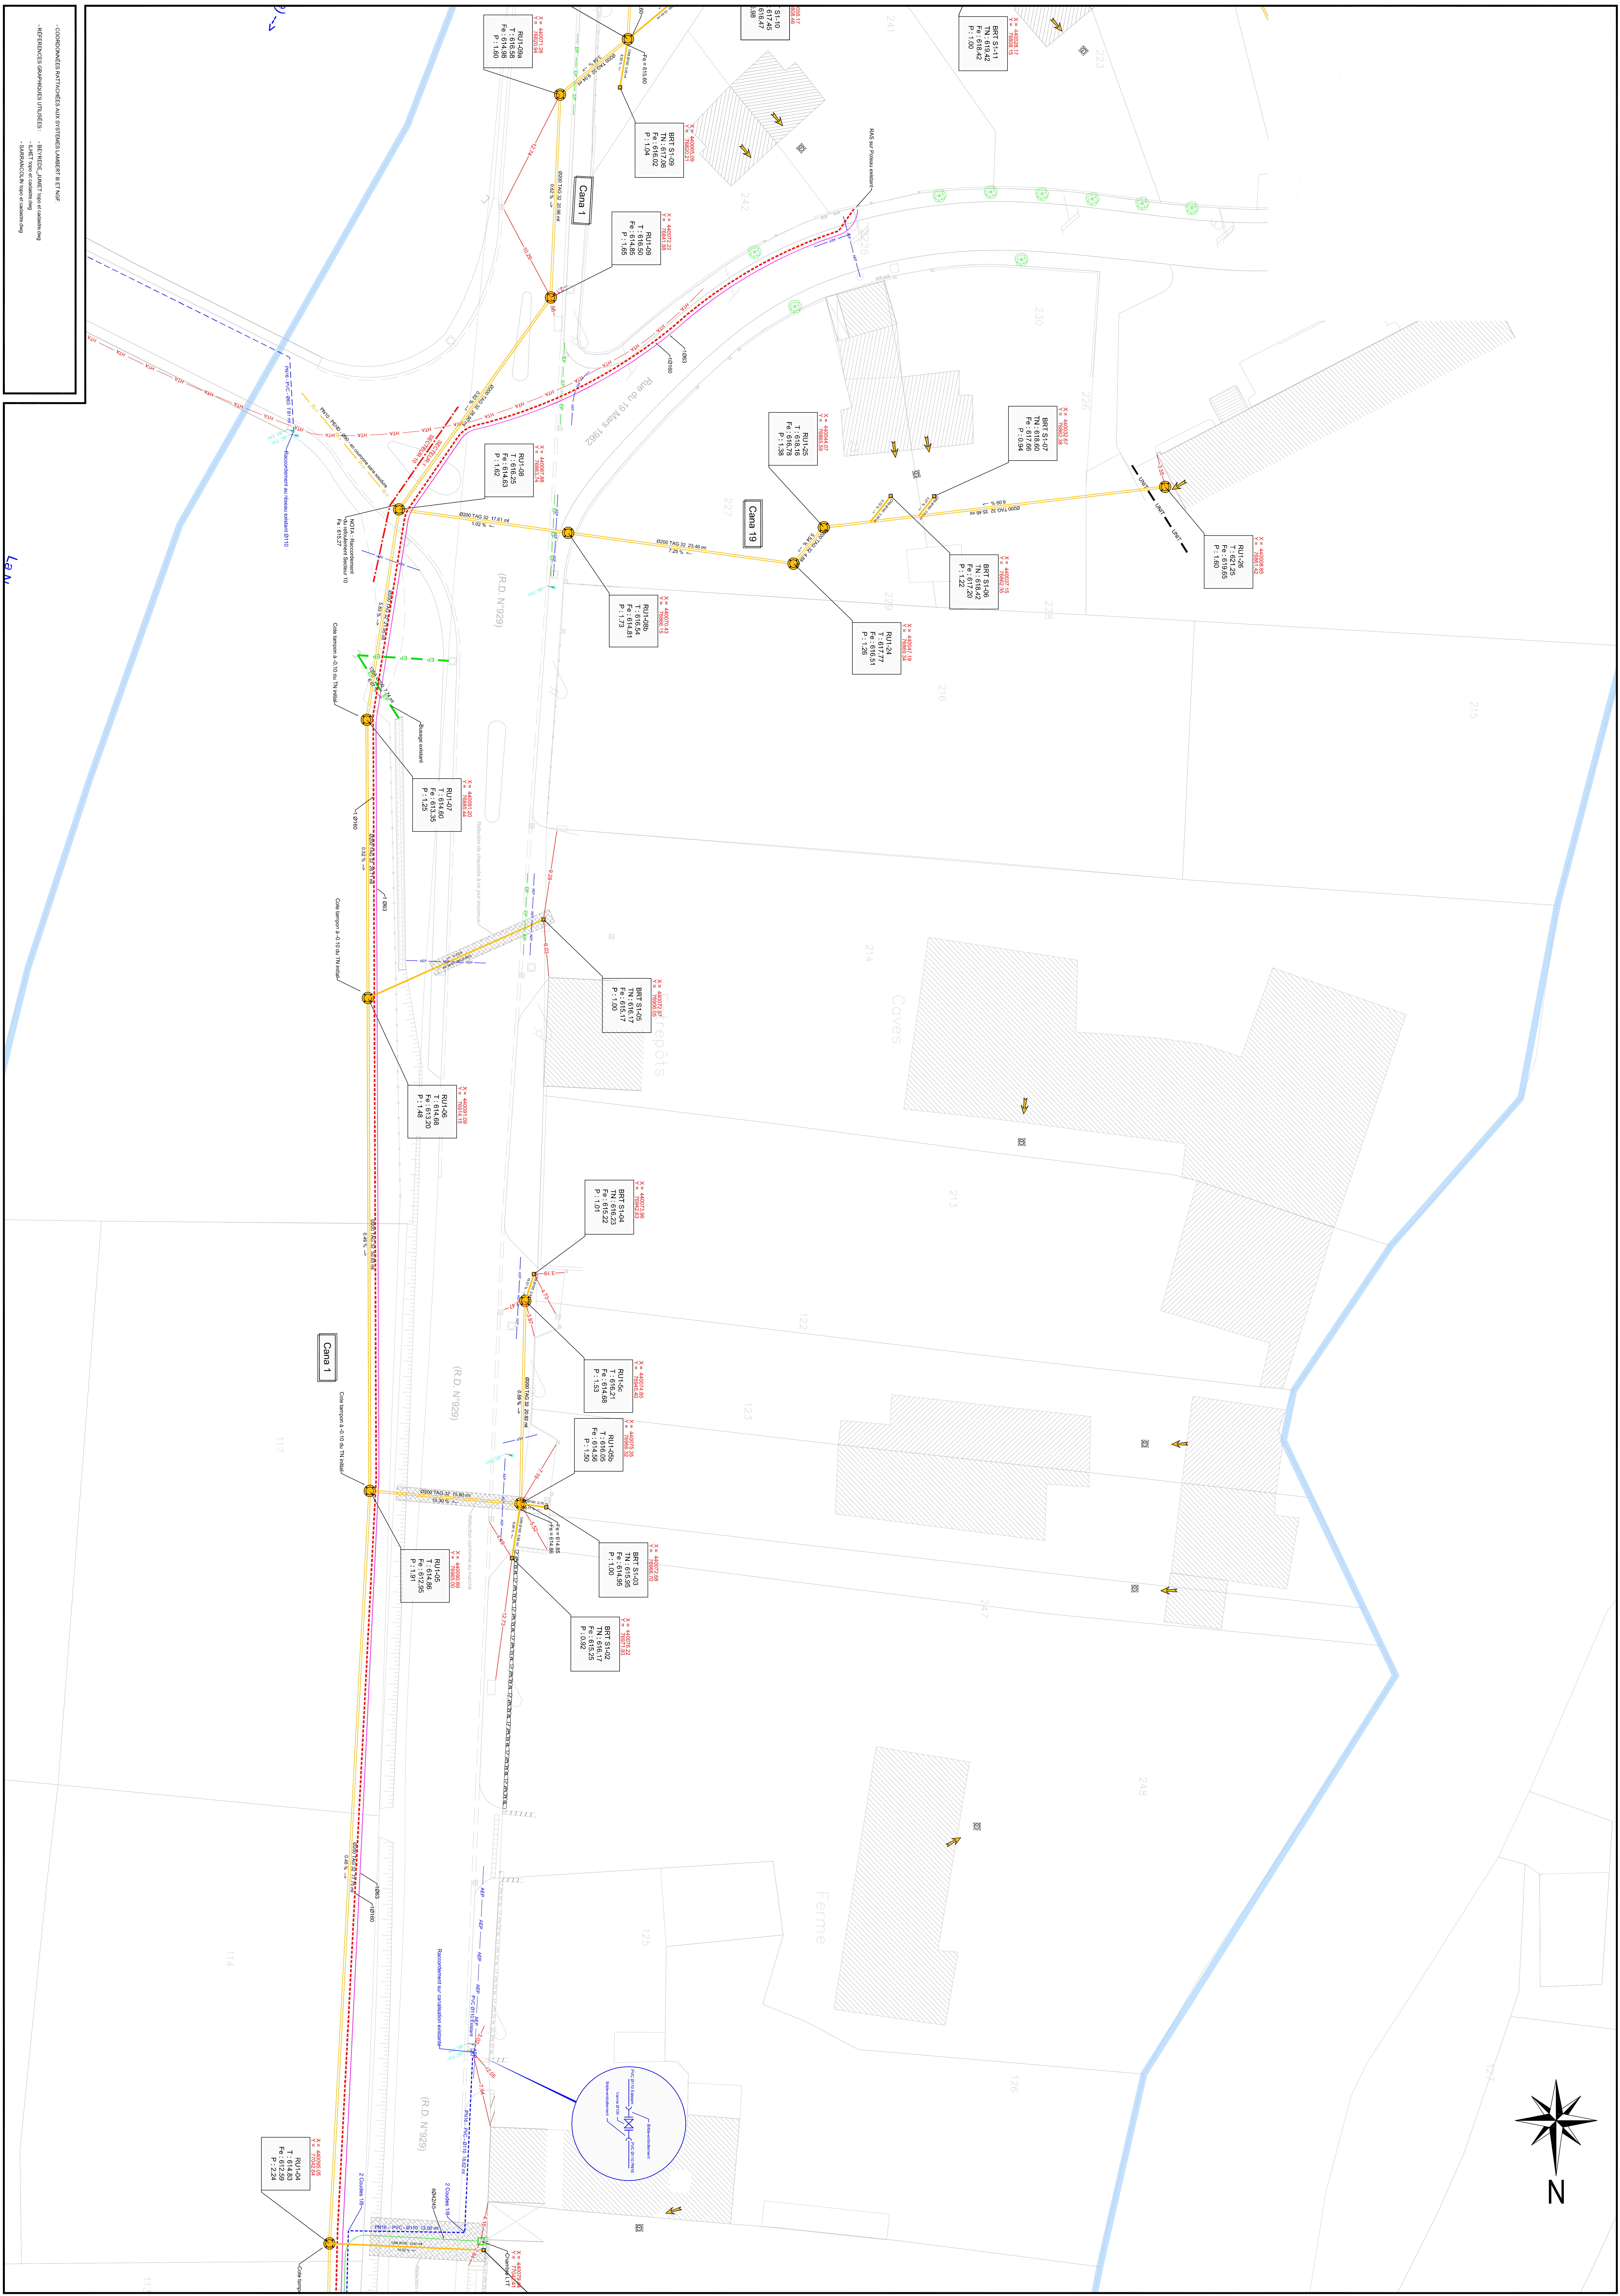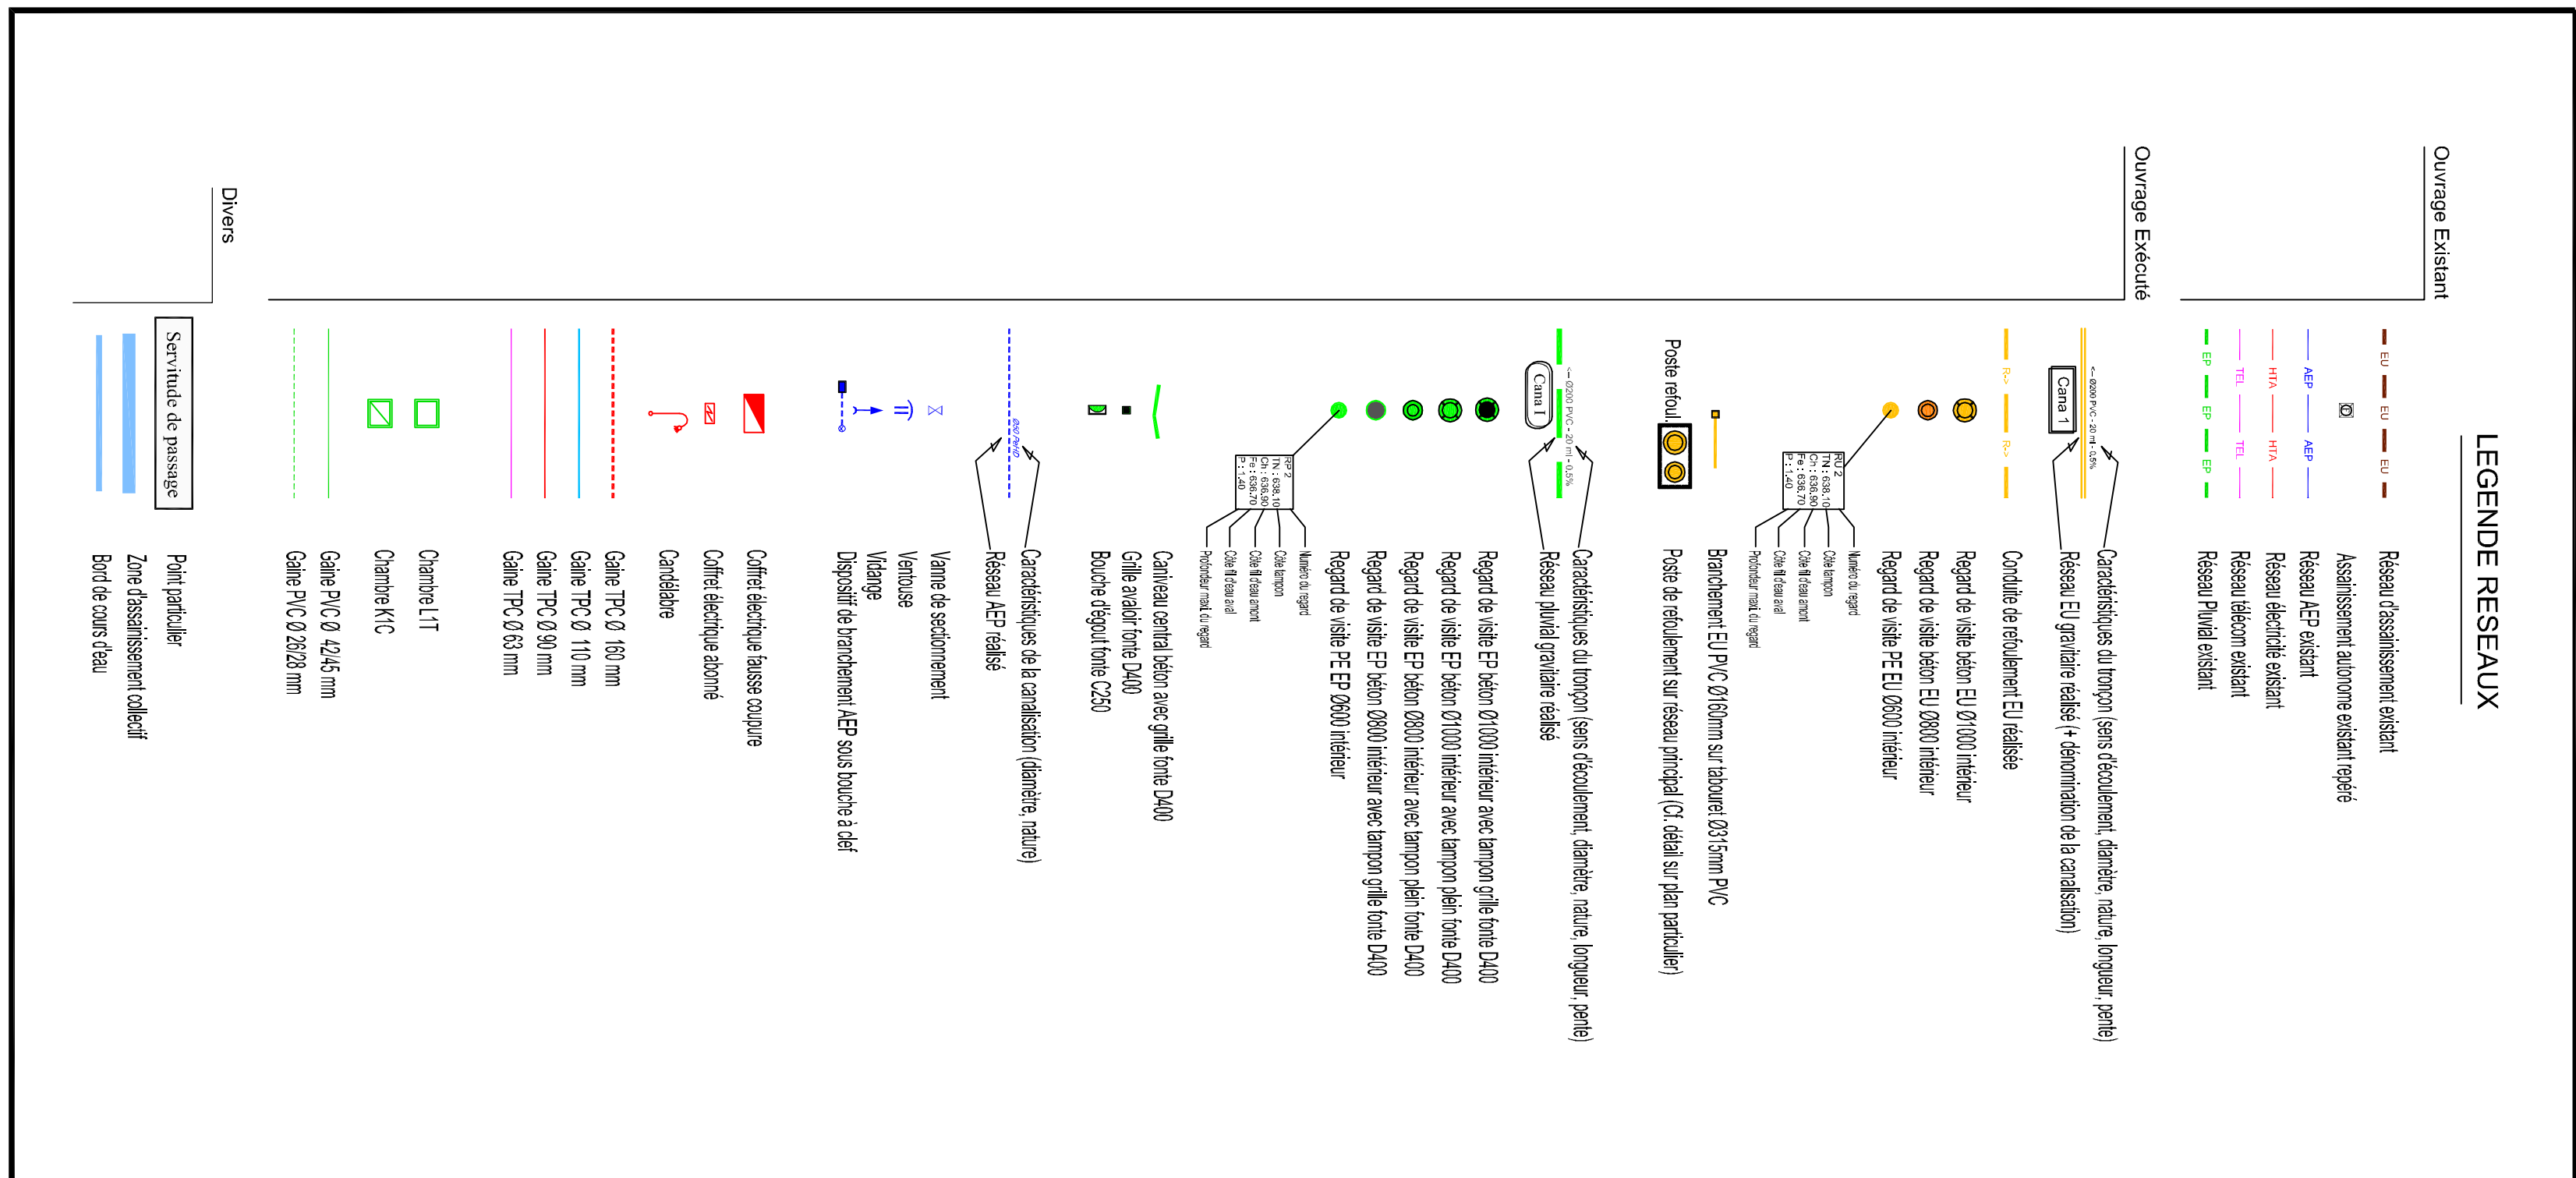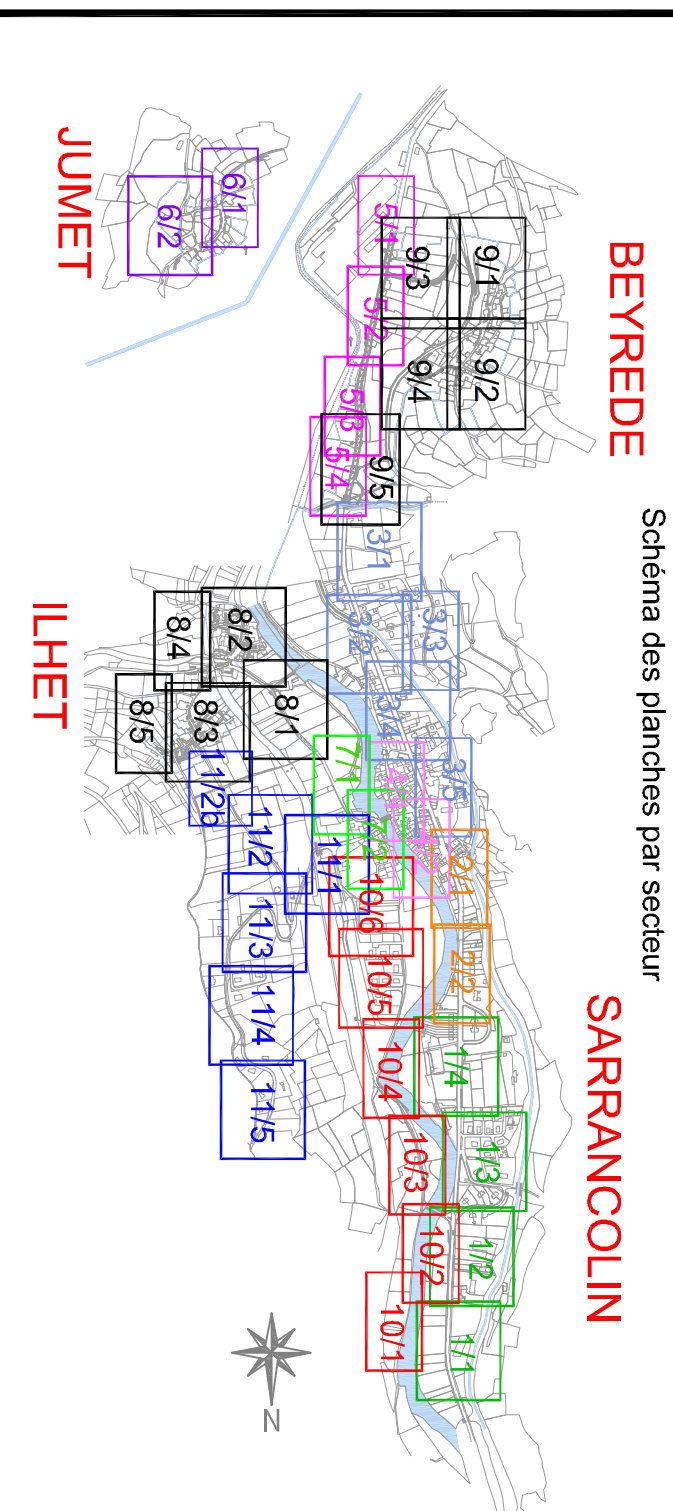
[illegible]

**ASSAINISSEMENT COLLECTIF ET TRAVAUX ANNEXES
SUR LES COMMUNES DE BEYREDE-JUMET, ILHET ET SARRANCOL**



Secteur 1 - Planche 3



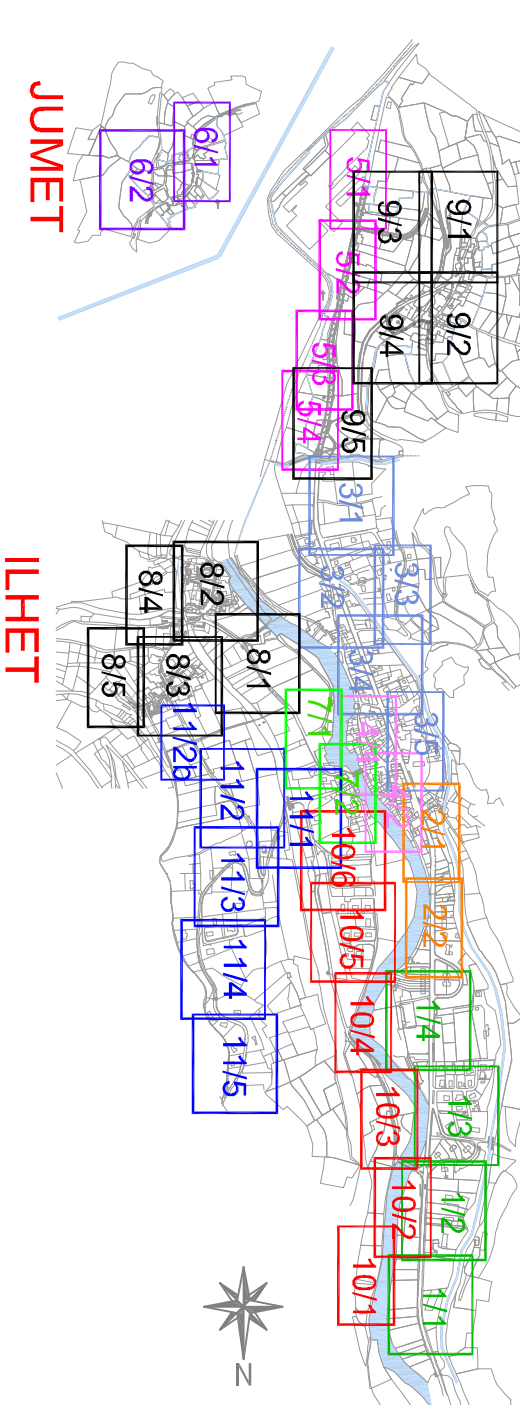[illegible]BEYREDE
SARRANCOLI

4


-

Outrage Exécute

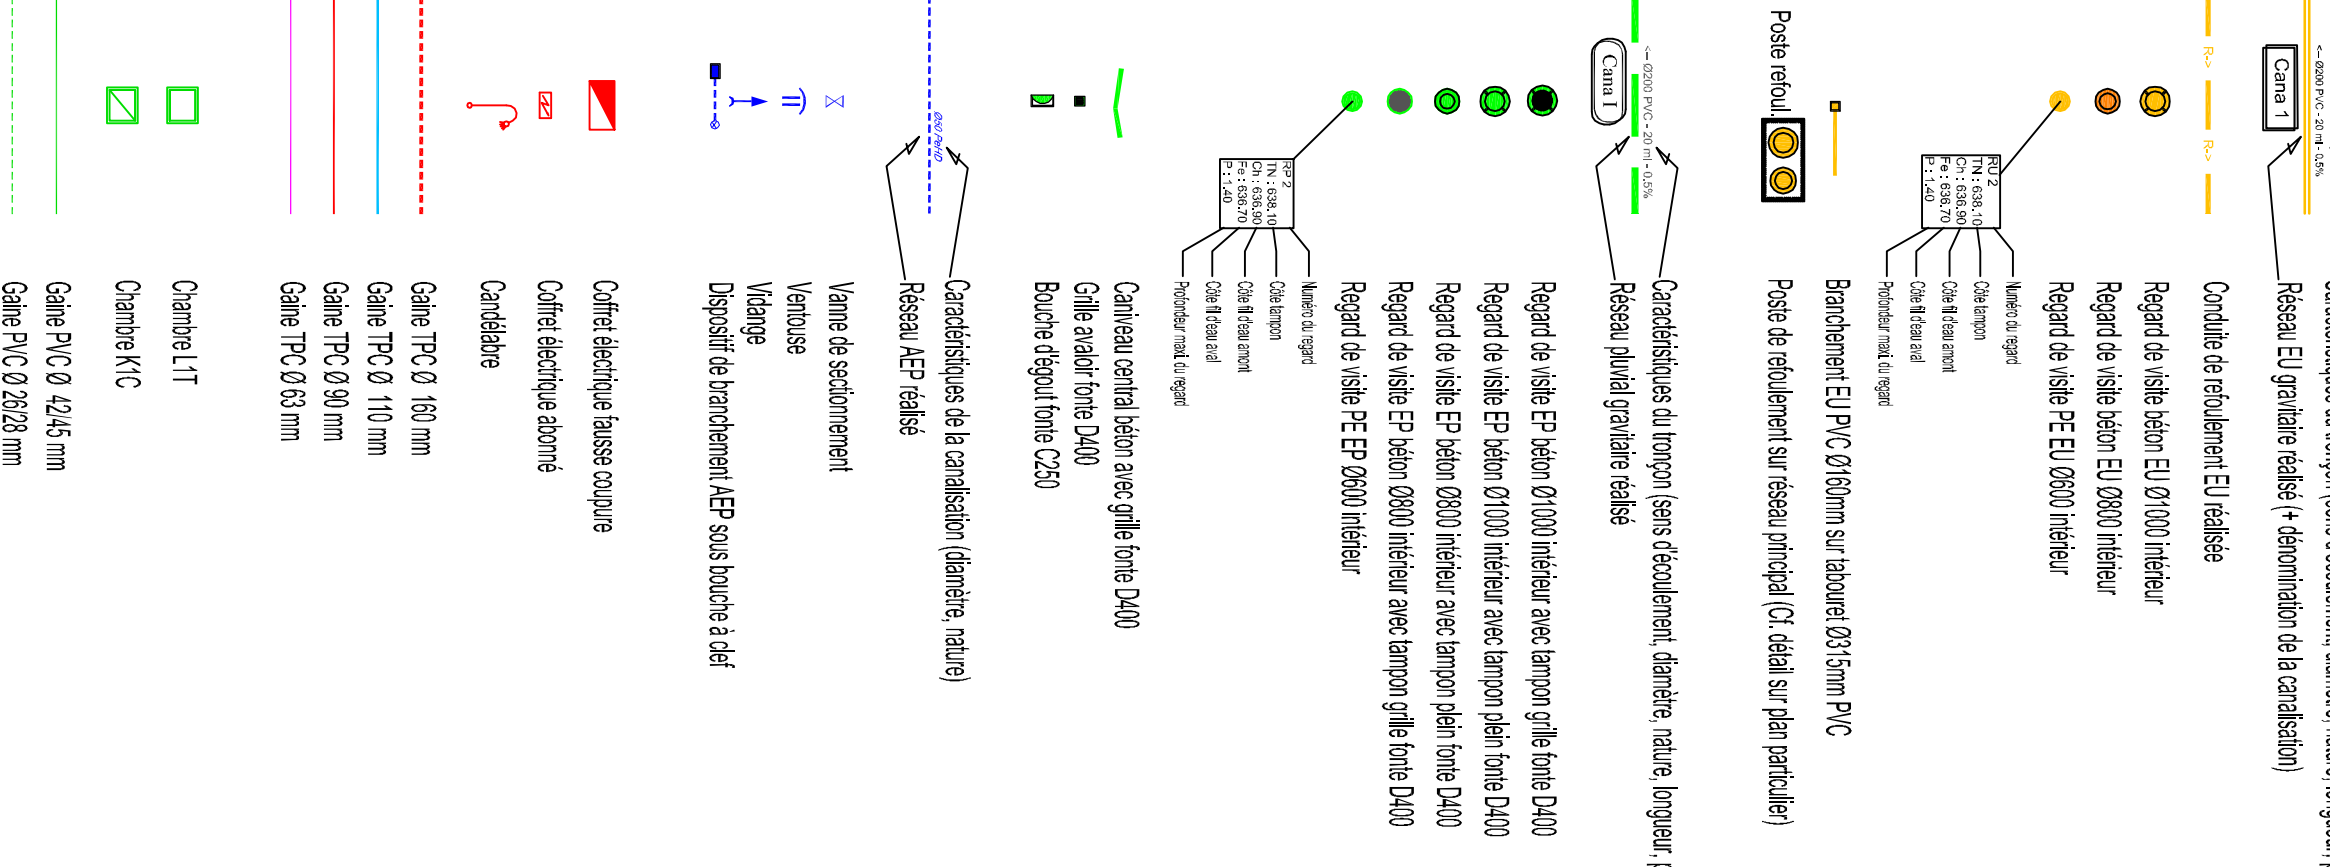

Div-

2774



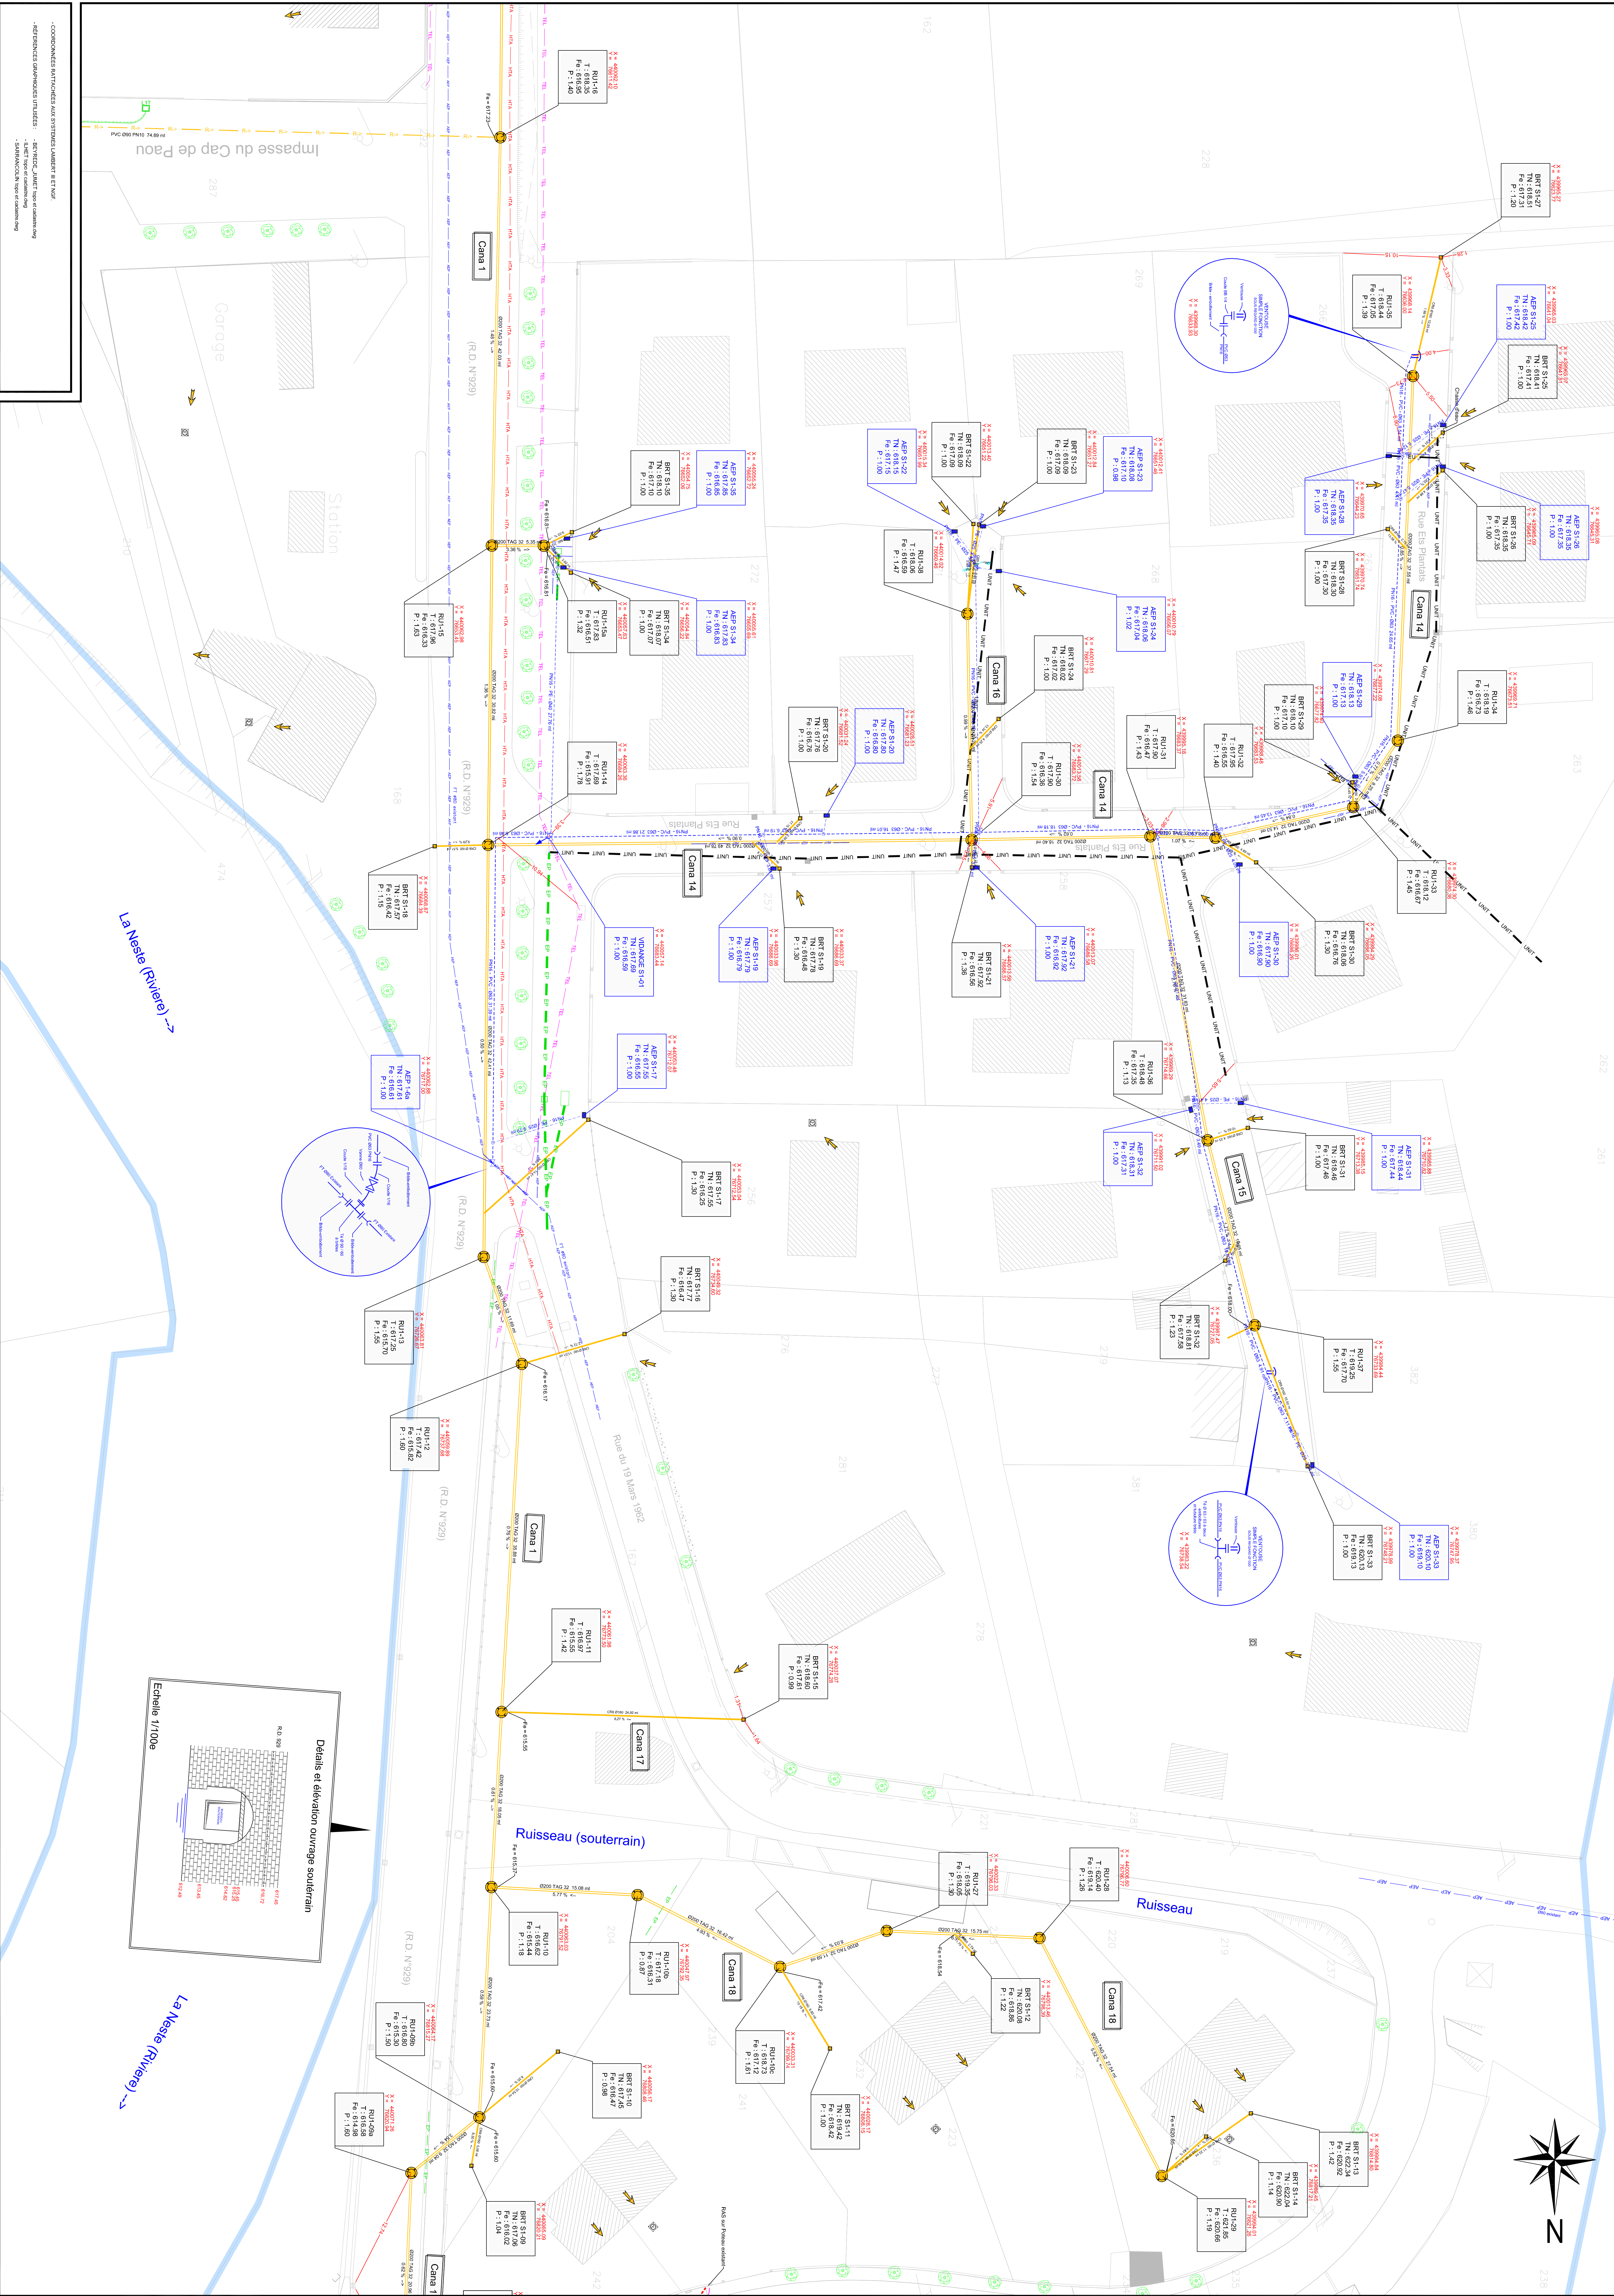


**ASSAINISSEMENT COLLECTIF ET TRAVAUX ANNEXES
SUR LES COMMUNES DE BEYREDE-JUMET, ILHET ET SARRANCOLINE**

[illegible]


COMMUNE DE SARRANCOLIN
PLAN DES RESEAUX DIVERS
Secteur 1 - Planche 4

TABLE DES MODIFICATIONS				
Version	Date	Emetteur	Validé par	Objet
A	01/06/2011	BLOCCOPIREILLE	CARTEBIAUT	PRESEN DU DOCUMENT
B	07/12/2011	BLOCCOPIREILLE	CARTEBIAUT	MODIFICATIONS SELON OBSERVATIONS MIE
PREPAREE MODIFICATE				PREPAREE

 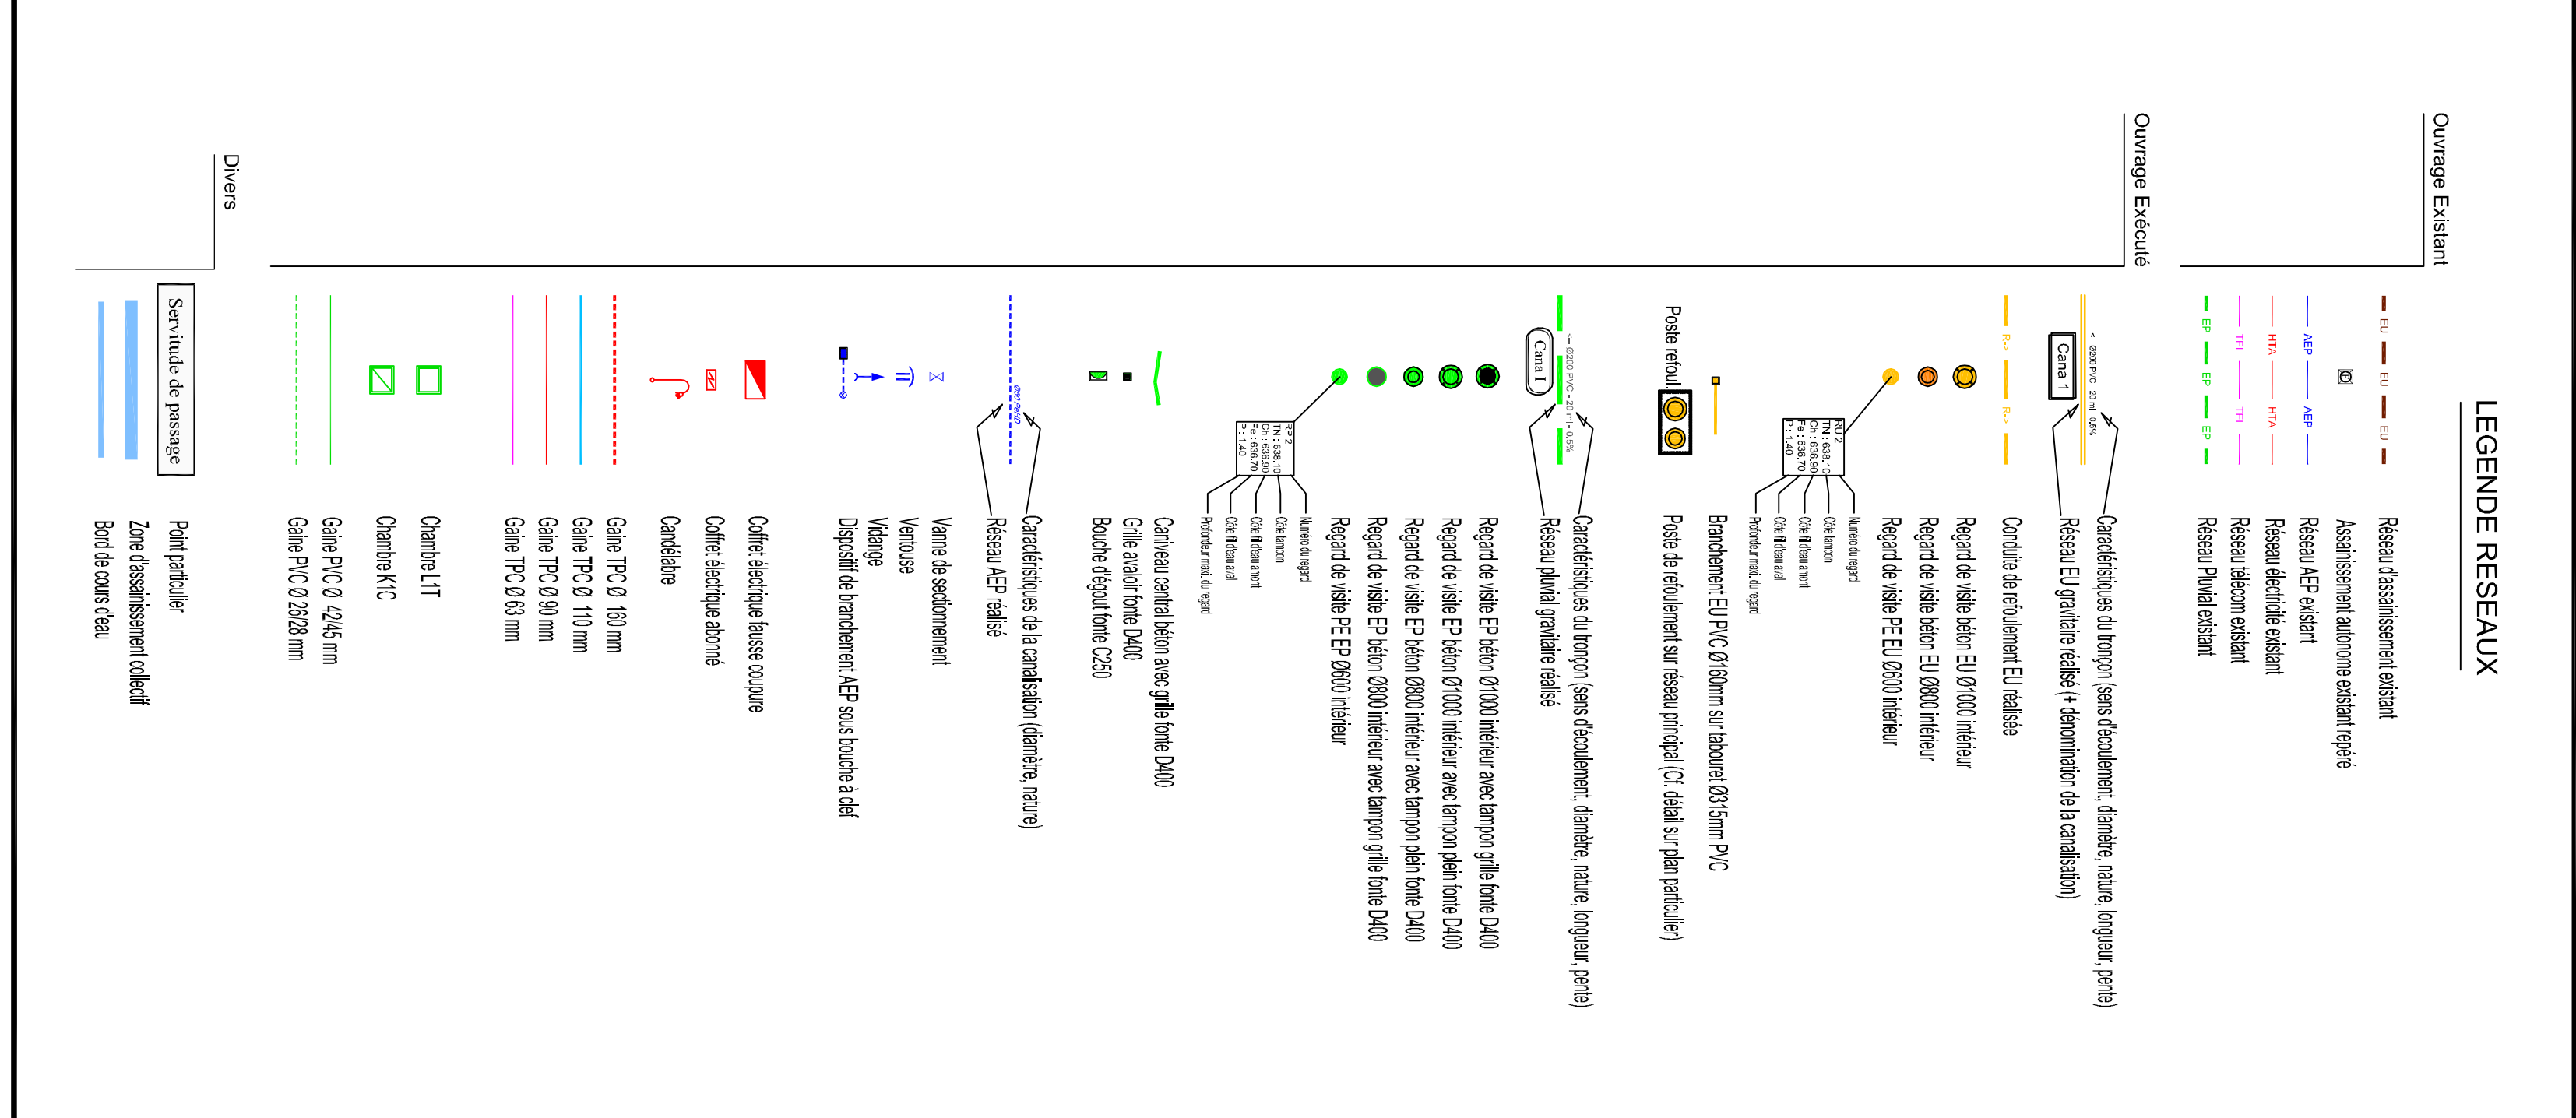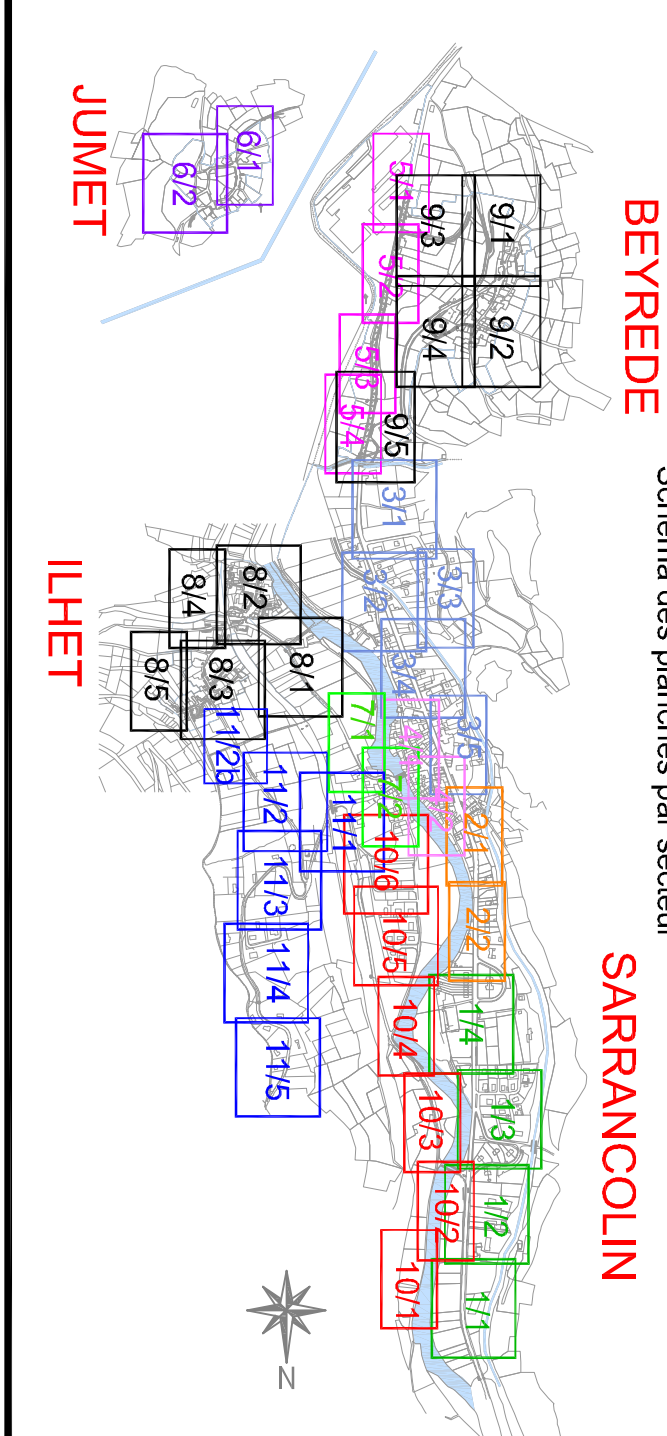[illegible]


65410 SARRANCOLIN

		Maitrise d'oeuvre
Conduite d'opération	Coordonnateur sécurité	Mandataire
		Co-traitant

 
Conseiller d'opération	Coordonnateur sécurité	Maîtrise d'œuvre	Co-facilité


APPLICATIONS

TABLEAU DES MODIFICATIONS			
Choix	Date	Emetteur	Vente par :
A	07/06/2011	BLACQURPALE	PLAN INITIAL
B	07/12/2011	BLACQURPALE	MODIFICATIONS SELON OBSERVATIONS MDE

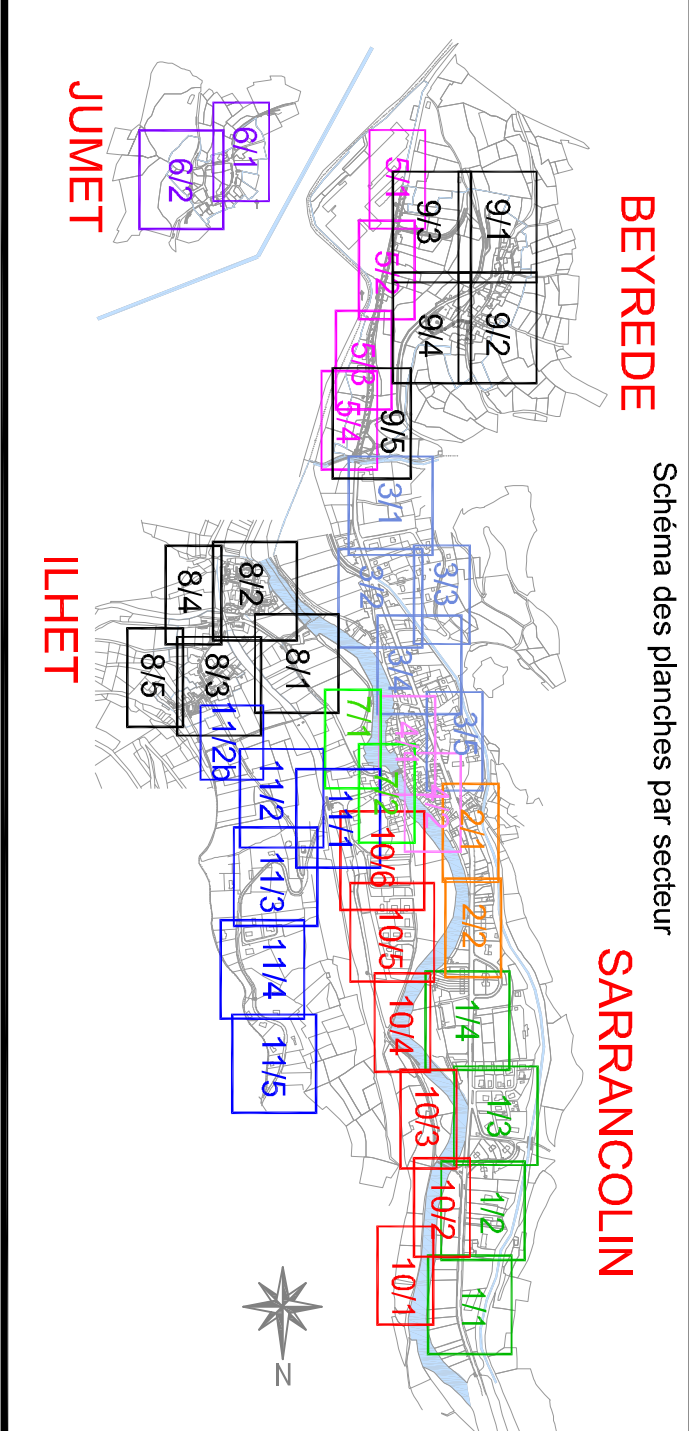[illegible]

- COORDONNÉES RATTACHÉES AUX SYSTÈMES LAMBERT III ET NGS.
- RÉFÉRENCES GRAPHIQUES UTILISÉES :
 - BEYREDE, JUNET topo et cadastre.
 - L'HOT topo et cadastre, d'wg
 - SARRANCOLIN topo et cadastre, d'wg

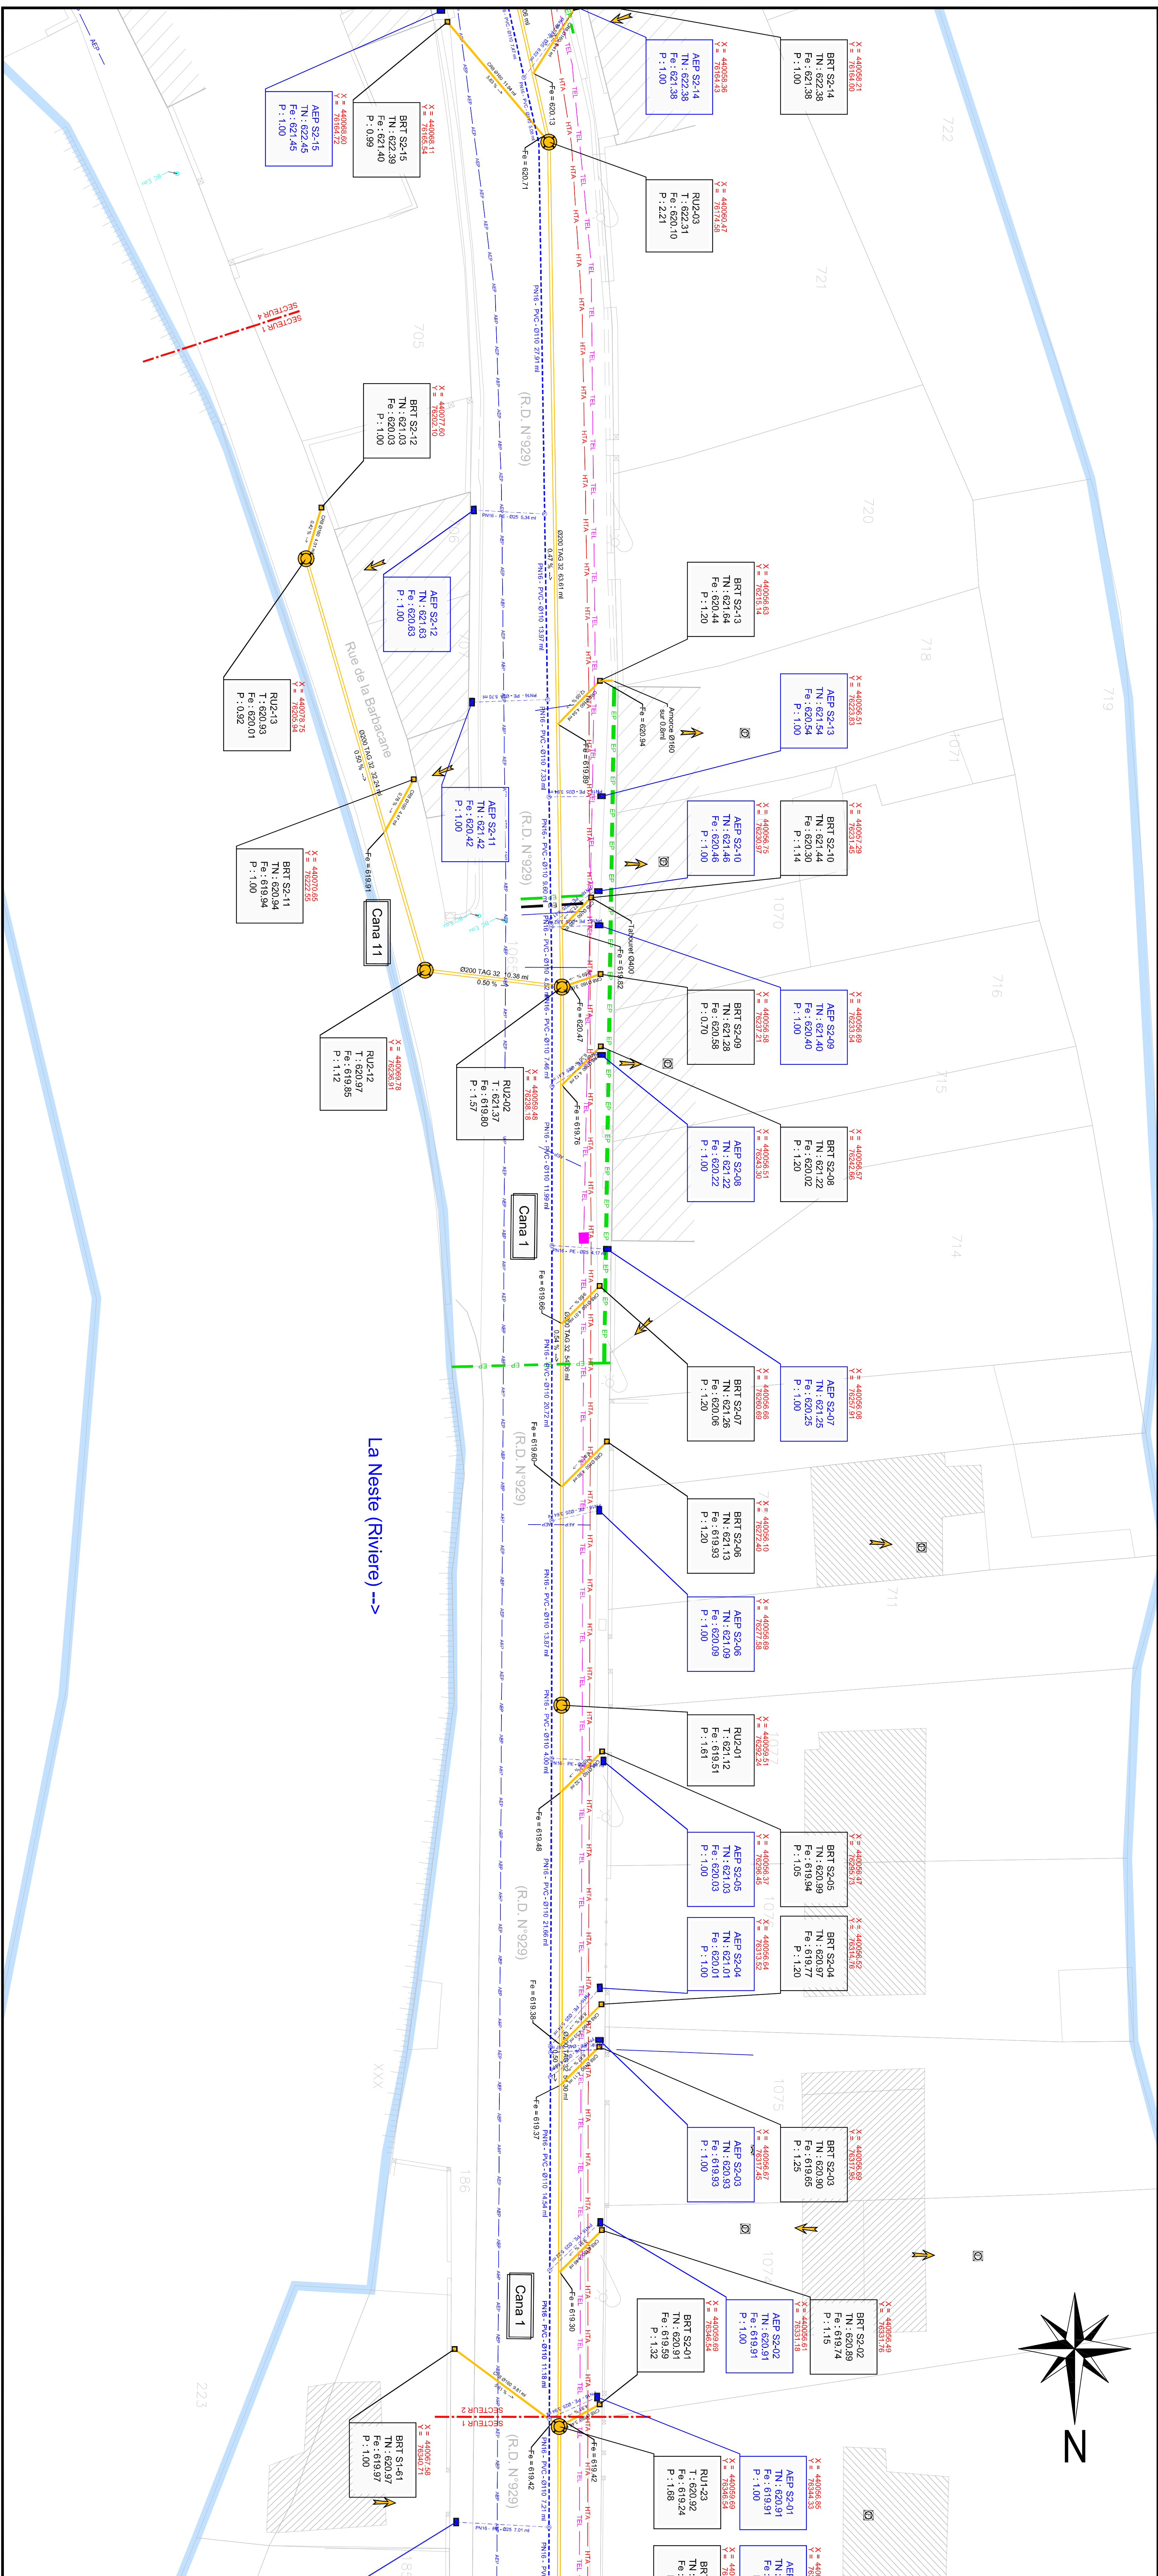



Ouvrage Exécut

-

- [illegible]

Divers


- | Point particulier | Servitude de passage |
|---------------------------------|----------------------|
| Zone d'assainissement collectif | |
| Bord de cours d'eau | |

ASSAINISSEMENT COLLECTIF ET TRAVAUX ANNEXES
SUR LES COMMUNES DE BEYREDE-JUMET, ILHET ET SARRANCOLIN

Conduite d'opération	Coordonnateur sécurité	Maitrise d'oeuvre

COMMUNE DE SARRANCOLIN
PLAN DES RESEAUX DIVERS
Secteur 7-2

Indice	Date	Émetteur	Verrier par :	DOE
A	15/12/2011	JPC	PLAN INITIAL, Secteur 7, planche 2	1 / 200
B	29/02/2012	JPC	Mise en conformité dossier DOE	28/02/2012

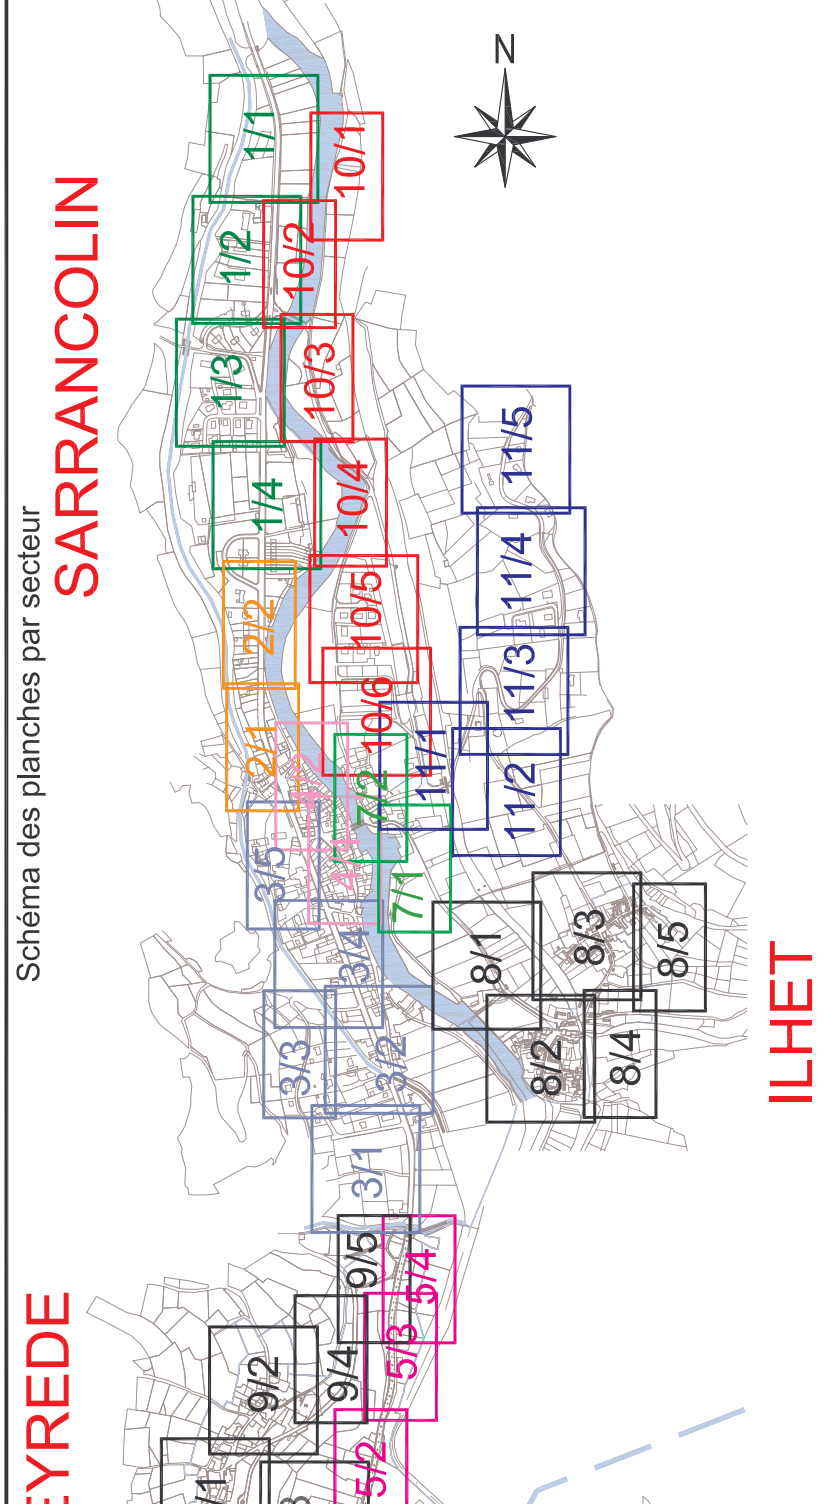

S.I.V.U. DEB.I.S.

B. RUE DE L'HOTEL DE VILLE
65410 SARRANCOLIN

Maîtrise d'oeuvre	
Coordonnateur sécurité	Co-traitant
Conduite d'opération	Mandataire





--	---	--	---	---------------------------------	-------------------------------

TABLEAU DES MODIFICATIONS

PROJET DES MODIFICATIONS			
Indice	Date	Emetteur	Vérifié par :
A	19/01/2011	BLACQREPALLE	PMUR
B	07/12/2011	BLACQREPALLE	PMUR

[illegible]

- COMPOSÉES RATTACHÉES AUX SYSTÈMES LAMBERT III ET NGF.
- RÉFÉRENCES GRAPHIQUES UTILISÉES :
 - BEYREDE, «JUMET» topo et cadastre dm
 - ILLET topo et cadastre dm
 - SARRANCOULIN topo et cadastre dm

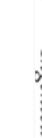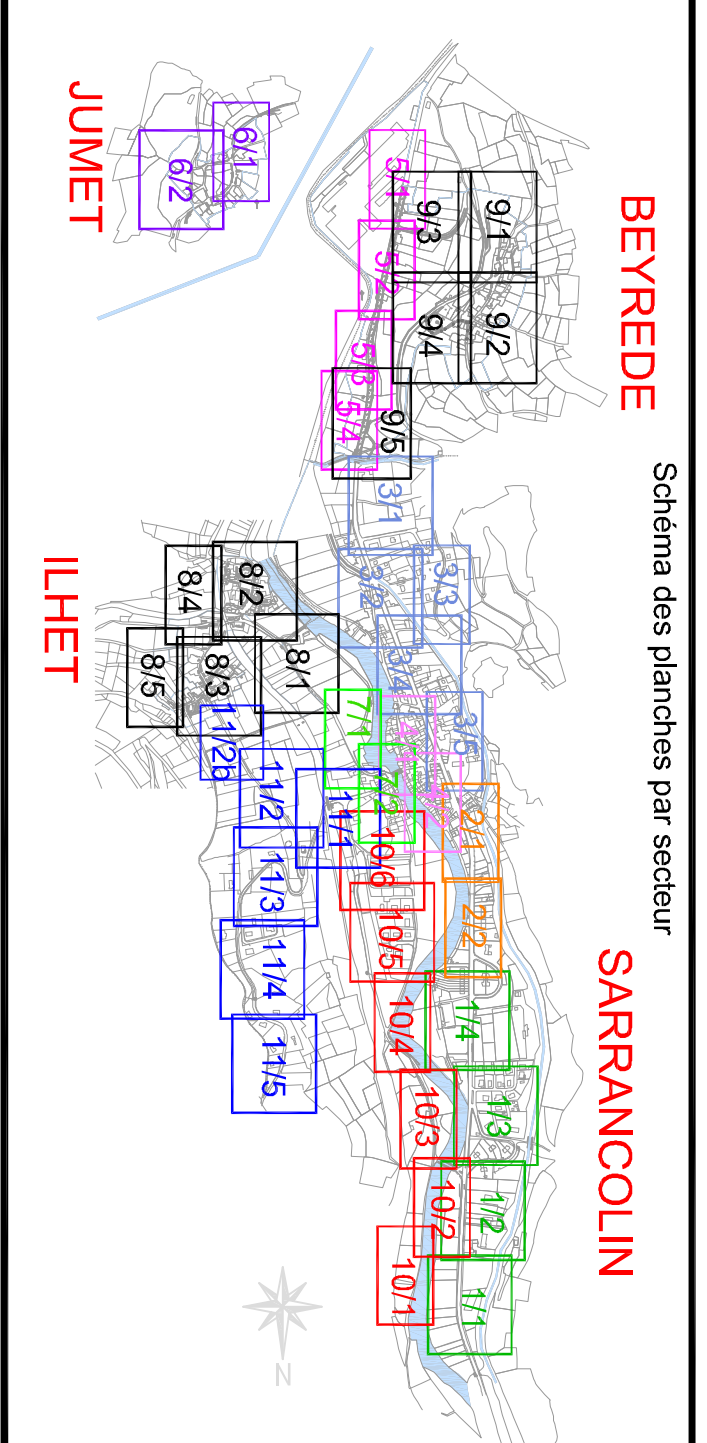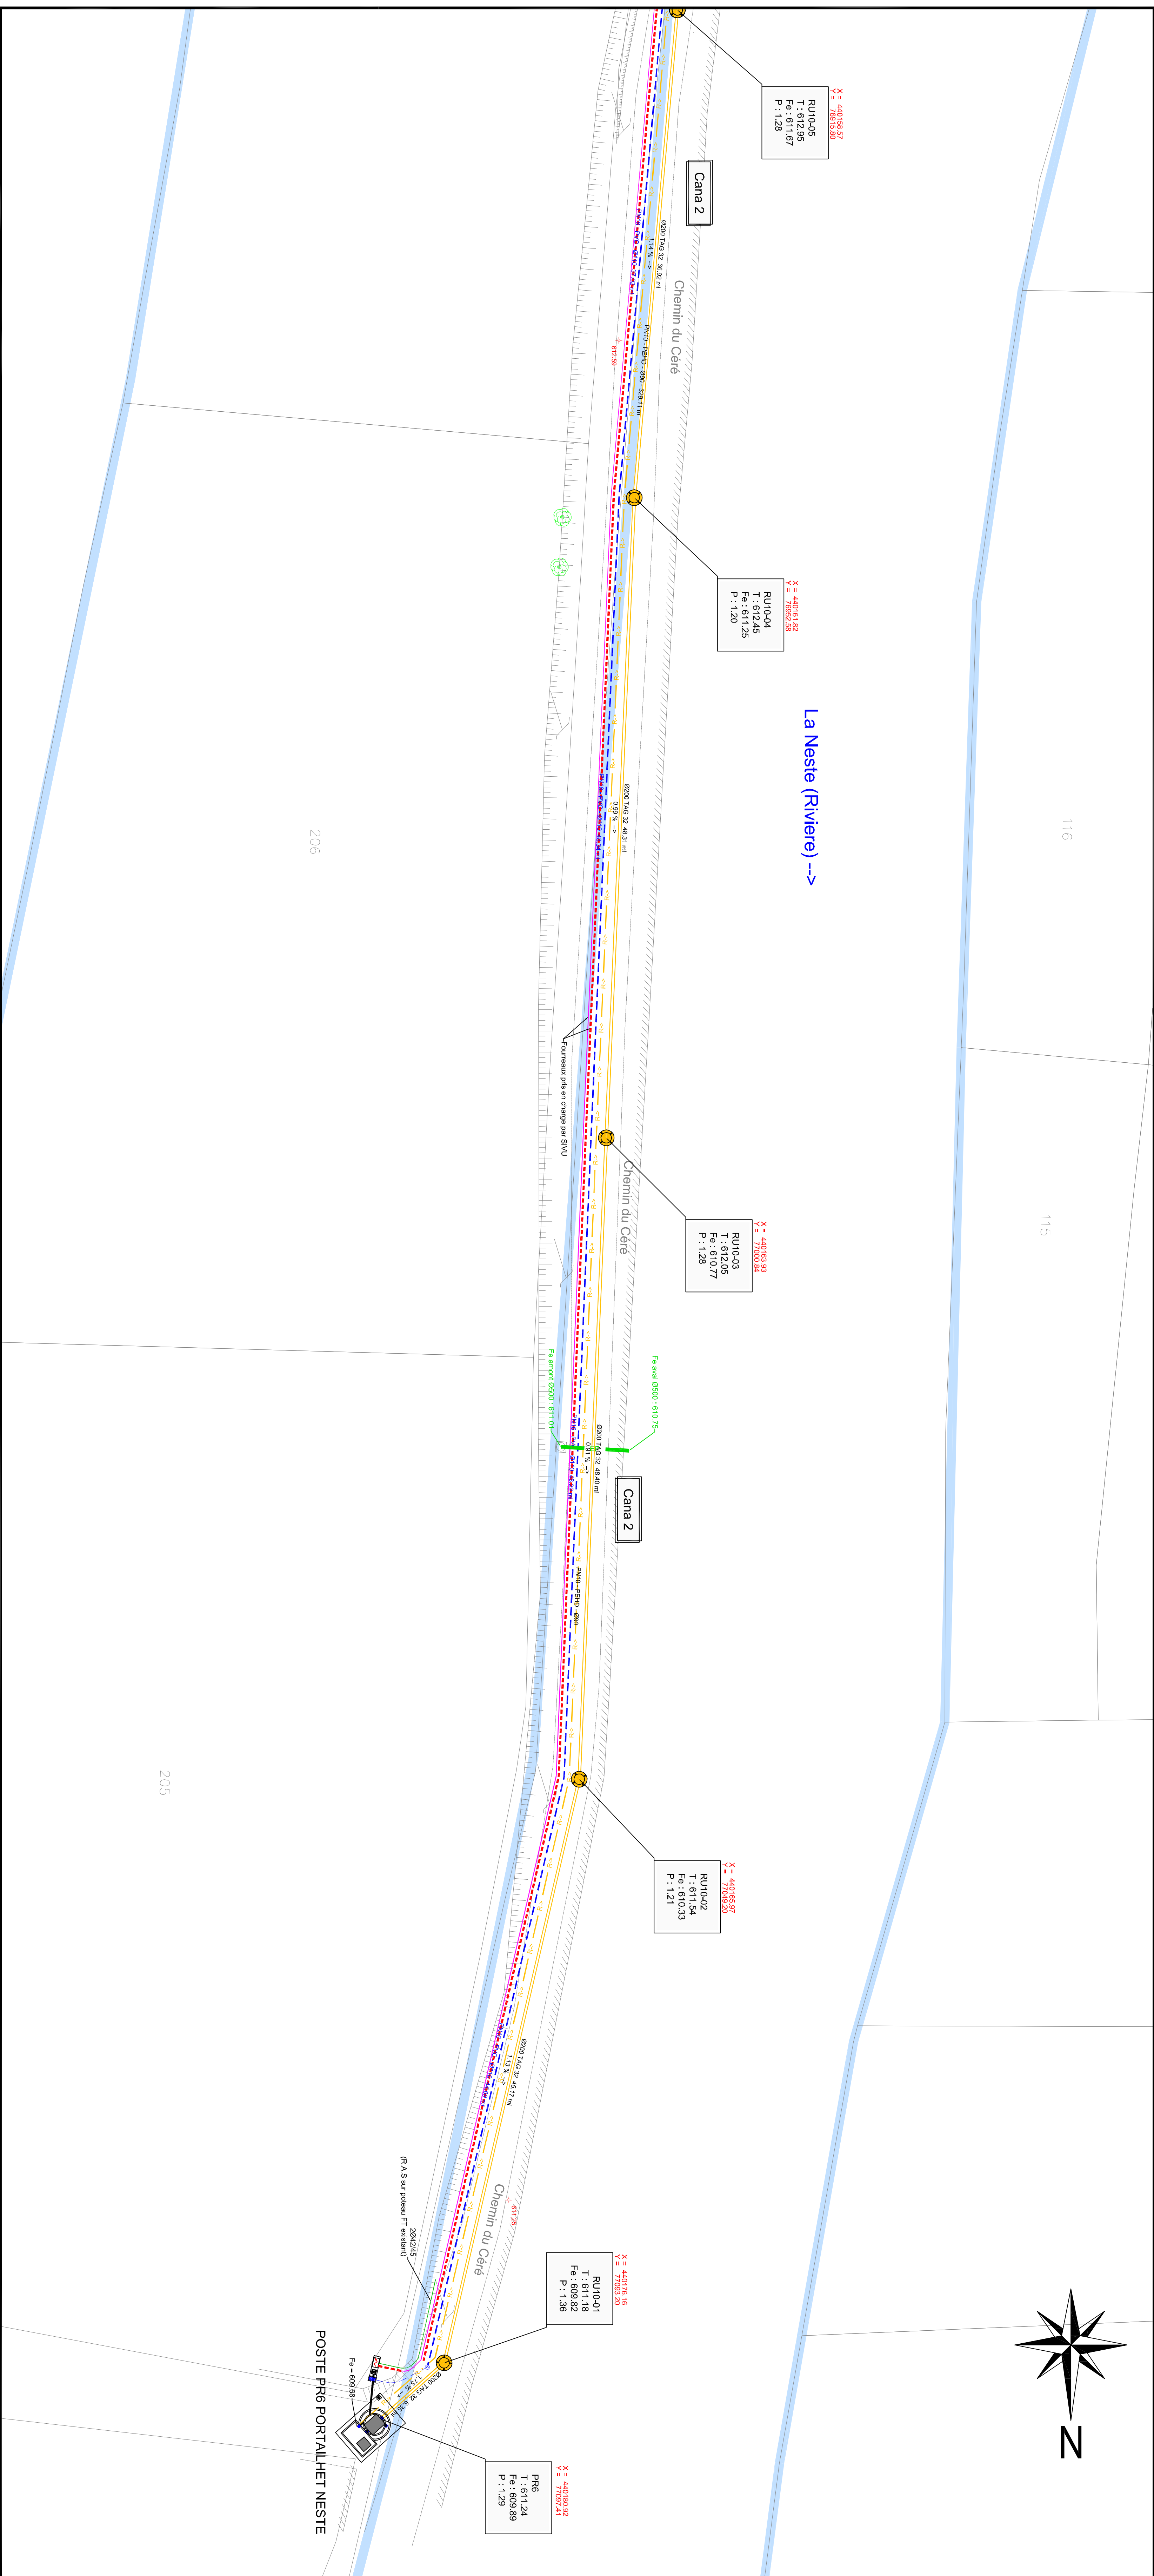

- Ressau d'assainissement existant
Assainissement autonome existant représenté
Ressau NEP existant
Ressau électrique existant
Ressau thermique existant
Ressau PV/iel existant



- [illegible]



- Point particulier
Zone d'assainissement collectif
Bord de cours d'eau

Divers


B. RUE DE L'HOTEL DE VILLE
65410 SARRANCOLIN

Conduite d'opération	Coordonnateur sécurité	Maîtrise d'œuvre	
		Mandataire	Co-traitant


[illegible]

TABLEAU DES MODIFICATIONS

TABLEAU DES MODIFICATIONS				
Ordre	Date	Émetteur	Vérifié par :	Objet
A	04/01/2011	BLANCHARD	PMAR	PLAN INITIAL
B	07/12/2011	BLANCHARD	PMAR	MODIFICATIONS SELON OBSERVATIONS MDR

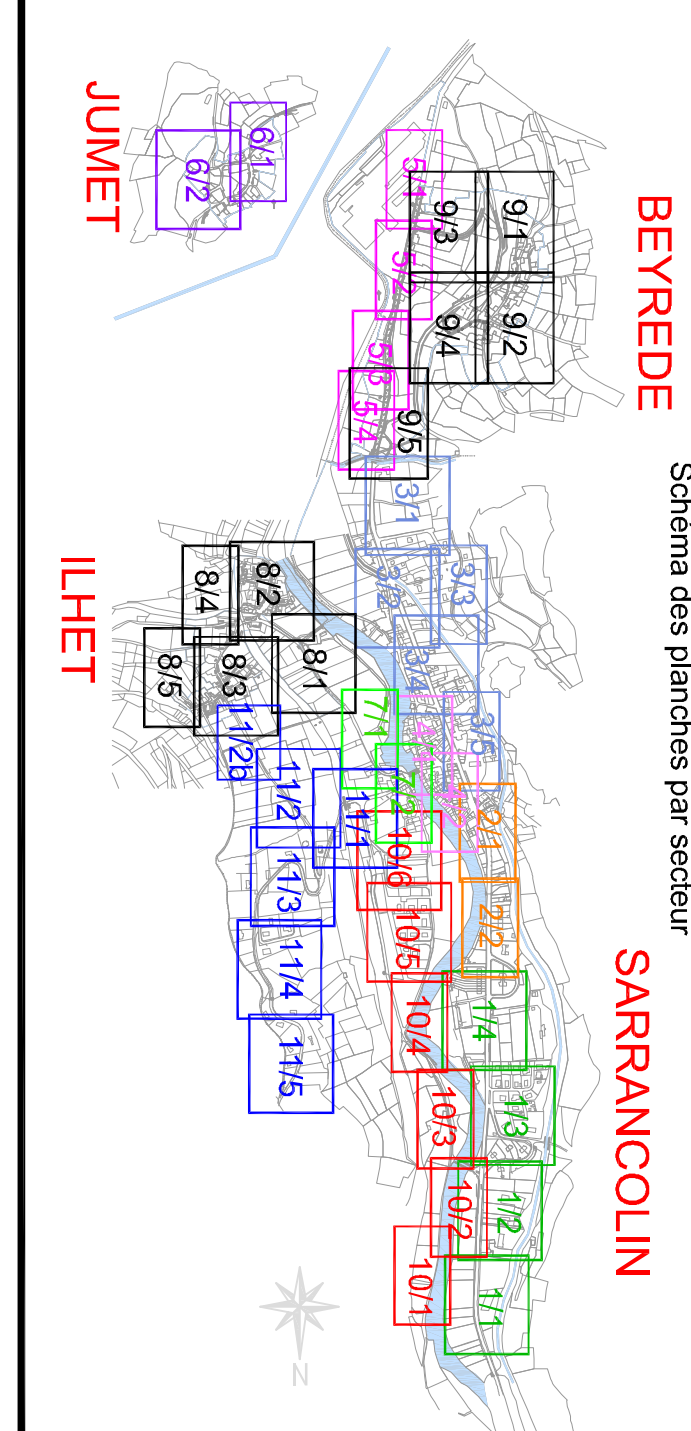[illegible]

- COMPOSANTES RATTACHÉES AUX SYSTÈMES LAMBERT ET LANGE.
- RÉFÉRENCES GRAPHIQUES UTILISÉES :
 - BEYREDE, JUMET, topo et cadastre, Oran
 - IL-HET, topo et cadastre, Oran
 - SARRAHCOULIN, topo et cadastre, Oran

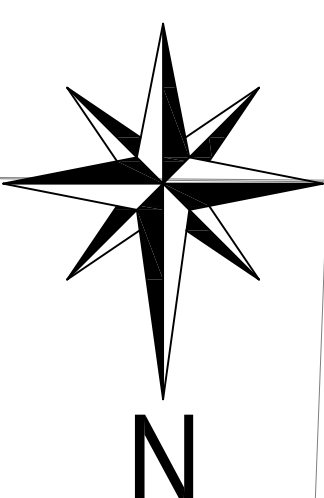

Ouvrage Existant

Ouvrage Exécuté

[illegible]

Ouvrage Exécuté

[illegible][illegible]




Point particulier	Servitude de passage
Zone d'assainissement collectif	
Bord de cours d'eau	

5, rue de l'Hôtel de Ville
65410 SARRANCOLIN



 
Conseiller d'opération	Coordonnateur sécurité	Maîtrise d'œuvre	Co-facilité


TABLEAU DES MODIFICATIONS

TABLEAU DES MODIFICATIONS				
Indice	Date	Emetteur	Vérifié par :	Objet
A	19/01/2011	BLACQUREVILLE	PMUR	PLAN INITIAL
B	07/12/2011	BLACQUREVILLE	PMUR	MODIFICATIONS SELON OBSERVATIONS M ^{me}


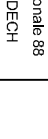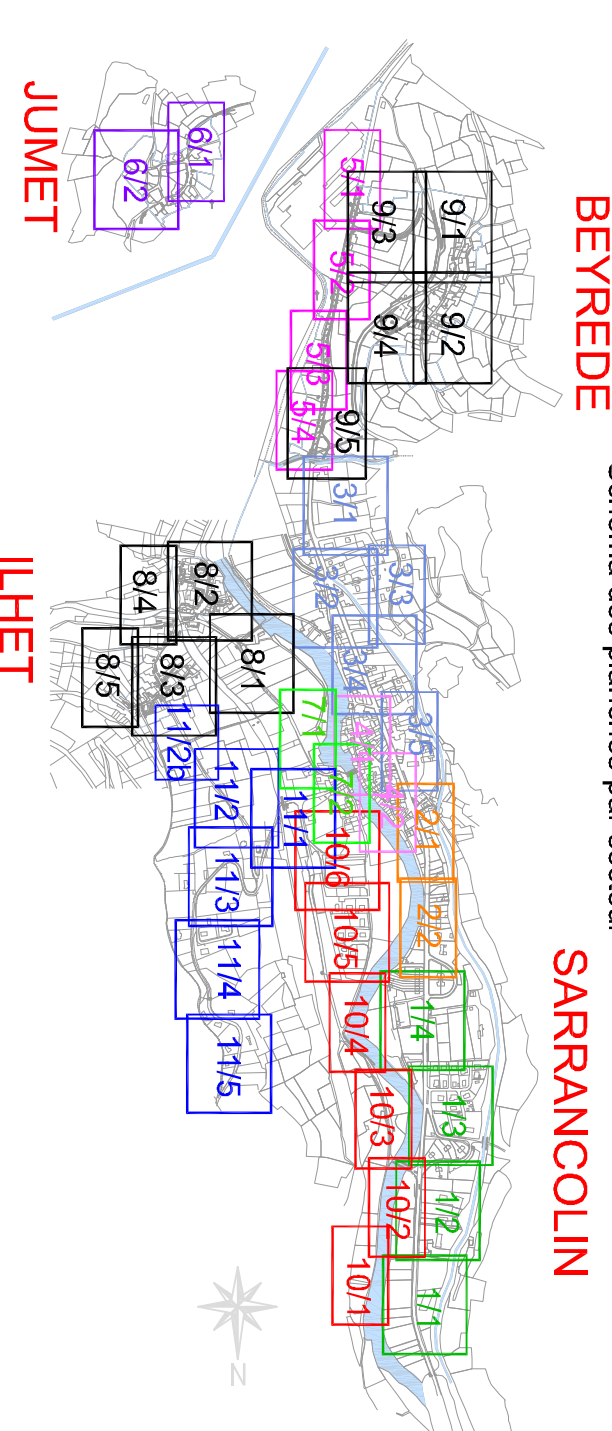

- COORDONNÉES RATTACHÉES AUX SYSTÈMES LAMBERT III ET NGF.
- RÉFÉRENCES GRAPHIQUES UTILISÉES :
 - BÉREDE, JUNET (topo et cadastre) et
 - IL ET TOPO (cadastre) et
 - SARRANCOLIN (topo et cadastre) et

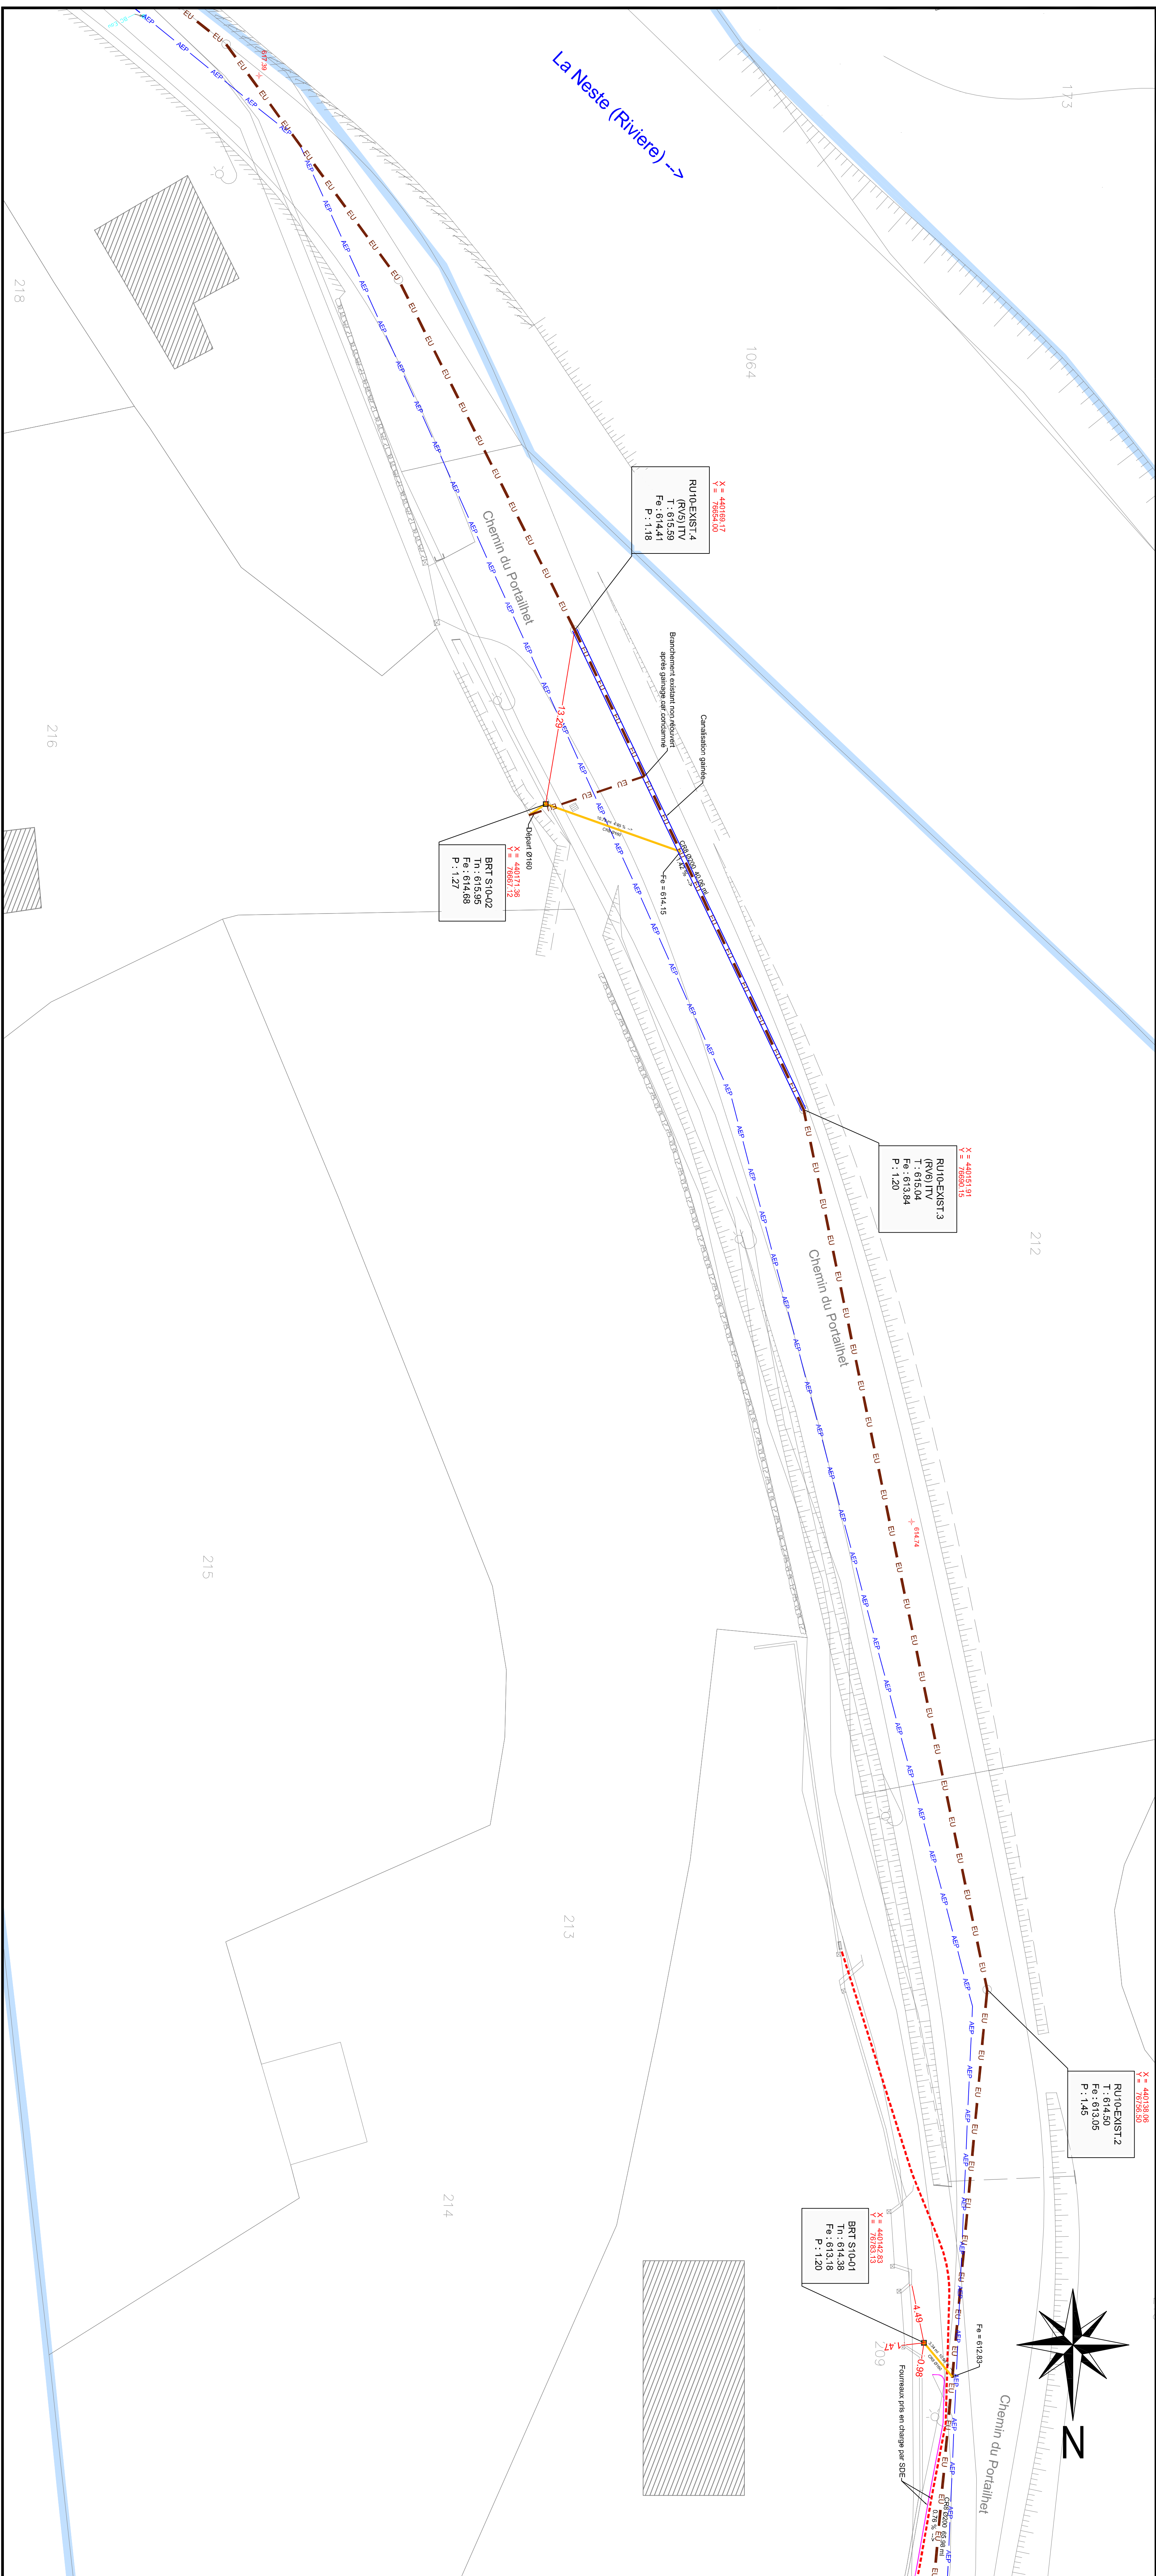

LEGENDE RESEAUX

- [illegible]

Ouvrage Exécuté

- [illegible]

-

-


- | Service de passage | Pont particulier |
|--------------------|------------------------------|
| | Zone d'assèchement collectif |
| | Bord de cours d'eau |


SUR LES COMMUNES DE BEYREDE-JUMET, ILHET ET SARRANCOLLE

[illegible]


Secteur 10 - Planche

TABLEAU DES MODIFICATIONS				
Bois	Date	Événement	Véhic. par :	Objet
ENTREPRISE CONSULTANTE				PHASE





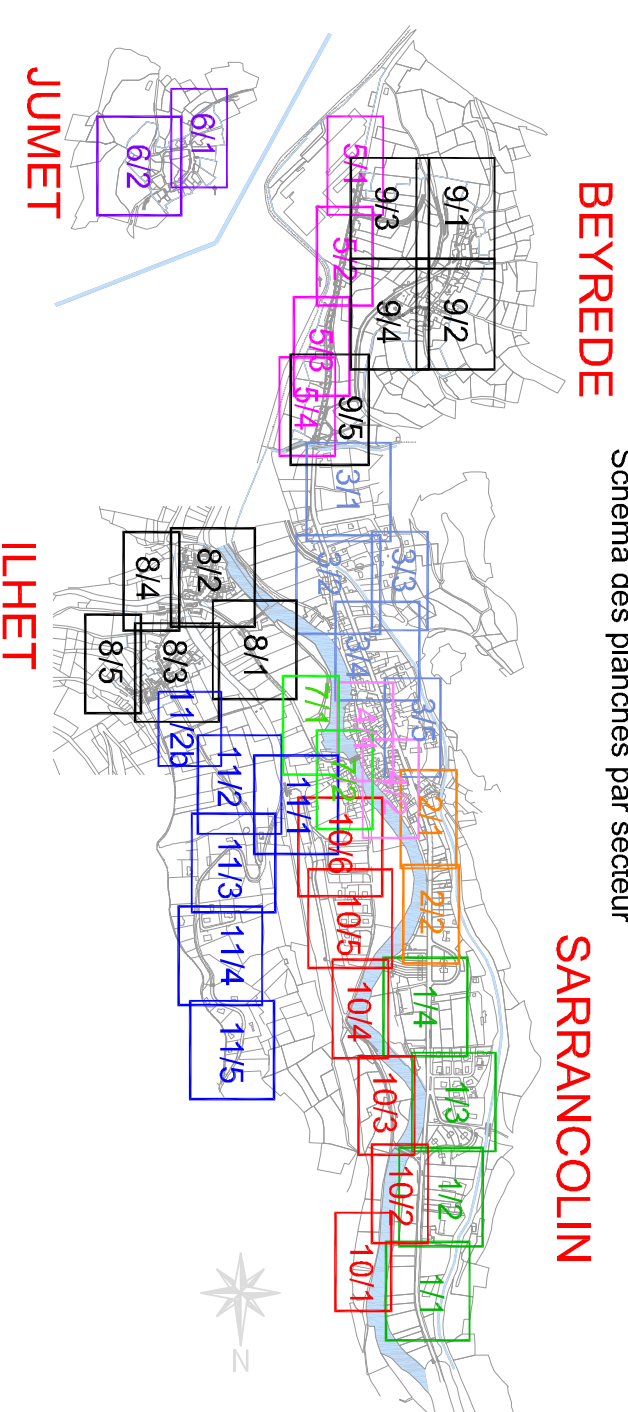



LEGENDE RESEAU

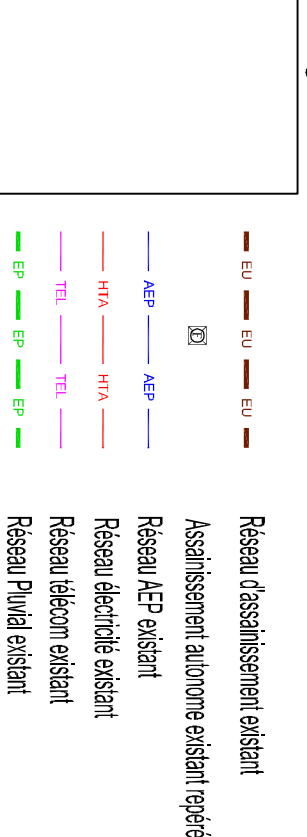

Ouvrage Exécutif

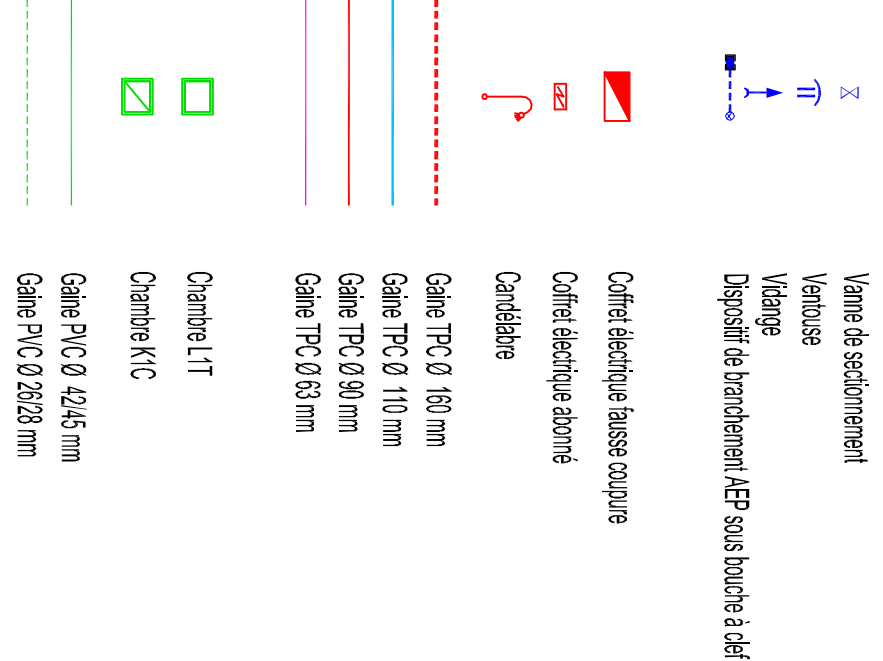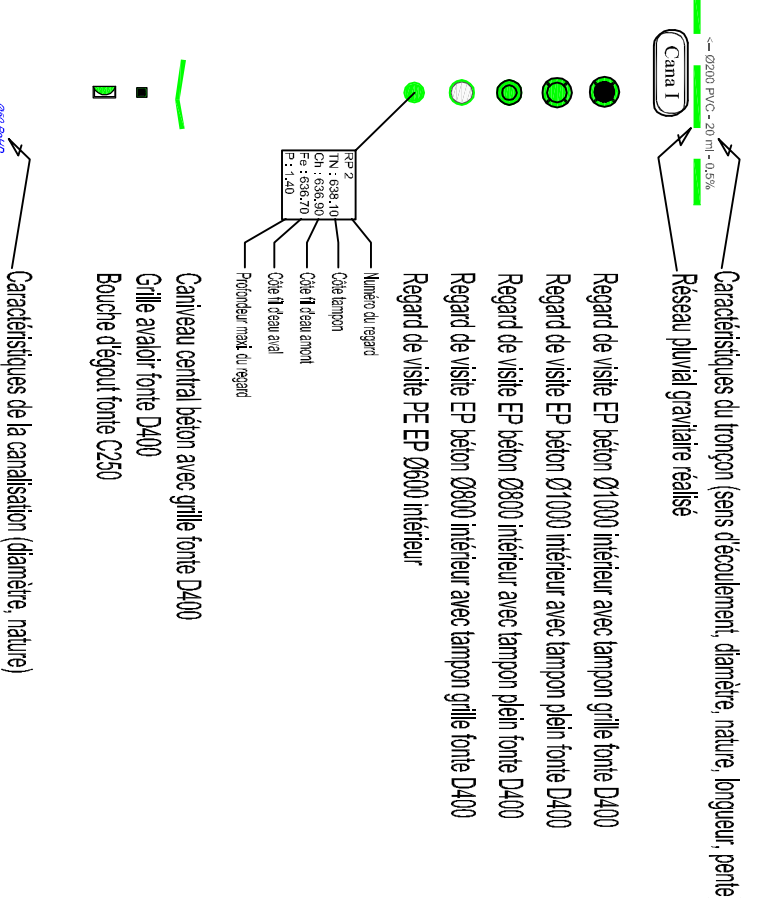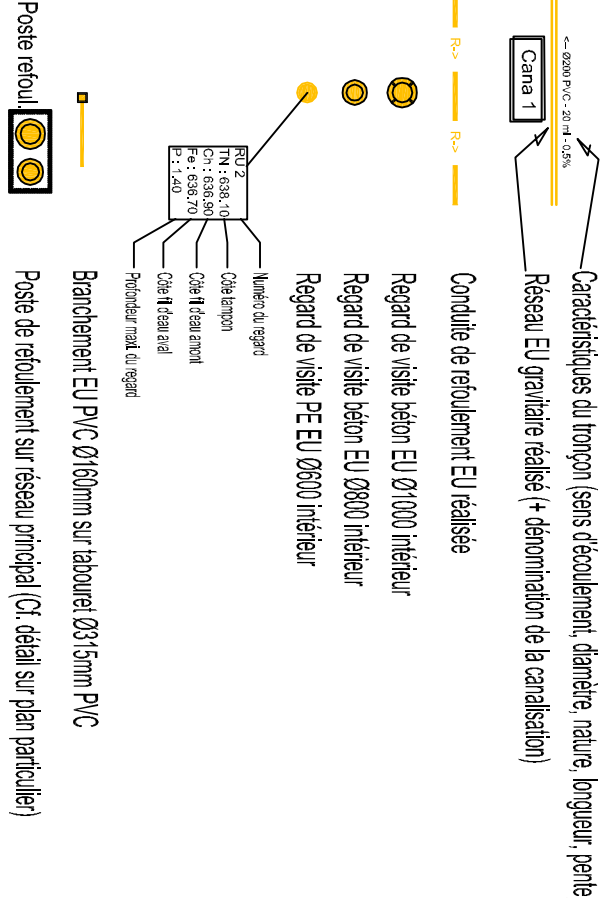

1103

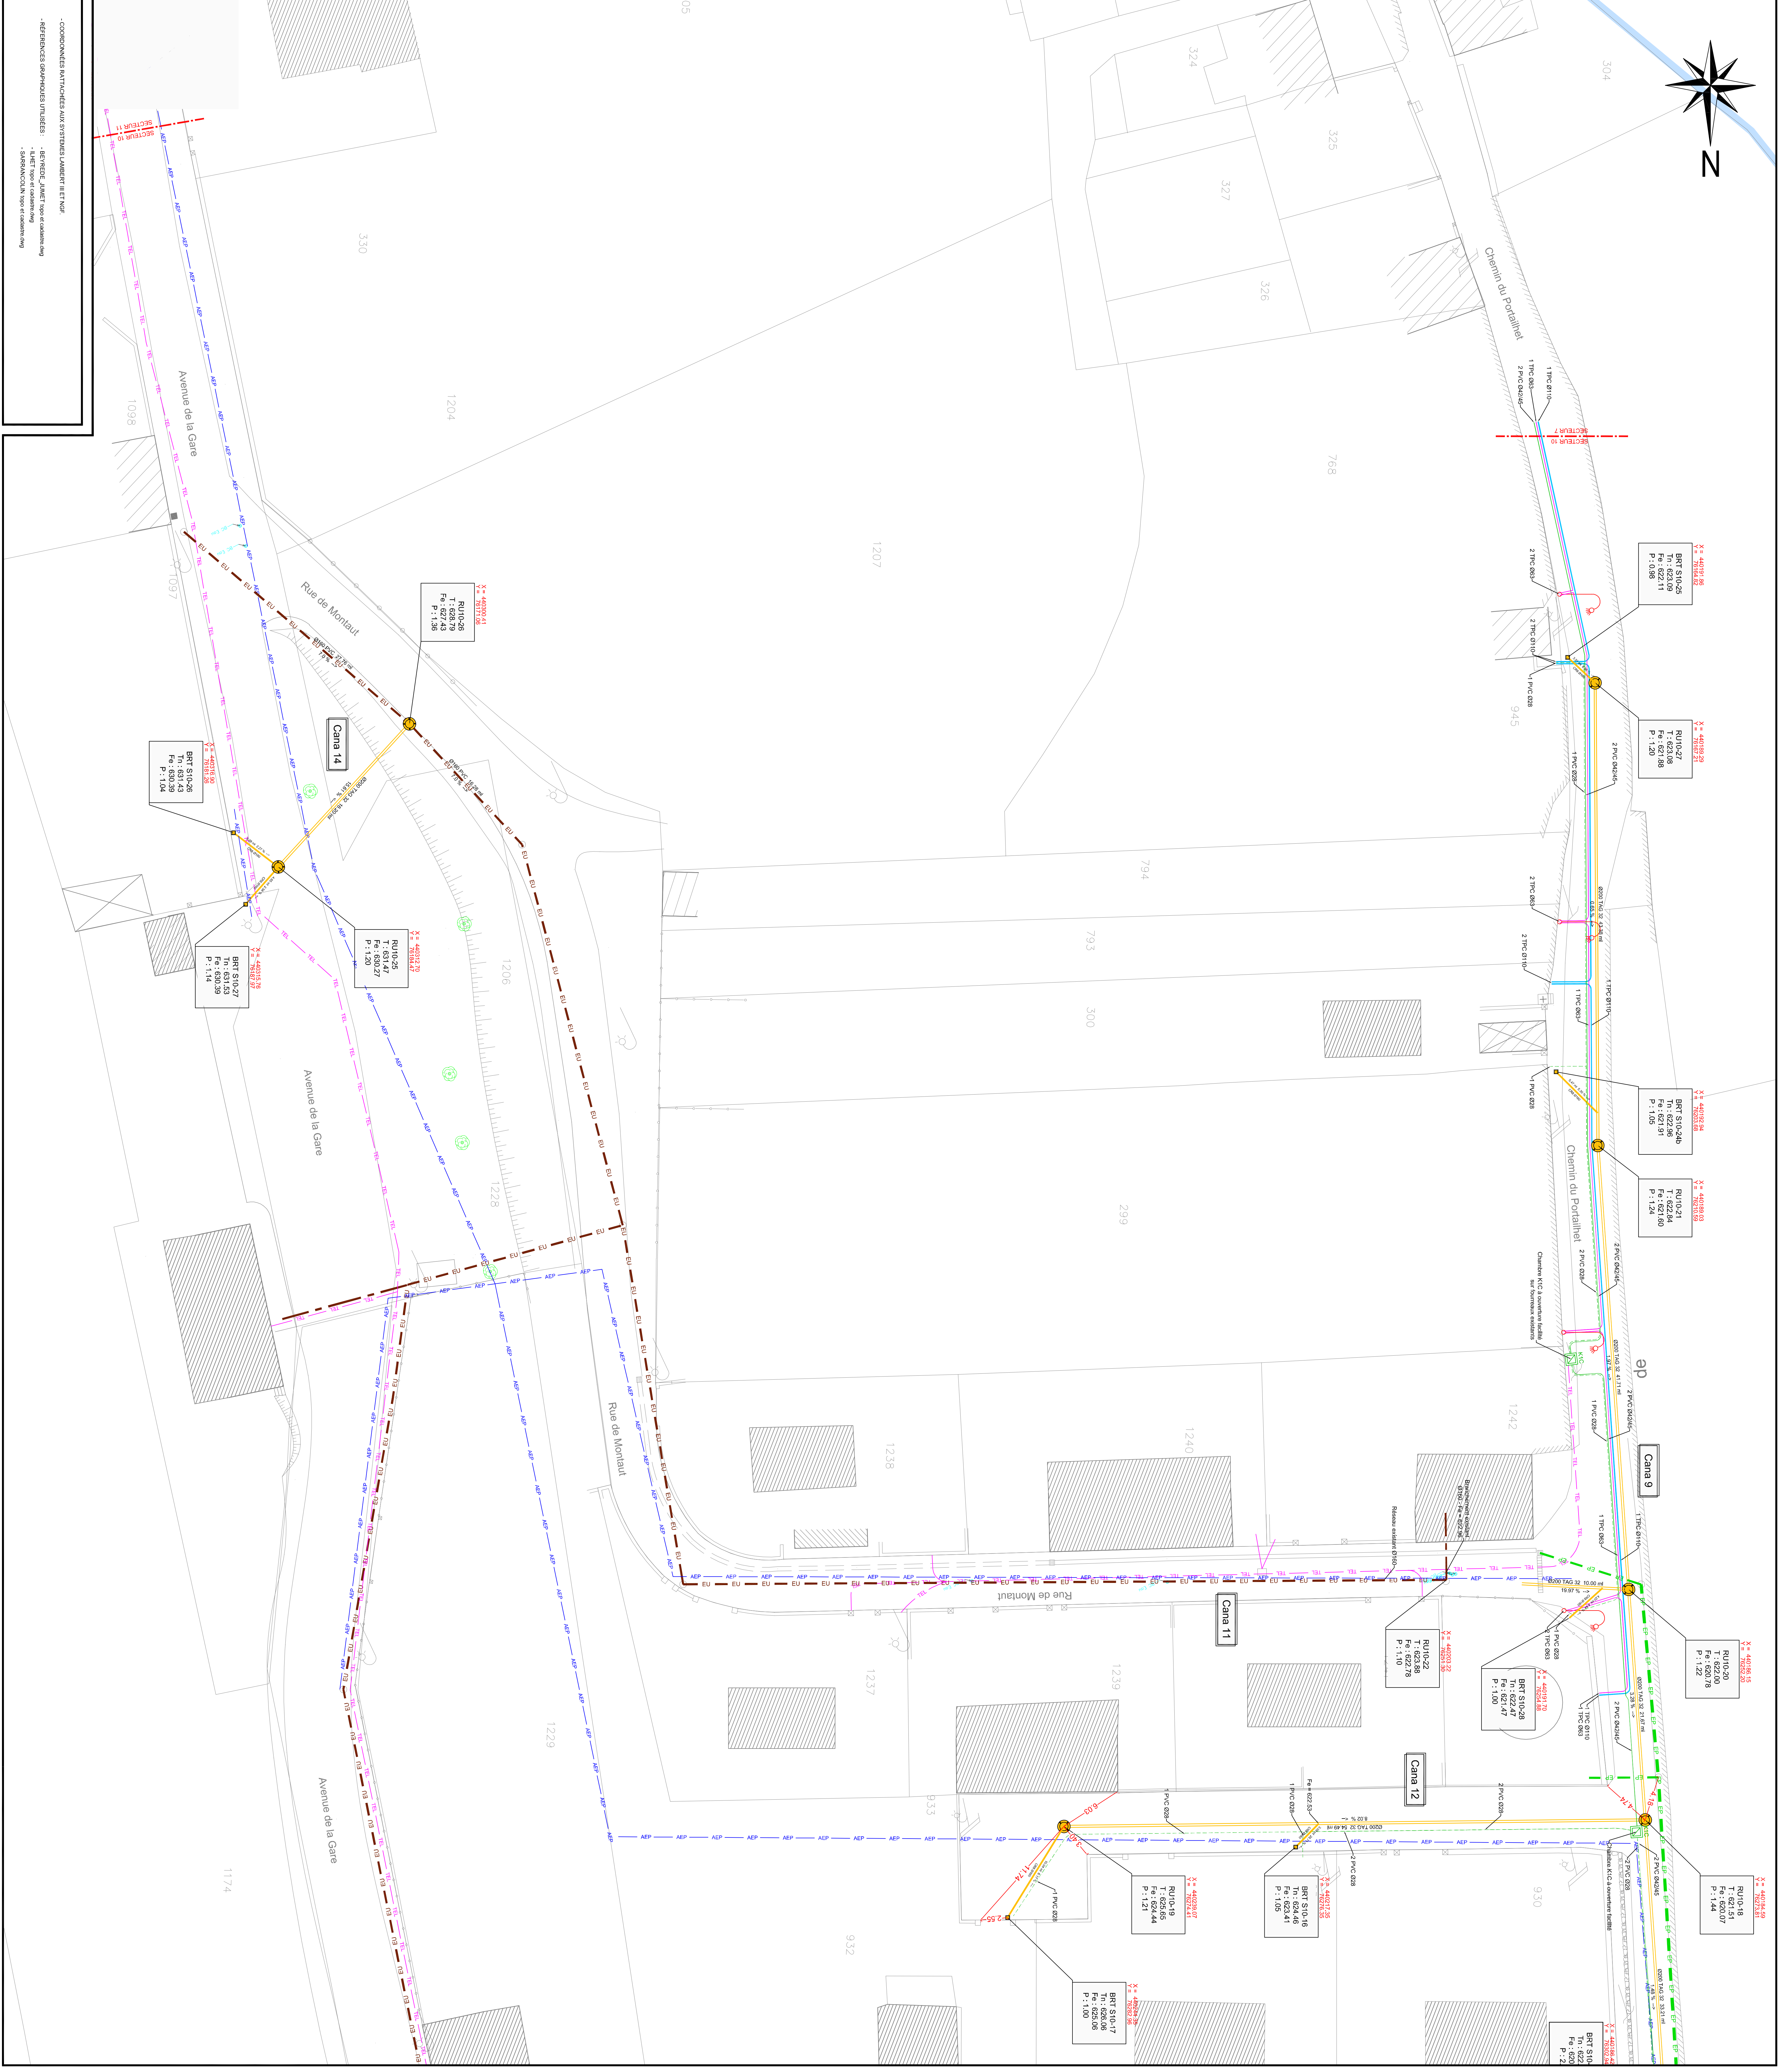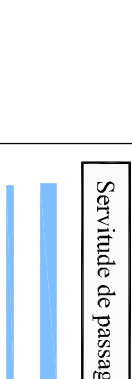


ASSAINISSEMENT | COLLEC' IIF E.I. | KAVAUX ANNEAUX
SUR LES COMMUNES DE BEYREDE-JUMET, ILHET ET SARRANCOLLIER


---	--	--	---

Secteur 11 - Planche 1

RELEVÉ DES MODIFICATIONS				
Doc	Date	Emetteur	Version par :	Objet
A	19/07/2011	BLACQUERELLE	P.404	PLAN INITIAL
B	07/12/2011	BLACQUERELLE	P.404	MODIFICATIONS SELON RESERVATIONS MRB
ENTREPRISE COMMANDANTE				
PRACAT				


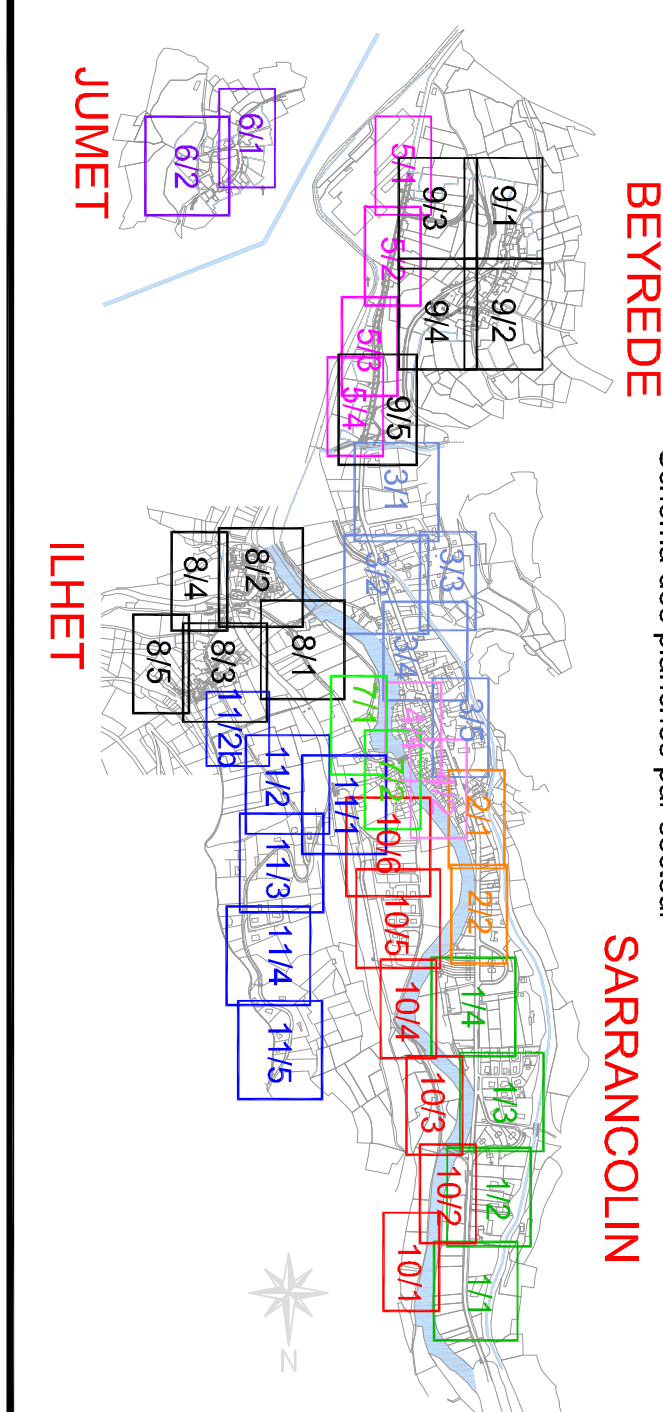

LEGENDE RESEAU

[illegible]

Ouvrage Exécuté

[illegible]



[illegible]

100%

[illegible]

Port particulier:
Zone d'assainissement collectif
Sorti de cours d'eau

— 100 —

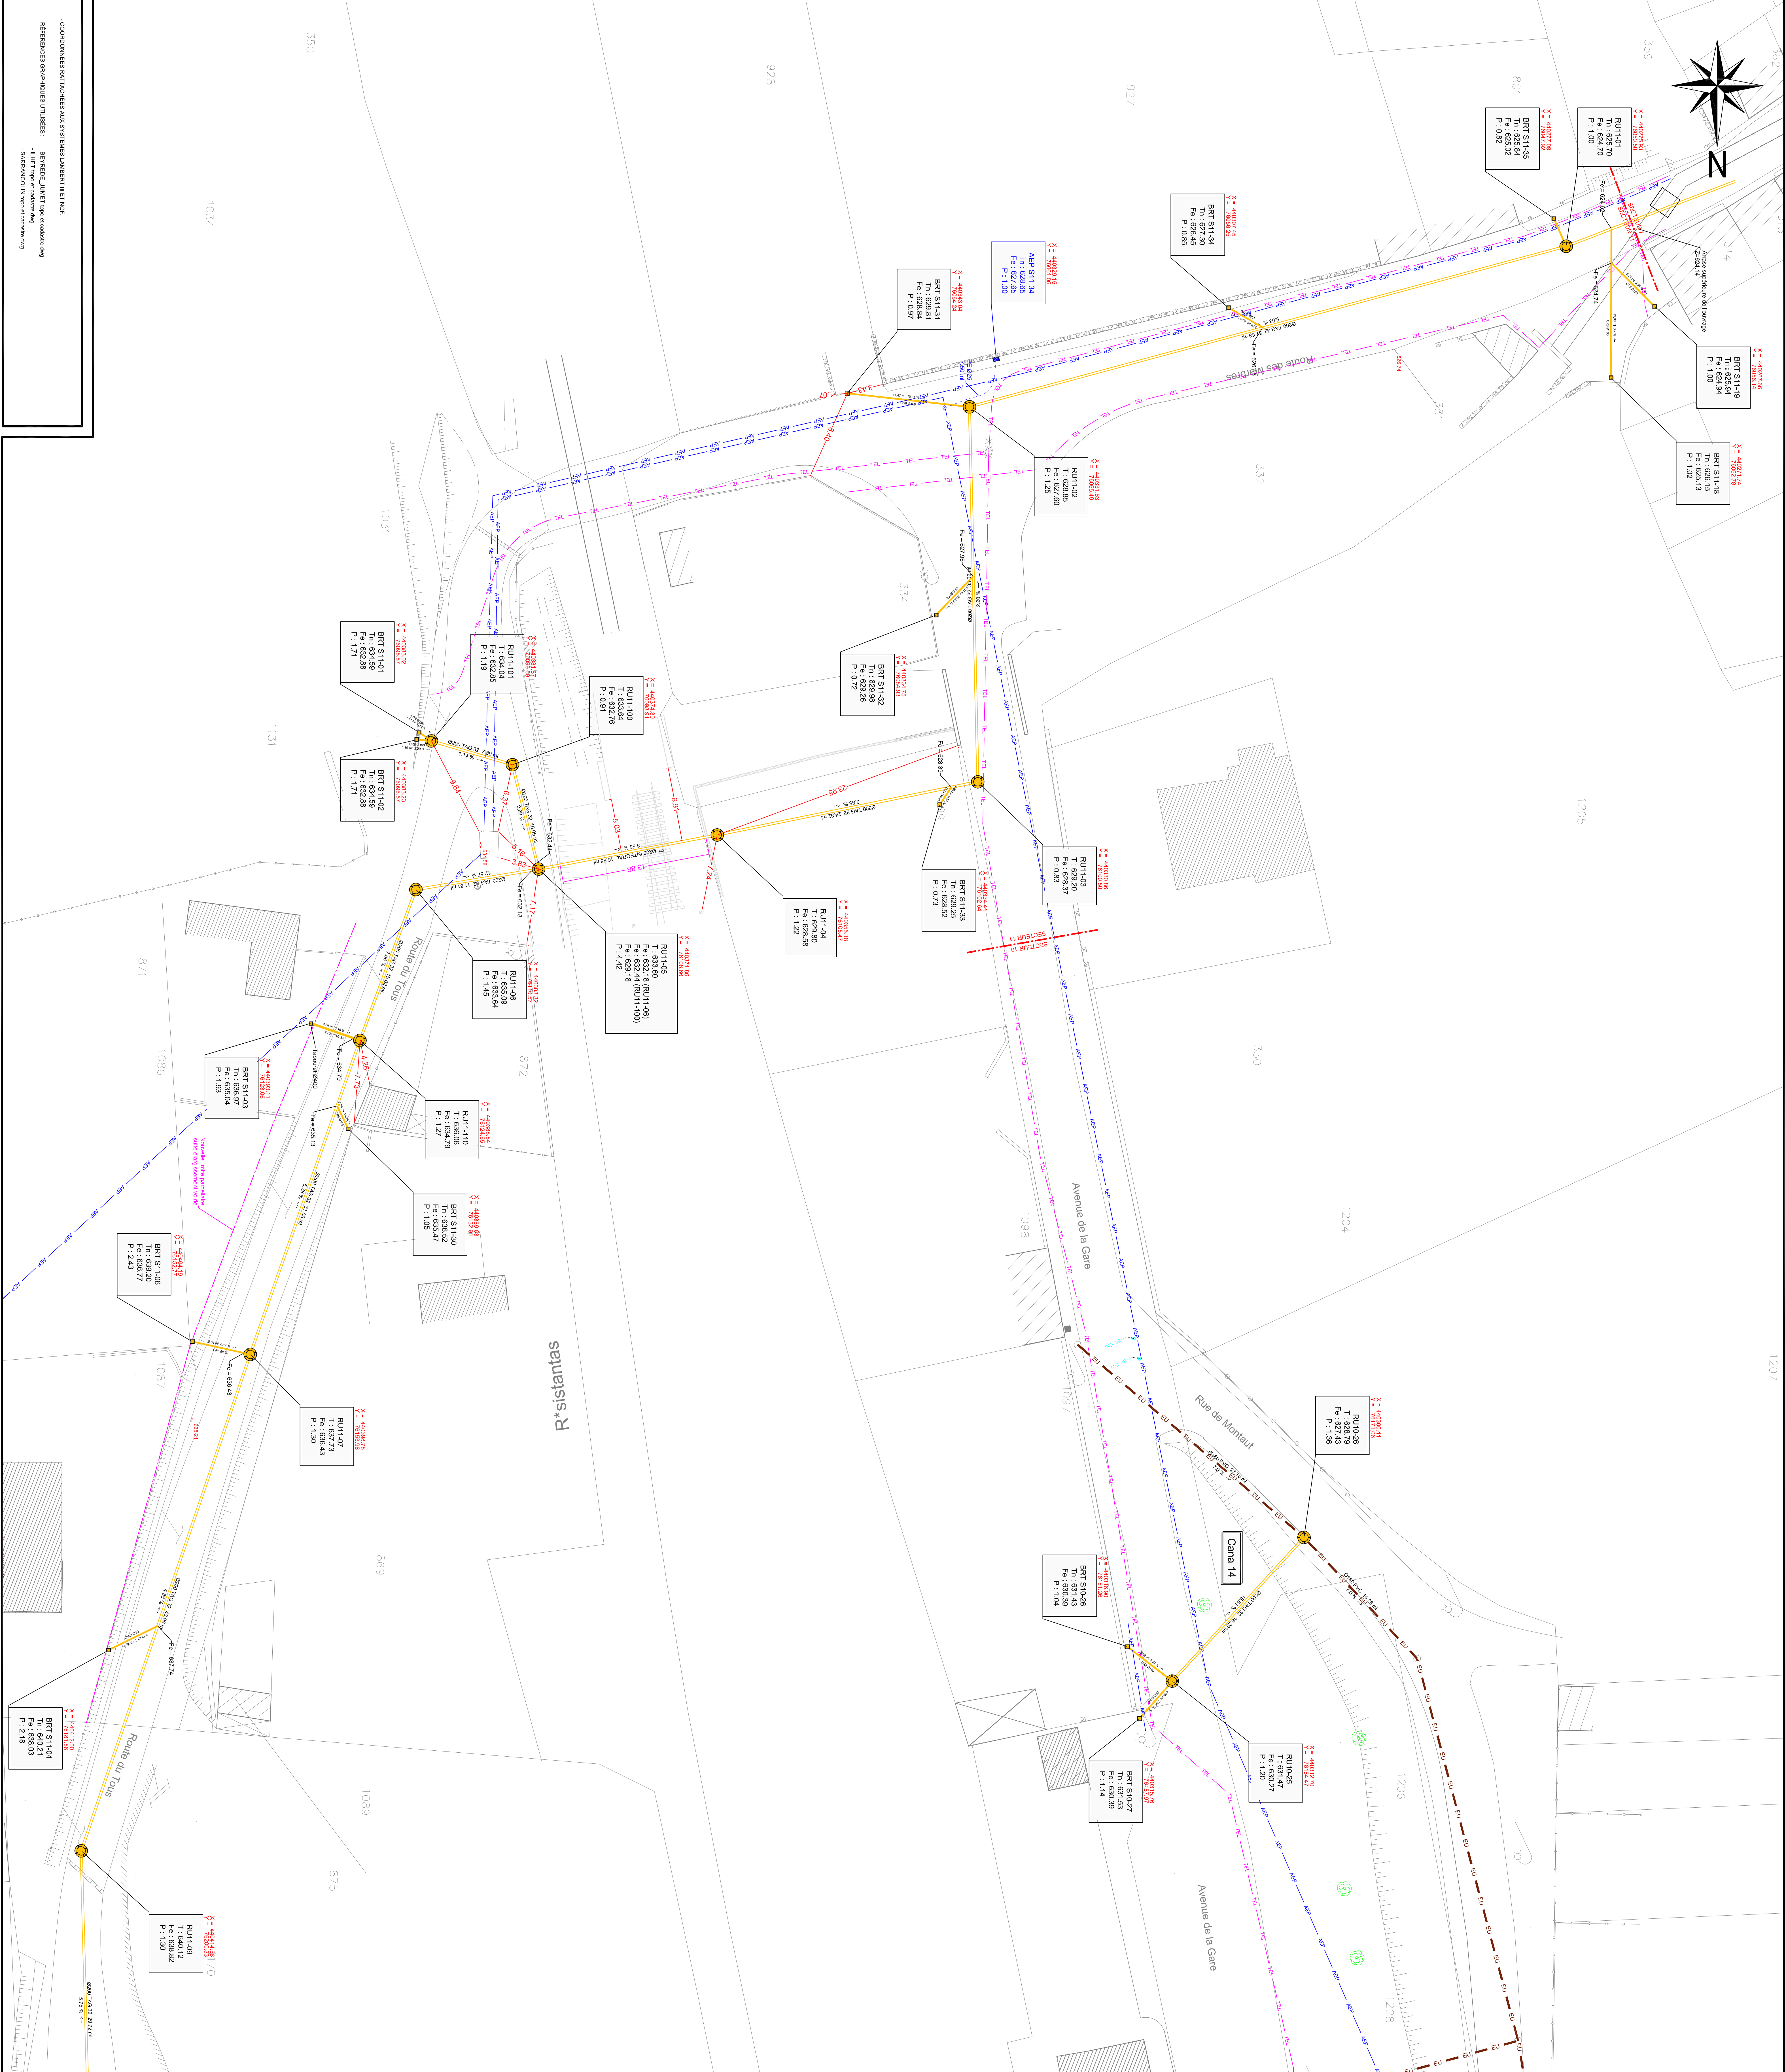

COORDONNÉES RATTACHÉES AUX SYSTÈMES LAMBERT III ET N

REFERENCES GRAPHIQUES UTILISÉES :




- BEYRECE, JUMET topo et cadastre d'org.
- ILLET topo et cadastre d'org.
- SARRANCOUL topo et cadastre d'org.

**ASSAINISSEMENT COLLECTIF ET TRAVAUX ANNEXES
SUR LES COMMUNES DE BEYREDE-JUMET, ILHET ET SARRANCOLIN**

[illegible]

COMMUNE DE SARRANCOLIN
PLAN DES RESEAUX DIVERS
Secteur 11 - Planche 2

TABLEAU DES MODIFICATIONS				
N°dcs	Date	Emission	Version :	Debut
A	19/03/2010	BLACKORPHEALE	PAR	PLAN INITIAL
B	07/12/2011	BLACKORPHEALE	PAR	MODIFICATIONS SELON OBSERVATIONS MDA

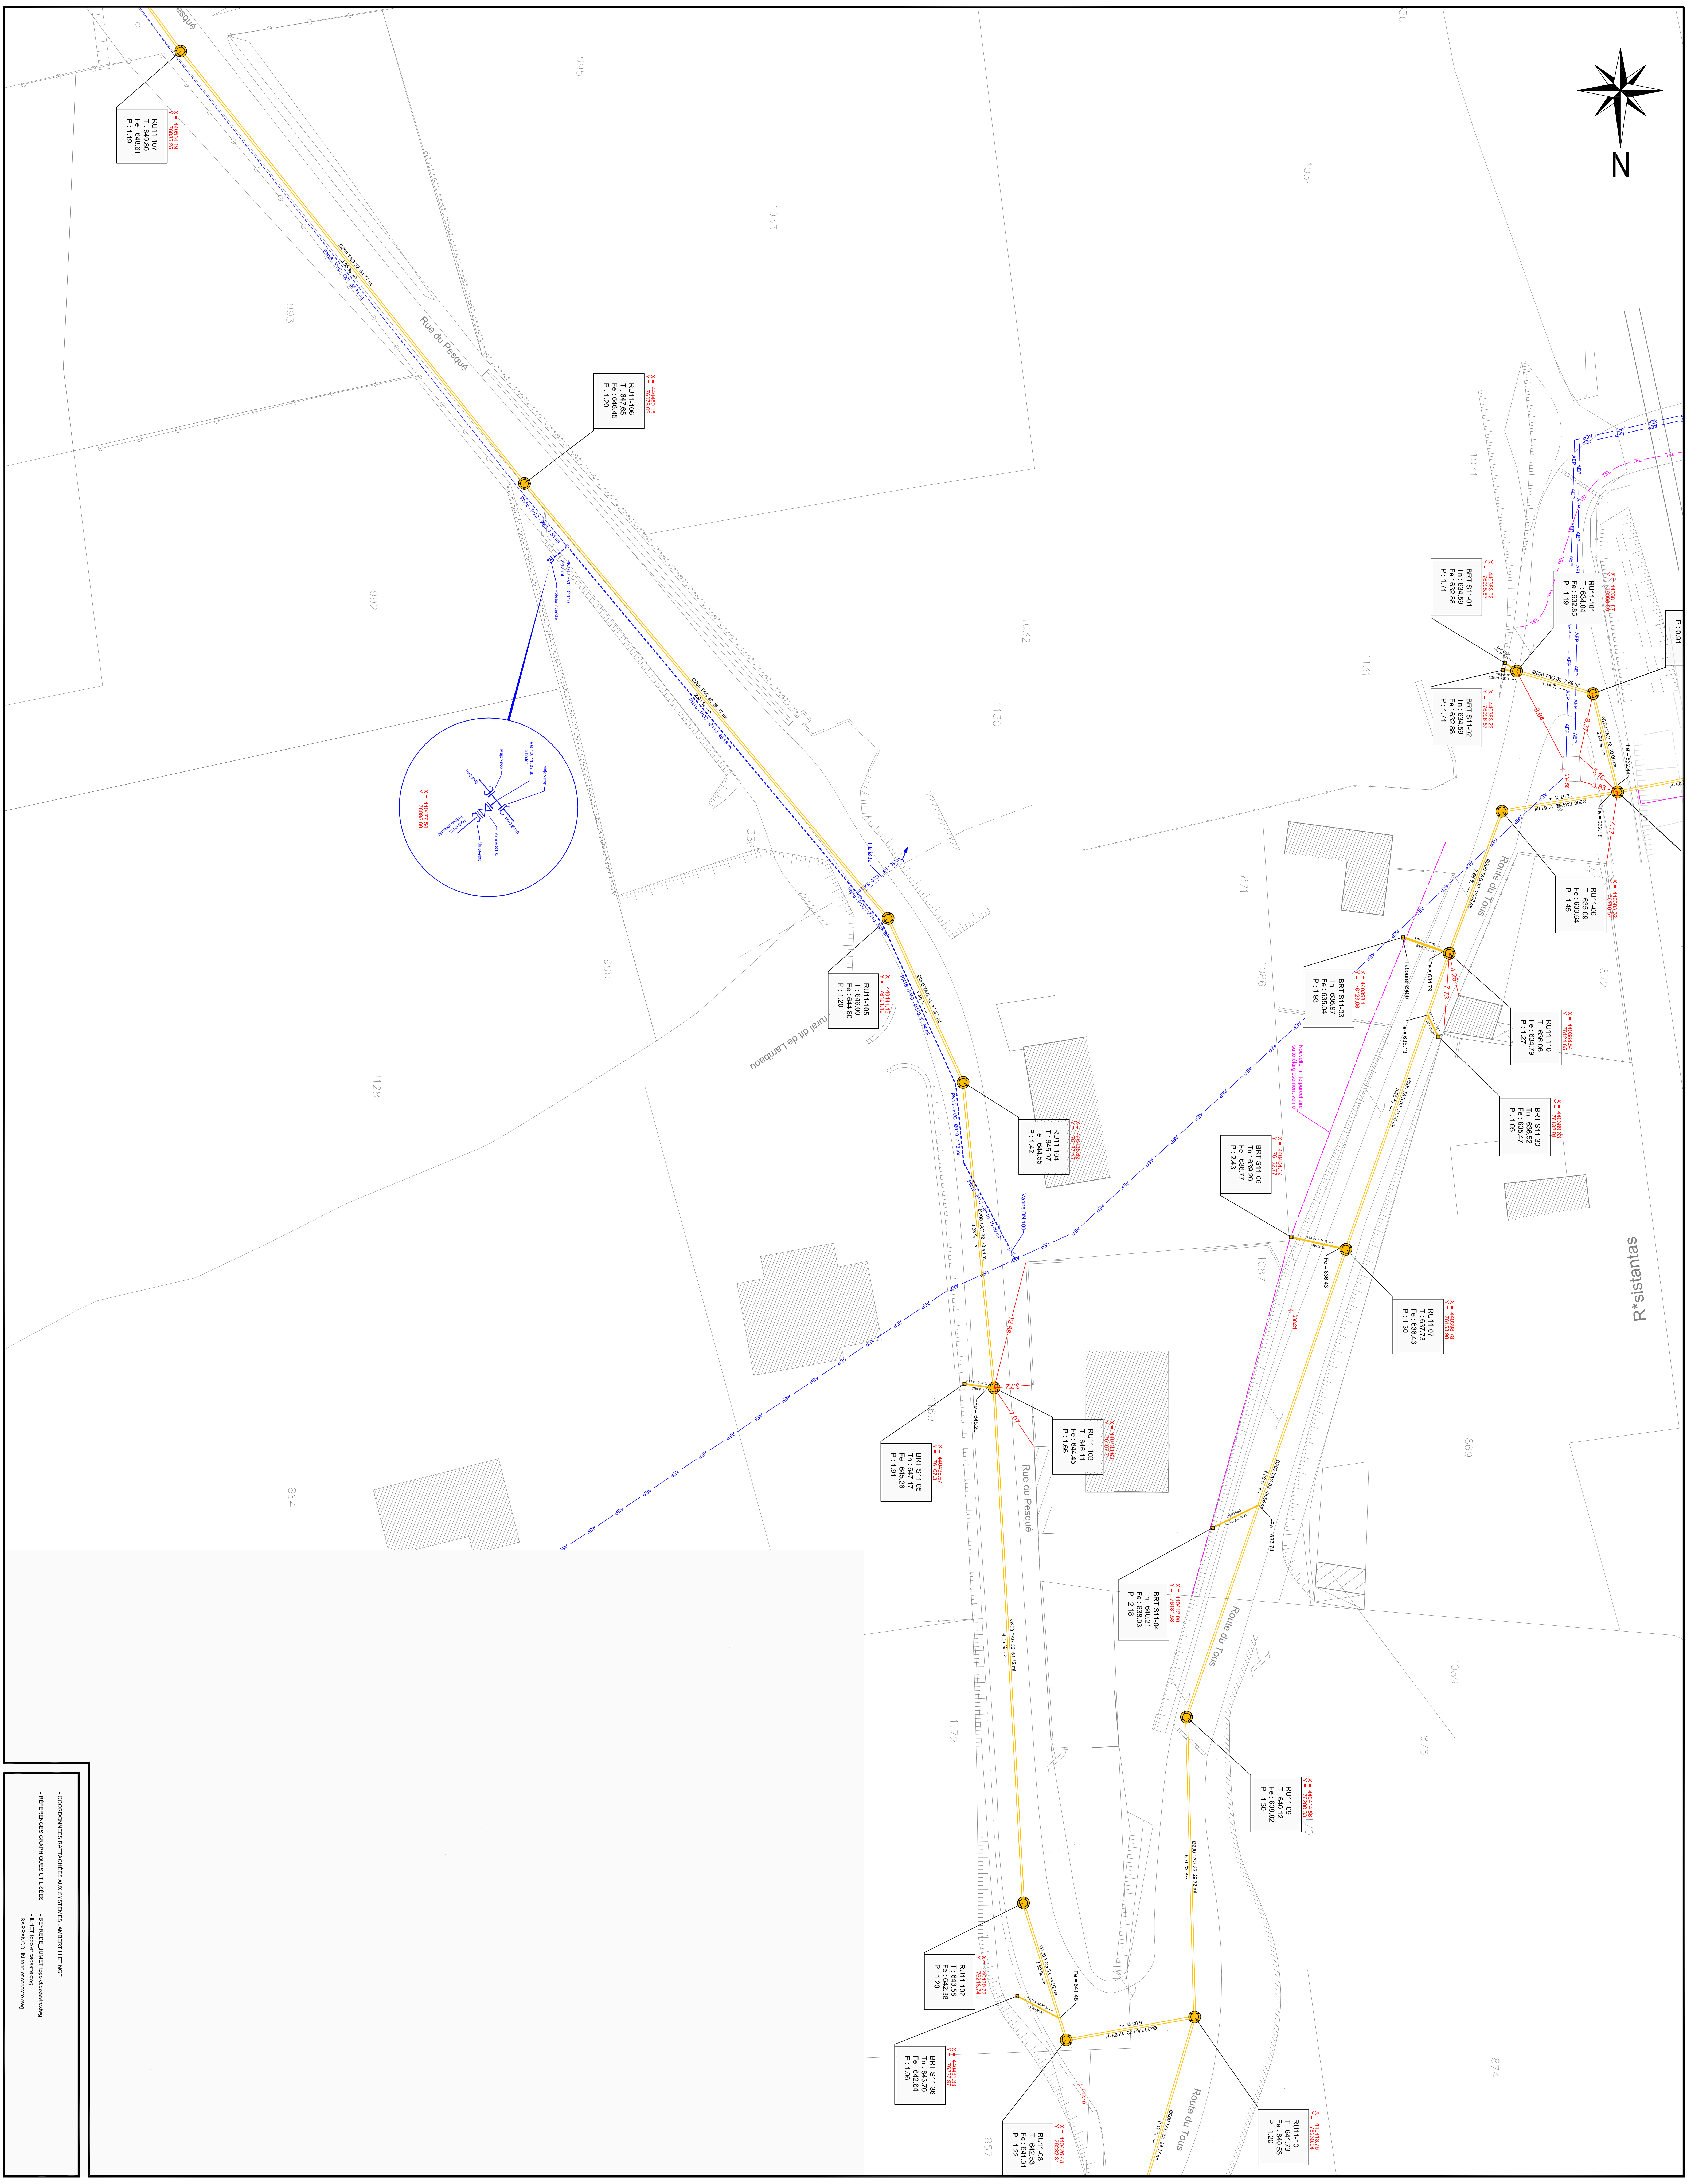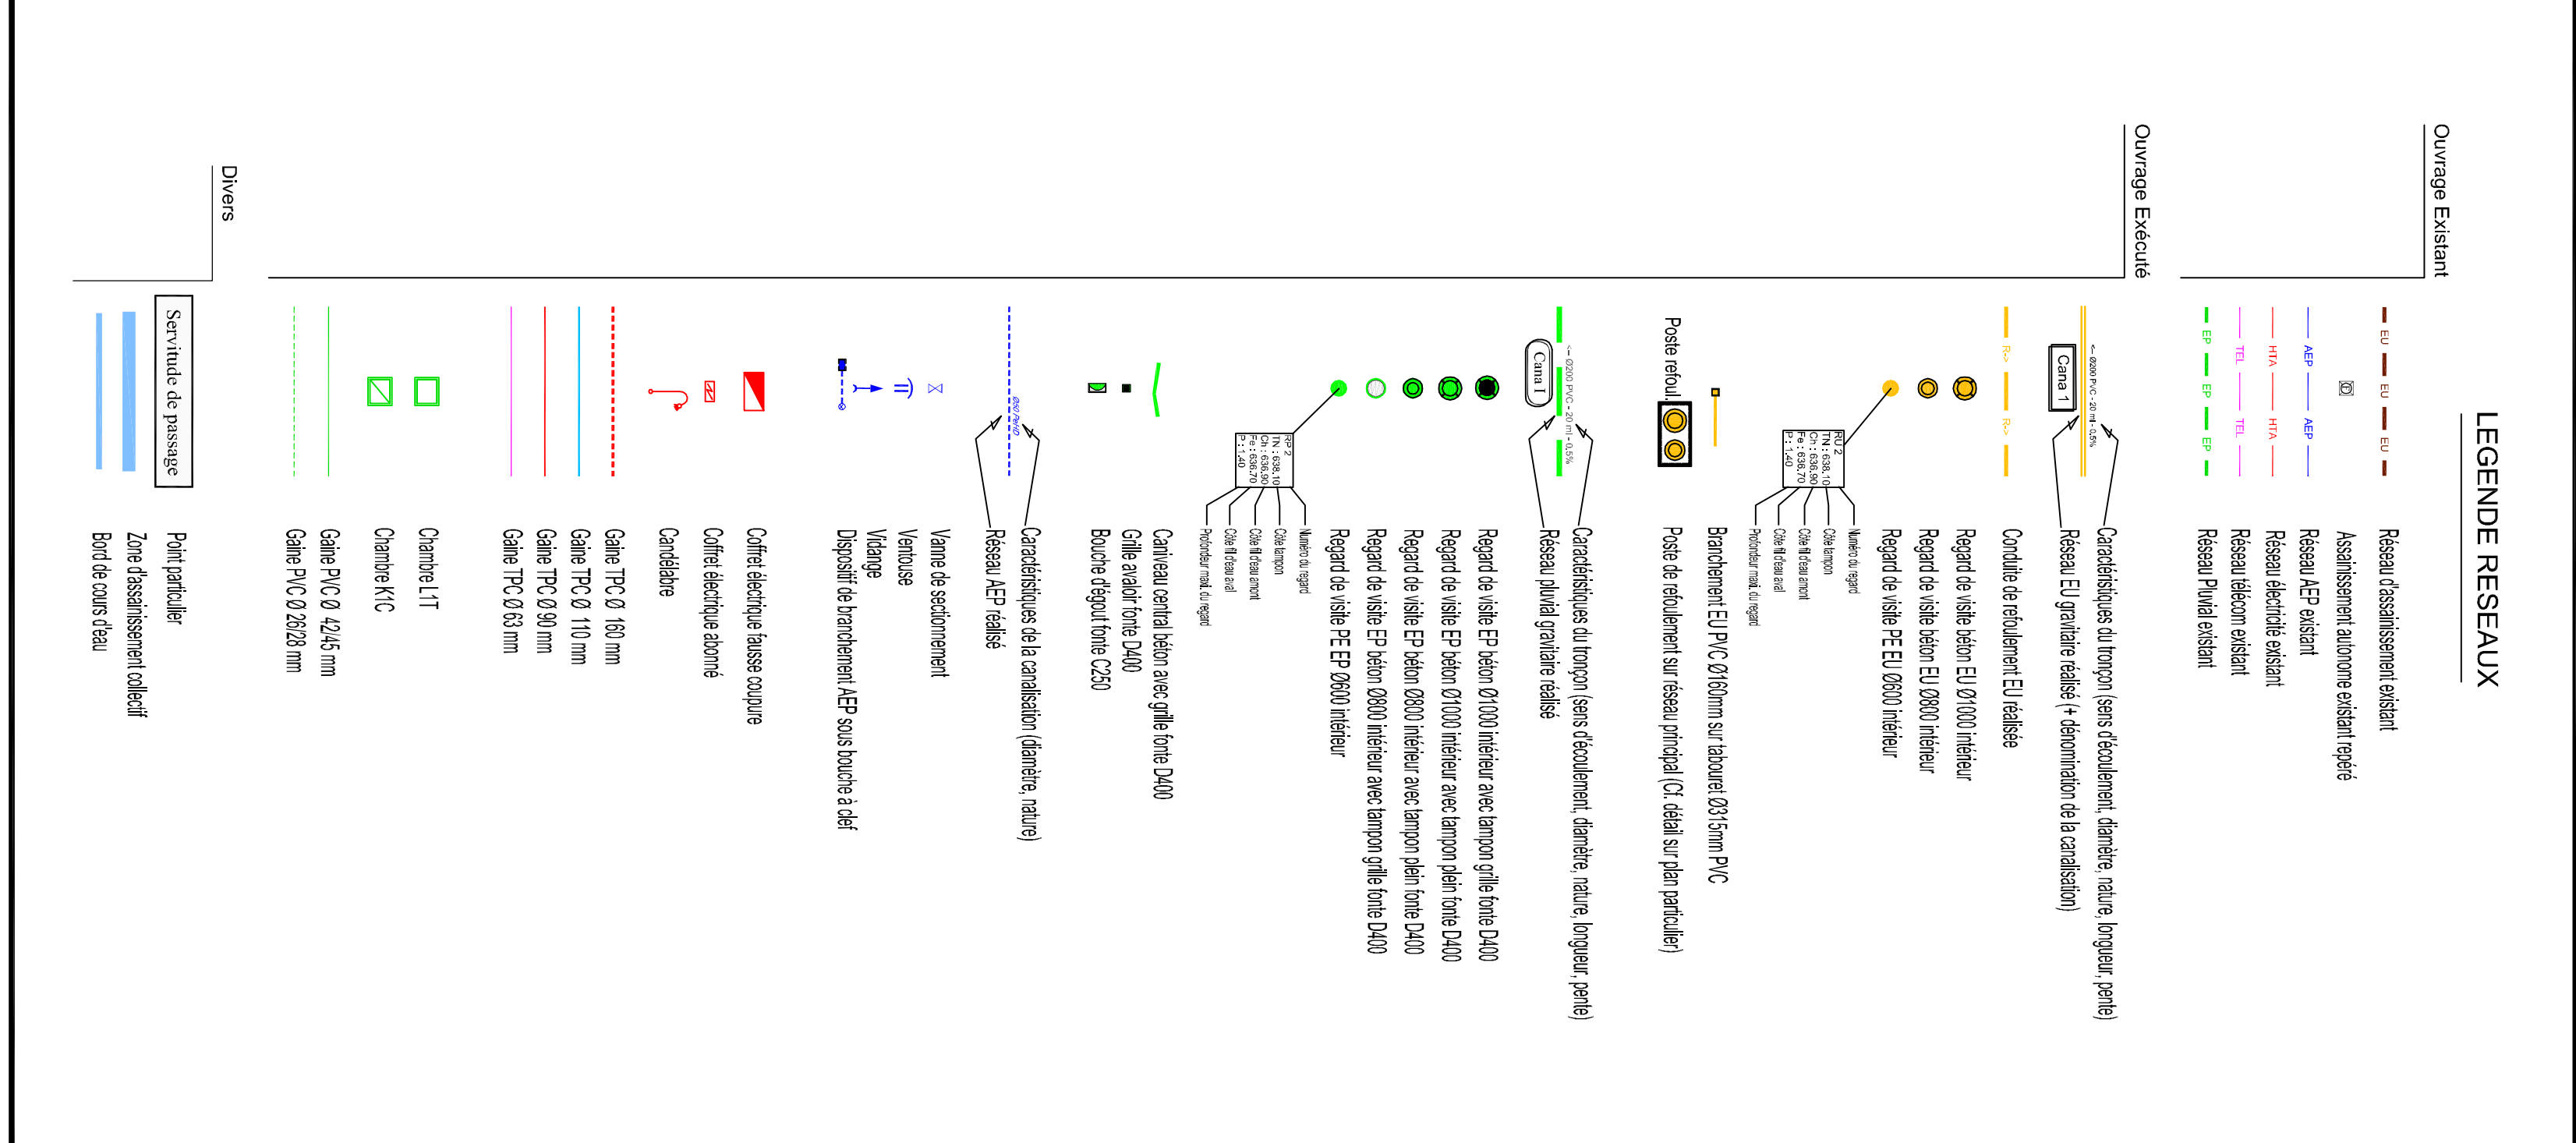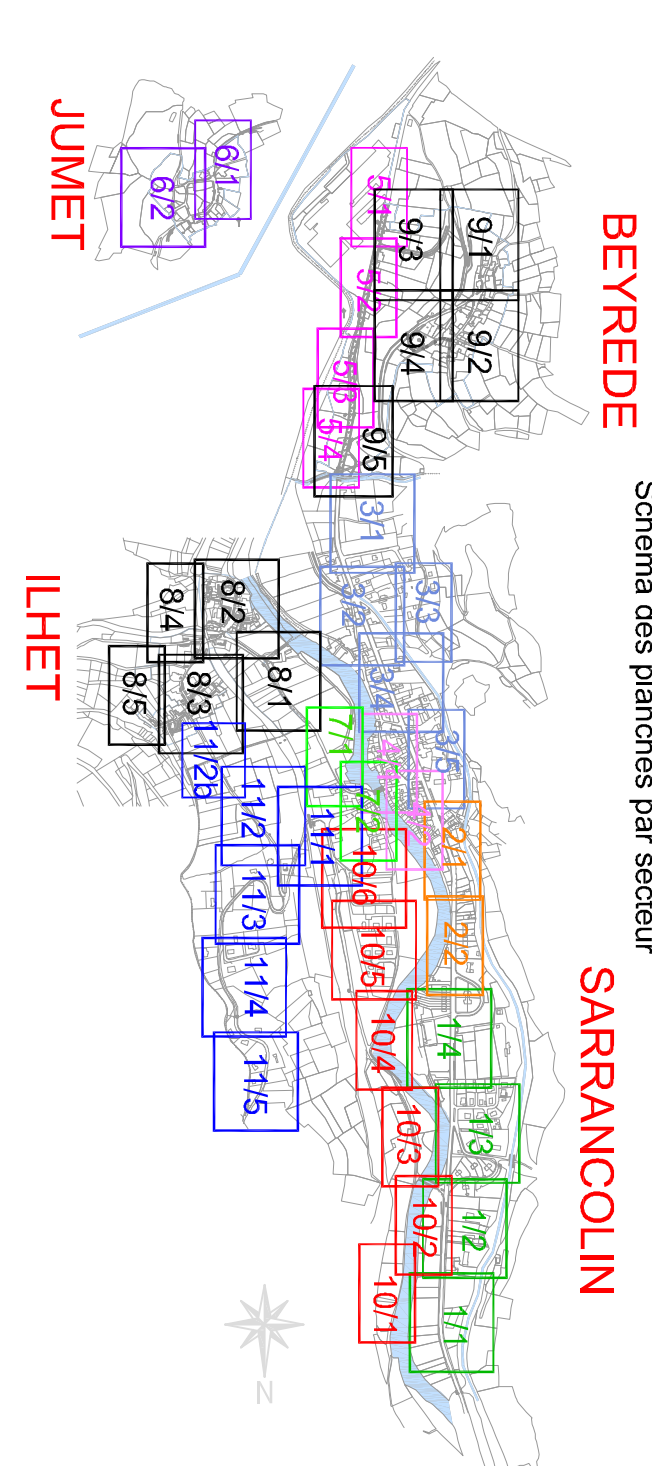[illegible]

DEPARTEMENT DES HAUTES-PYRENEES
S.I.V.U. DE B.I.S.
5, rue de l'Hôtel de ville
65410 SARRANCOLIN


ASSAINISSEMENT COLLECTIF ET TRAVAUX ANNEXES
SUR LES COMMUNES DE BEYREDE-JUMIET, ILHET ET SARRANCOLIN

Conducteur d'opération		Maitrise d'œuvre	
DOT DES HAUTES-PYRENEES  Direction Départementale des Territoires et de l'Équipement des Hautes-Pyrénées	INGENIERIE CONSTRUCTION 	Mandataire	Co-tritiant
		BUREAU D'ETUDES A. ET P. DUMONS 	
		SAFEGE INGENIERIS CONSEILS 	
N° affaire : 178 VR 002		N° affaire : PA0198601	

COMMUNE DE SARRANCOLIN
PLAN DES RESEAUX DIVERS
Secteur 11 - Planche 2 Bis

Indice	Date	Échelle	Voies par :	Opér.
A	19/07/2011	BLANCHEVILLE	P. MARC	PLAN INITIAL
B	07/12/2011	BLANCHEVILLE	P. MARC	MODIFICATIONS SECON DESORDRES MGS

Préparé par :	SAR	GPT	RD	PLAN		11-2b		B	

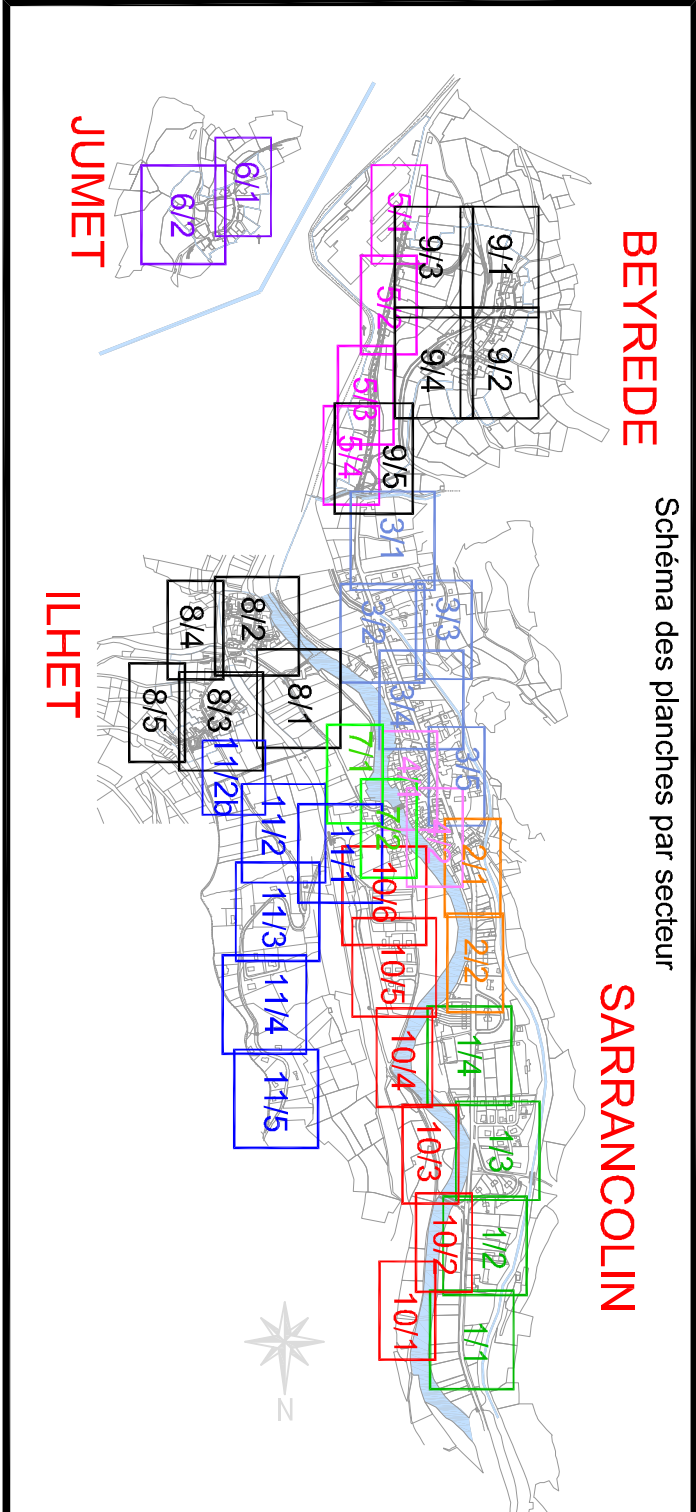

SUR LES COMMUNES DE BEYREDE-JUMET, ILHET ET SARRANCOLLE


--	--	---	--

COMMUNE DE SARRANCOLIN
PLAN DES RESEAUX DIVERS
Secteur 11 - Planche 4

[illegible][illegible]